

SAMMANSTÄLLNING PLAN 4

FÄRG	FUNKTION	ANTAL
<div></div>	ÖPPEN YTA/KORRIDOR	
<div></div>	UND.-LM/TESTR./PROVT.	2/1/1
<div></div>	MOTTAGNINGSRUM	26
<div></div>	MÖTESRUM	1
<div></div>	VÄNTRUM/KPR.	1/2
<div></div>	RECEPTION	1
<div></div>	KOPIERING	2
<div></div>	PENTRY/PAUS	1/1
<div></div>	AKTIVITET	1
<div></div>	WC/RWC/STÄD/TVÄTT	1/4/1/1
<div></div>	OMKL.	1
<div></div>	TEKNIK/FÖRRÅD/MILJÖ	1/3/1

FÖRKLARINGAR

- NYA VÄGGAR
- BEFINTLIGA VÄGGAR
- NY DÖRR
- BEF. DÖRR
- NY DÖRR MED GLAS
- AK ARMBÅGSKONTAKT
- DA DÖRRAUTOMATIK
- DS DRAPERISKENA
- H HÖGSKÅP
- K KYLSKÅP
- K/F KYL/FRYS

BRANDSKISS

BRANDKONSULTEN

08 505 344 00 | www.brandkonsulten.se


Siri Westermark
Handläggare



2024-05-21
Datum

2
Sidor

- Brandcellsgräns EI 60
- Brandcellsgräns EI 30
- Genomlyst utrymningsskylt
- Genomlyst utrymningsskylt med pil, dubbelsidig
- Genomlyst utrymningsskylt med rullstolssymbol
- Yta utgör utrymningsväg
- Rum med krav på hörbarhet enligt ljudnivåer redovisade i brandskyddsbeskrivning
- Återsamlingsplats
- Brandklassad dörr

Dessa brandskisser utgör ett komplement till brandskyddsbeskrivningen. Kommentarer på dessa skisser beskriver endast delvis det brandtekniska utförandet. För fullständig brandprojektering och utformning av byggnadens brandskydd hänvisas till brandskyddsbeskrivningen.

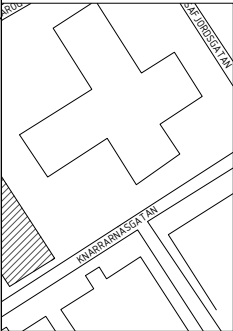


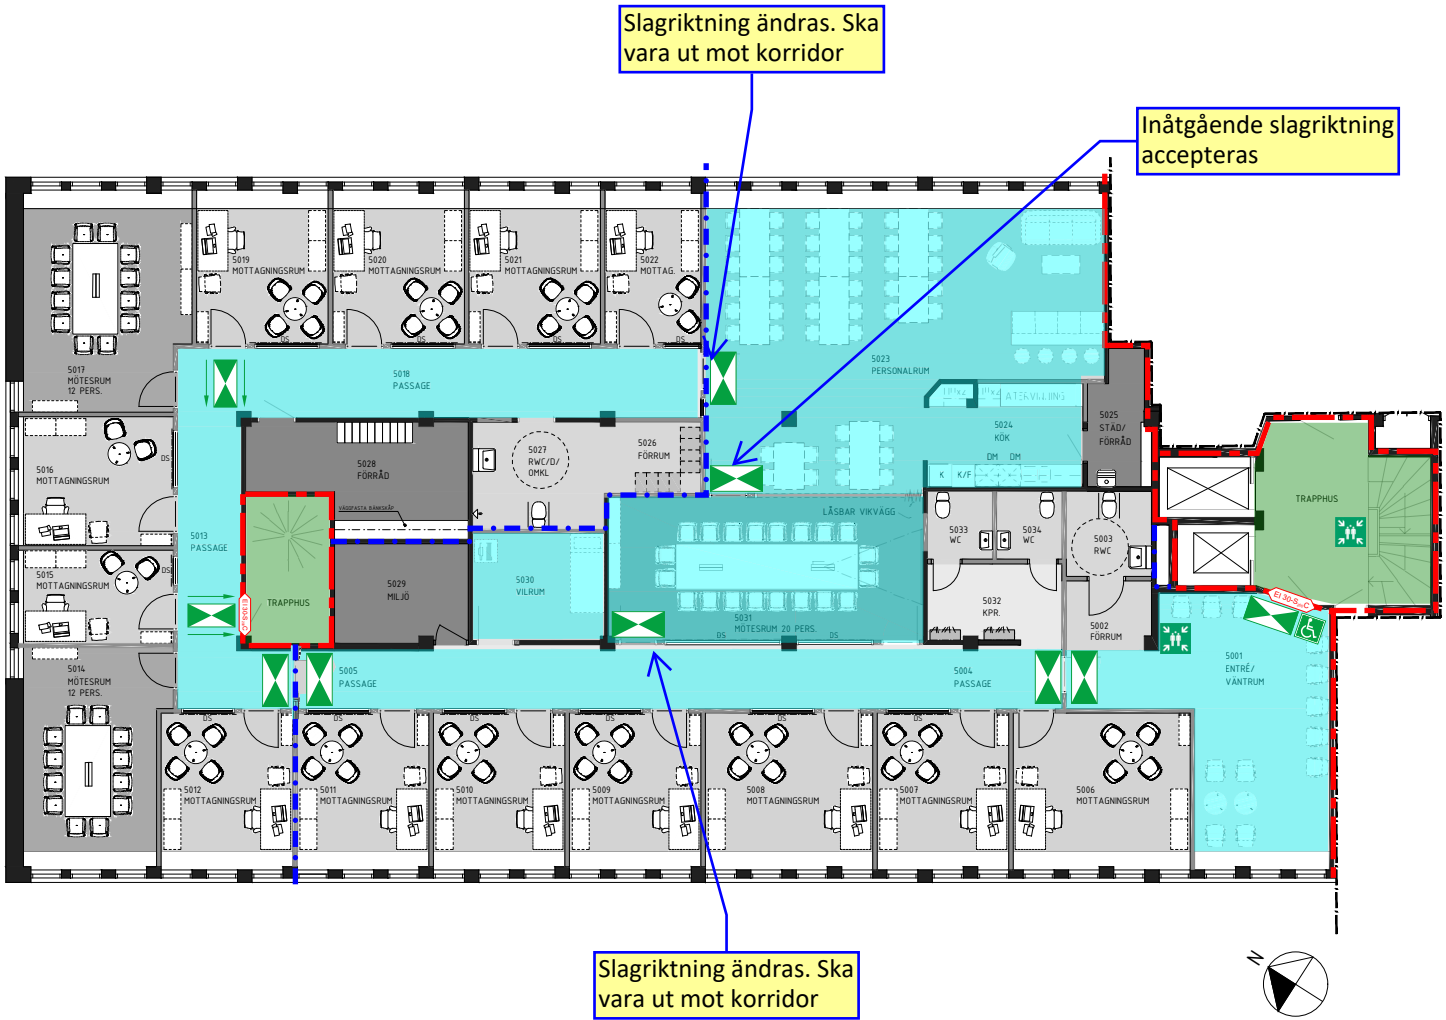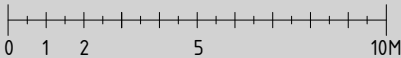

SAMMANSTÄLLNING PLAN 5

FÄRG	FUNKTION	ANTAL
	ÖPPEN YTA/KORRIDOR	
	UND.-LM/TESTR./PROVT.	
	MOTTAGNINGSRUM	13
	MÖTESRUM	3
	VÄNTRUM	1
	RECEPTION	
	KOPIERING	
	PERSONALRUM	1
	AKTIVITET/VILRUM	1
	WC/RWC/FÖRRUM	2/2/2
	OMKL.	1
	STÄD & FÖRRÅD/MILJÖ	1/1

FÖRKLARINGAR

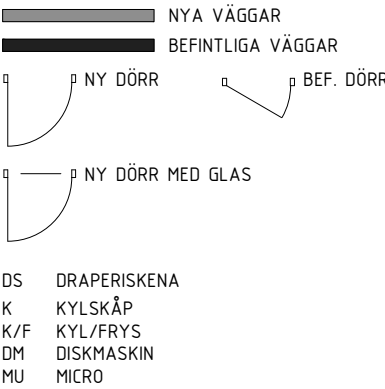

BRANDSKISS

BRANDKONSULTEN

08 505 344 00 | www.brandkonsulten.se

Siri Westermark Handläggare	2024-05-21 Datum	2 Sidor
--------------------------------	---------------------	------------

- Brandcellsgräns EI 60
- Brandcellsgräns EI 30
- Genomlyst utrymningsskylt
- Genomlyst utrymningsskylt med pil, dubbelsidig
- Genomlyst utrymningsskylt med rullstolssymbol
- Yta utgör utrymningsväg
- Rum med krav på hörbarhet enligt ljudnivåer redovisade i brandskyddsbeskrivning
- Återsamlingsplats
- Brandklassad dörr

Dessa brandskisser utgör ett komplement till brandskyddsbeskrivningen. Kommentarer på dessa skisser beskriver endast delvis det brandtekniska utförandet. För fullständig brandprojektering och utförning av byggnadens brandskydd hänvisas till brandskyddsbeskrivningen.

