




Fasad mot nordöst

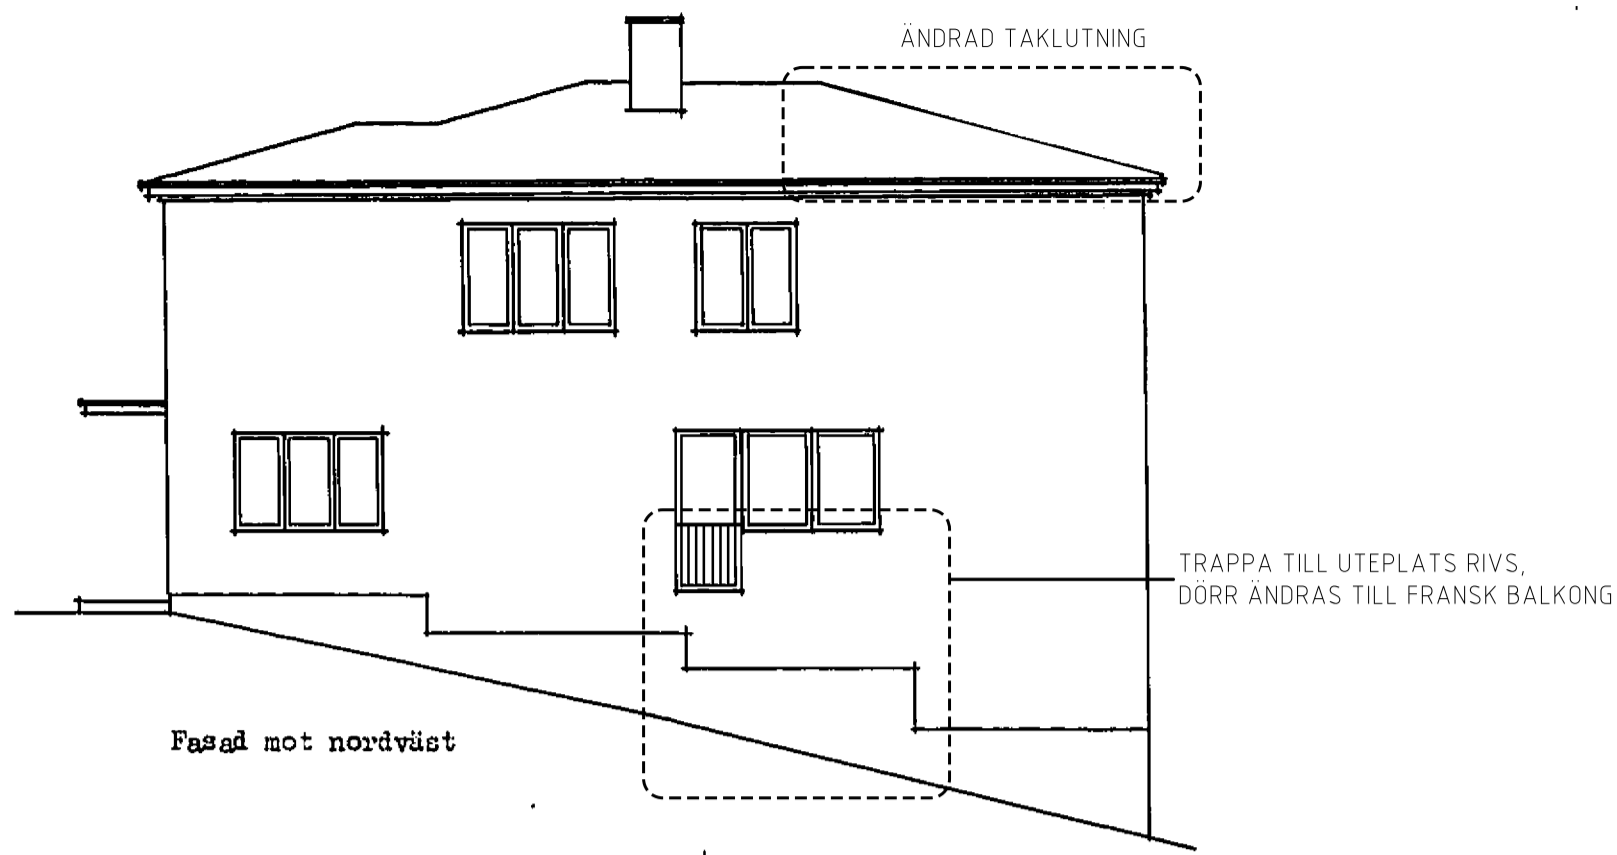


Fasad mot nordväst

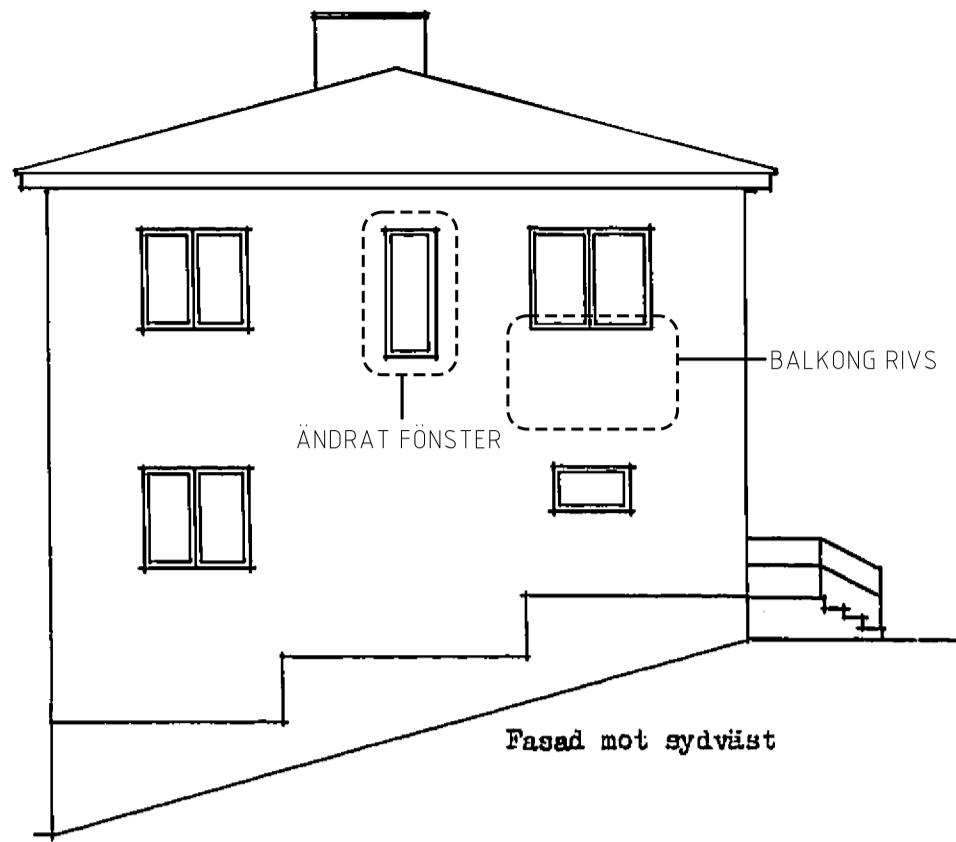


Fasad mot sydväst

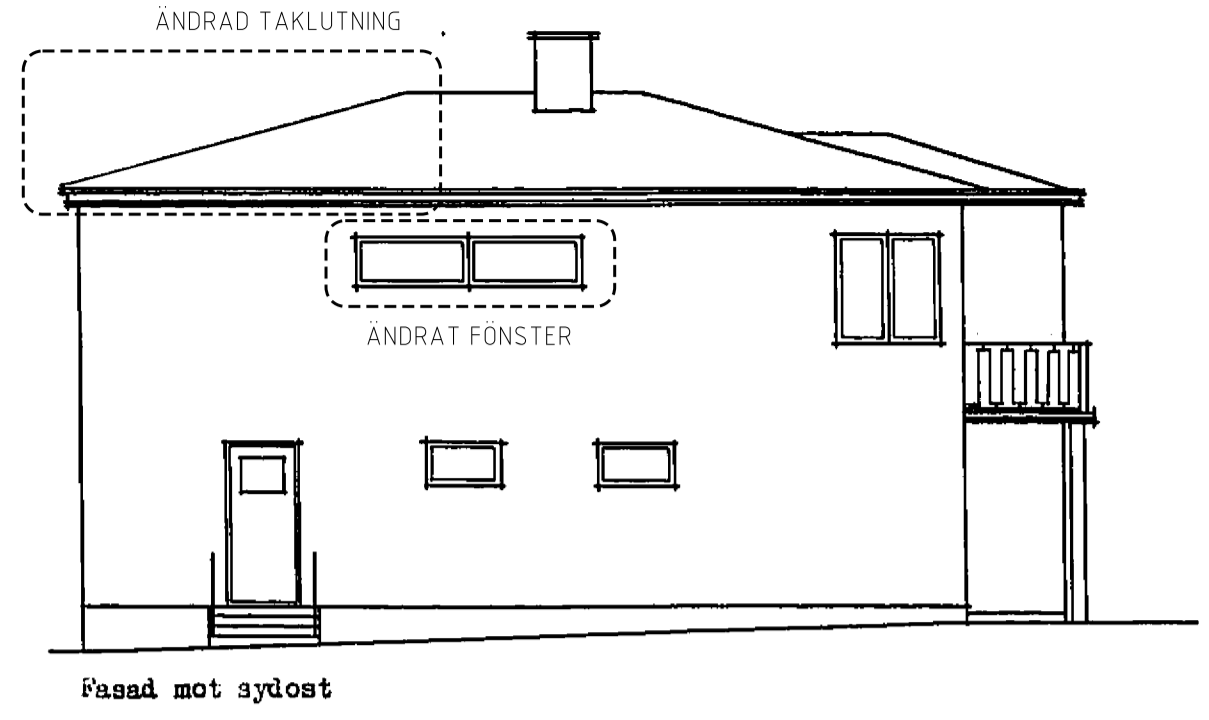


Fasad mot sydöst

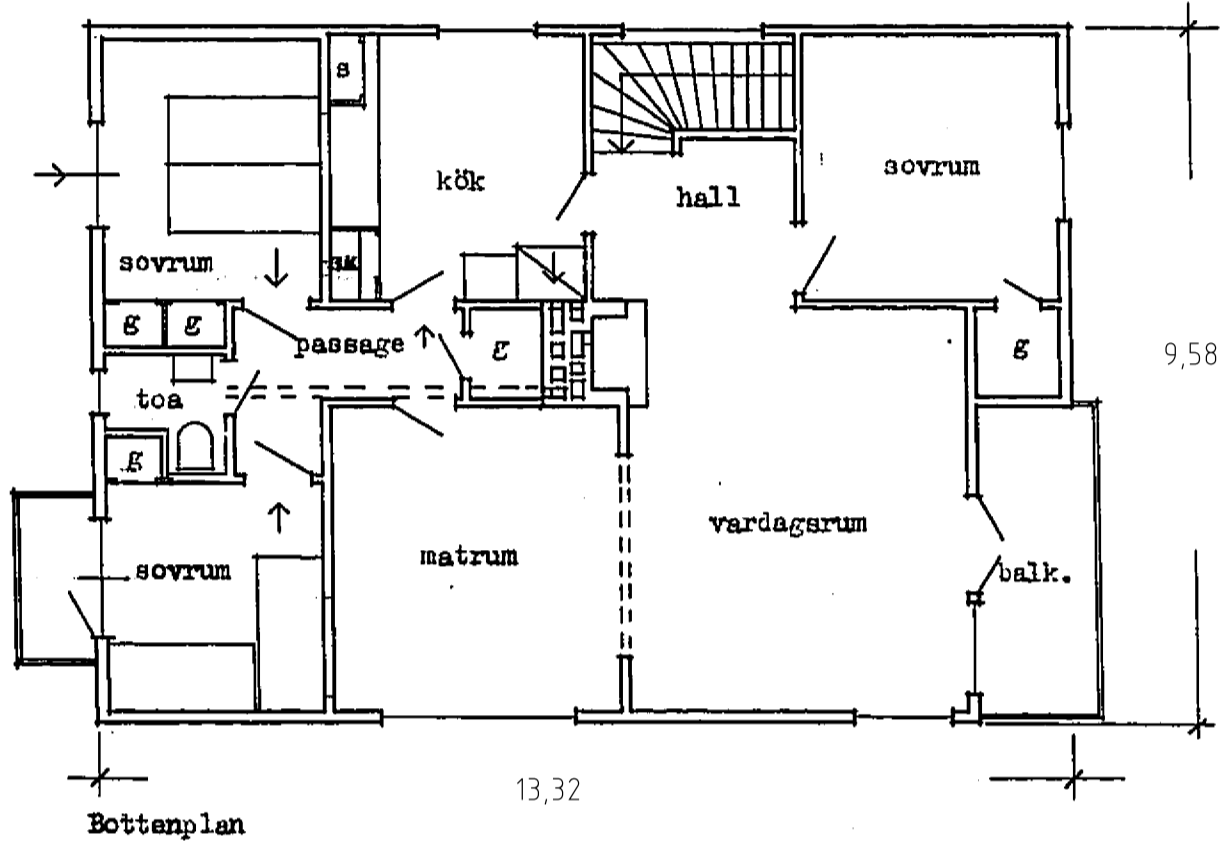


Bottenplan

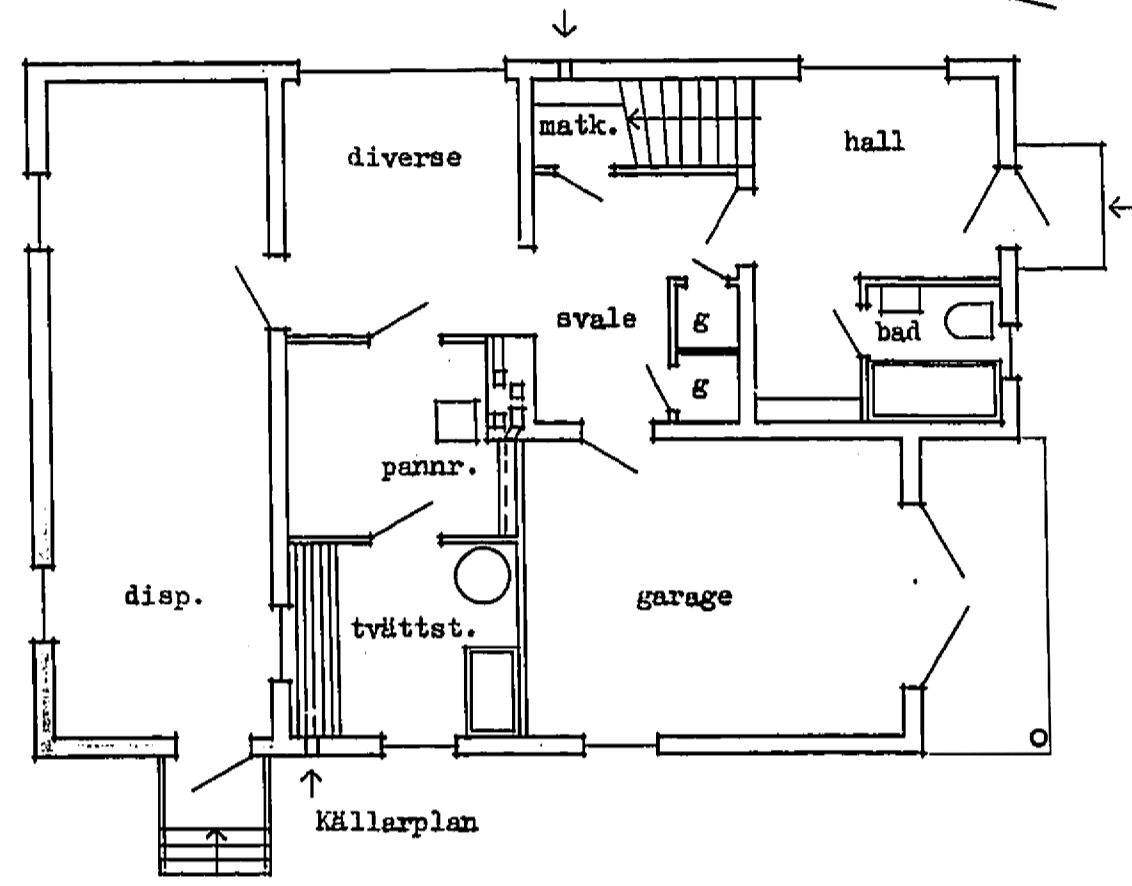

Källarplan

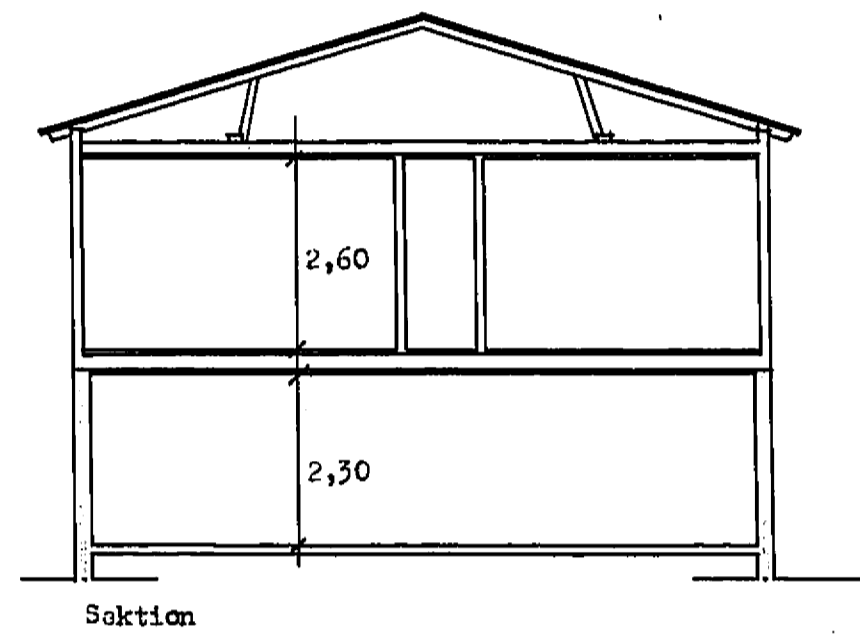

Sektion

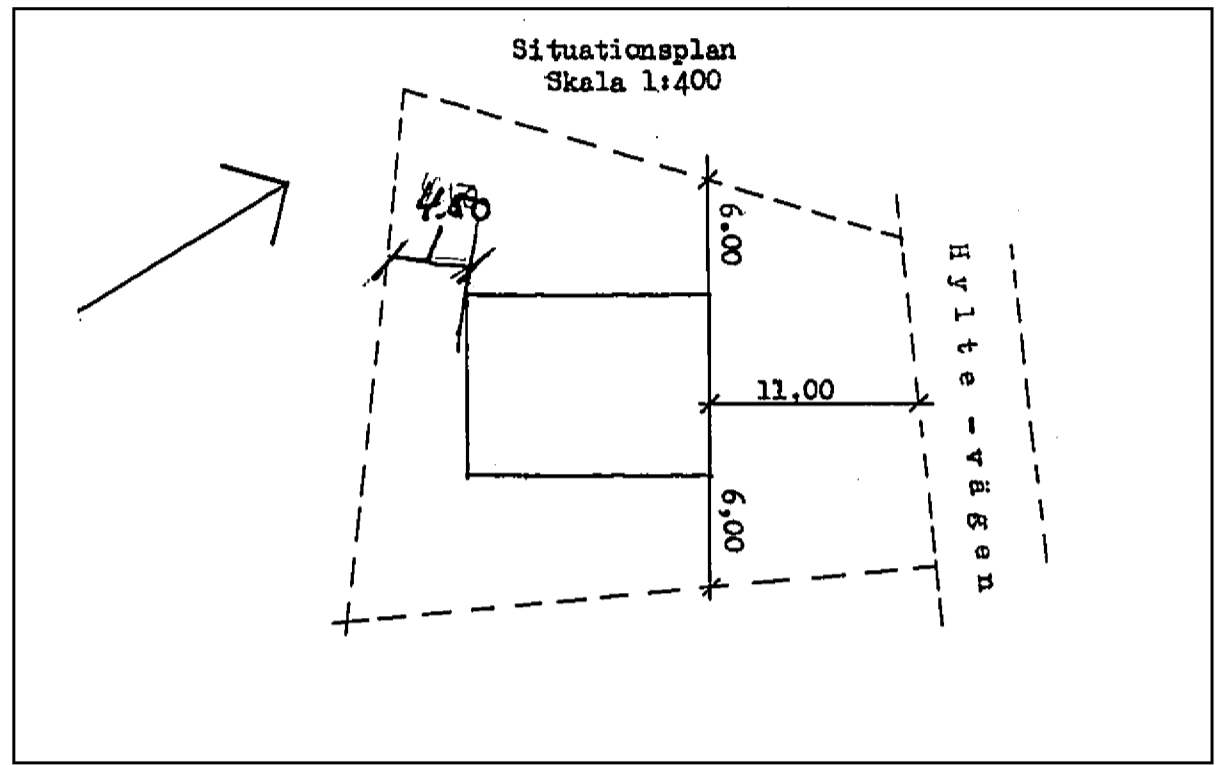

Situationsplan
Skala 1:400

FÖRKLARINGAR

MÅTT ANGES I METER (m)

ÄNDRINGAR

FASADERNA TILLÄGGSISOLERAS
OCH KLÄS I LIGGANDE PANEL.

HUSETS YTTERMÅTT ÄR EFTER
TILLÄGGSISOLERING. MÅTTEN AVSER
UTSIDA KNUTBRÄDA.

HELTGET 11, STUREBY,
STOCKHOLMS STAD
OMBYGGNAD VILLA

