4

luft vid tak plan 4

bef. lucka plomberas

brandsektionering mot vind
+ avväxling av takstol enl K

EI60

(RL1)

fönster utgör tillträdesväg till tak,
3 600

EI60

F5

EI60

hålbeg=0kg

ny stege, typ Weland

Räcke vid uppstiningslucka

hål för kanalgenomföring enl. V

FLÄKTRUM
22/24.005

EI60

Brygga, typ Weland över installationer,
ök 630 öfg, anpassas efter kanaler enl. V

Plats för ventilationsaggregat

Brygga, typ Weland över installationer,
ök 630 öfg, anpassas efter kanaler enl. V

UMP3 + PG
plan 5

Brandklassade partier FP

Brandklassade partier FP E 30

UMP4a + PG
plan 5

SKALA 1:50

0 1 2 5

METER

	P5
	P4
	P3
	P2
	P1

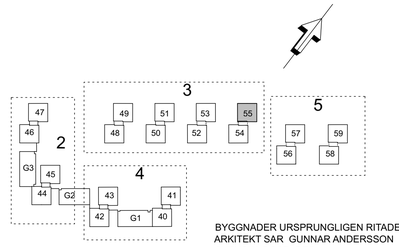

BYGGNADER URSPRUNGLIGEN RITADE AV
ARKITEKT SAR GUNNAR ANDERSSON
SVENSKA BOSTÄDER

HANDLINGAR URSPRUNGLIGEN UPPRÄTTADE AV BRUNNBERG & FORSHED AB, GRANSKNING OCH ÄNDRING AV SÖDERGRUPPEN ARKITEKTER I SAMRÅD MED SVENSKA BOSTÄDER OCH STERNER STENHUS FASAD

REV	ANT	AVSEENDE	SIGN	DATUM

FASTIGHET

STORHOLMEN 3

STORHOLMSBACKARNA 22 - 28
VÄRBERG

ADRESS

Svenska Bostäder
BOX 95 162 12 VÄLLINGBY TEL. 08/508 370 00

☒	A -	Södergruppen arkitekter	08 - 442 17 00
☐	K -	AFRY AB	010 - 505 00 00
☐	E -	KNG El Konsult & Installation	08 - 80 44 04
☐	V -	Strands Luft AB	08 - 590 700 00
☐	VS -	Stockholm Värme och Vatten	
☐	BR -	Verifire Brandskyddsprojektering	010 - 641 00 22
☐	TE -	Sterner Stenhus AB	08 - 740 84 00
☐	SC -	Idola Solceller AB	010 - 330 06 65
☐	S -	KTC Control AB	08 - 556 320 70

RELATIONSHANDLING

RITNINGEN AVSER
HUS 55 CDF.NR 8
PLAN 05 VIND
PLAN 5, VIND
PLANER, ÖVERSIKT OCH BRANDSKYDD

SKALA A1: 1:50 A3: 1:100 Disciplin A

REDIGERAD AV	RITAD AV	GRANSKAD AV
A. FRANSSON	—	—

DATUM
2024-04-29

ARBETSNUMMER
SVB0045

A-40.1-5505 REV

Inkom till Stockholms stadsbyggnadskontor - 2024-06-10, Dnr 2018-10292