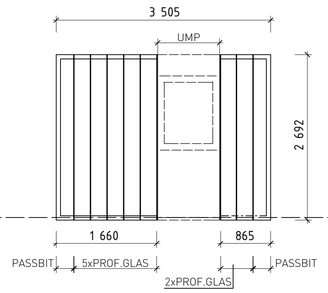

PG till UMP 3a

plan 3

Antal: 1 st

Montage se detaljritning A-42.6-0004
Brandklass E30

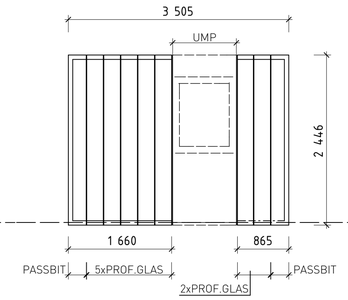

PG till UMP 3a

plan 4

Antal: 1 st

Montage se detaljritning A-42.6-0004
Brandklass E30

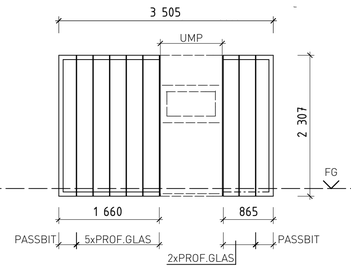

PG till UMP 3

plan 5

Antal: 1 st

Montage se detaljritning A-42.6-0004
Brandklass E30

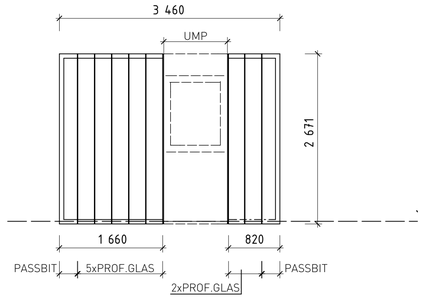

PG till UMP 4a

plan 3

Antal: 1 st

Montage se detaljritning A-42.6-0004
Brandklass E30

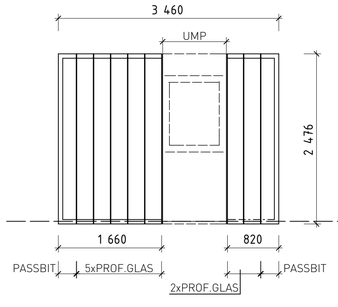

PG till UMP 4a

plan 4,

Antal: 1 st

Montage se detaljritning A-42.6-0004
Brandklass E30

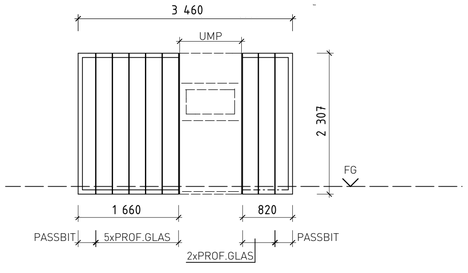

PG till UMP 4a

plan 5 , mot väster/öster

Antal: 1 st

Montage se detaljritning A-42.6-0004
Brandklass E30

FÖRKLARINGAR

Samtliga mått i millimeter.

Partierna ses utifrån.

UMP = metallparti enl ritn A-42.4-0011

PG = profilglas

FÖRESKRIFTER

ALLMÄNT
Mått skall kontrolleras på plats.

Samtliga enheter skall märkas med littera enligt denna ritning.

PROFILGLAS
Profilglas fabr Linit, typ P26, 262 x 60 x 7 mm,

PG plan 4-3	glastyp klar
PG plan 5	glastyp Clarissimo

UTFÖRANDE
Profilglas monteras enl detaljritningar

Passbitar kapas efter kontrollmätning

HÄNVISNINGAR

Planer	A-40.1-5401-5405
Detaljer	A-42.6-0004

HANDLINGAR URSPRUNGLIGEN UPPRÄTTADE AV BRUNNBERG & FORSHED AB, GRANSKNING OCH ÄNDRING AV SÖDERGRUPPEN ARKITEKTER I SAMRÅD MED SVENSKA BOSTÄDER OCH STERNER STENHUS FASAD

REV	ANT	AVSEENDE	SIGN	DATUM

FASTIGHET
STORHOLMEN 3
STORHOLMSBACKARNA 22 - 28
ADRESS VÄRBERG

Svenska Bostäder
BOX 95 162 12 VÄLLINGBY TEL. 08/508 370 00

☒	A	- Södergruppen arkitekter	08 - 442 17 00
☐	K	- AFRY AB	010 - 505 00 00
☐	E	- KNG El Konsult & Installation	08 - 80 44 04
☐	V	- Strands Luft AB	08 - 590 700 00
☐	VS	- Stockholm Värme och Vatten	
☐	BR	- Verifire Brandskyddsprojektering	010 - 641 00 22
☐	TE	- Sterner Stenhus AB	08 - 740 84 00
☐	SC	- Idola Solceller AB	010 - 330 06 65
☐	S	- KTC Control AB	08 - 556 320 70

RELATIONSHANDLING

RITNINGEN AVSER
HUS 54-55 CDF.NR 7
YTTERVÄGG
UTVÄNDIGA PARTIER, PROFILGLAS

SKALA A1: 1:50 A3: 1:100 Disciplin A

REDIGERAD AV	RITAD AV	GRANSKAD AV
A. FRANSSON	—	—

DATUM
2024-04-29

ARBETSNUMMER
SVB0045

A-42.4-0020 REV

XREF
LAGER

Inkom till Stockholms stadsbyggnadskontor - 2024-06-10, Dnr 2018-10292