


PENNTECKNINGEN 4
(Gullmarsvägen 2)

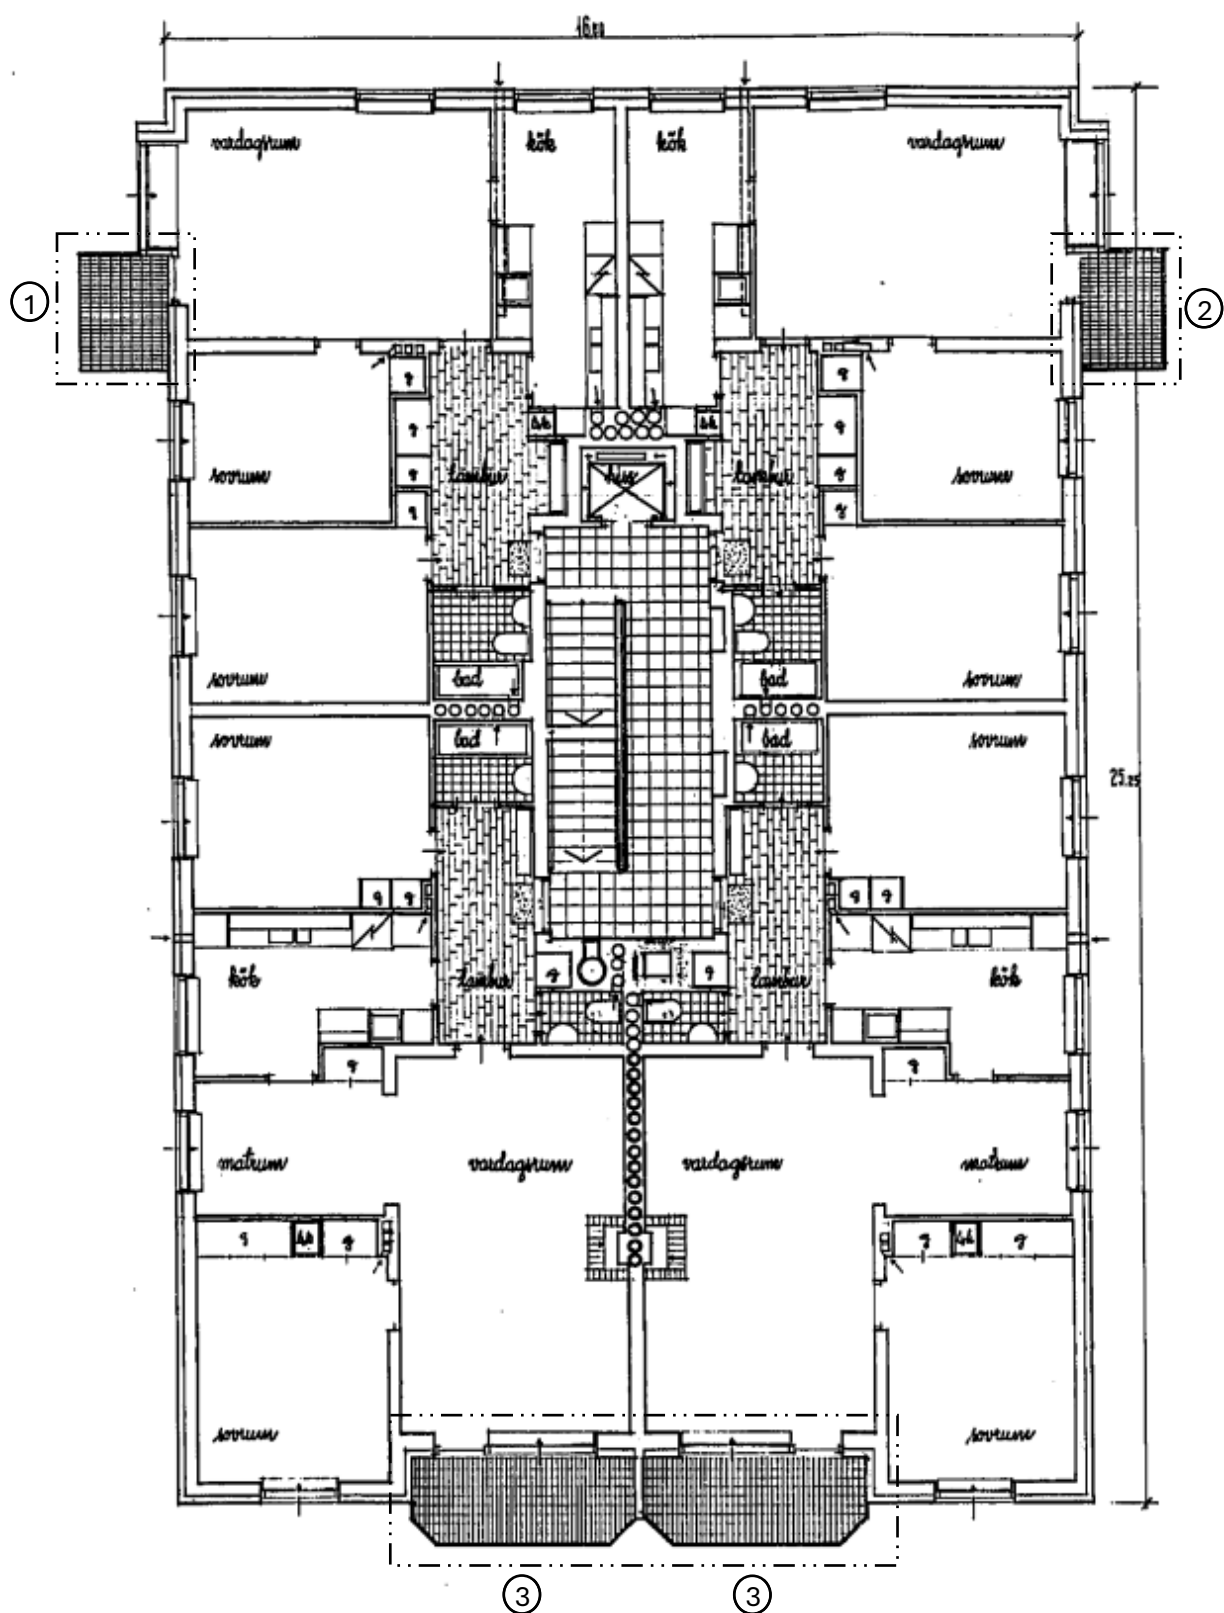

Förändringsområde - - - - -

- ① Balkongrad mot Södra Länken, vån 1-6.
- ② Balkongrad mot stora rondellen vid Gullmarsplan, vån 1-6.
- ③ Balkongrad mot Gullmarsvägen, vån 1-7.