BIL. 3

KULTURVERKSAMHET
BRUTTOAREA 425 M²

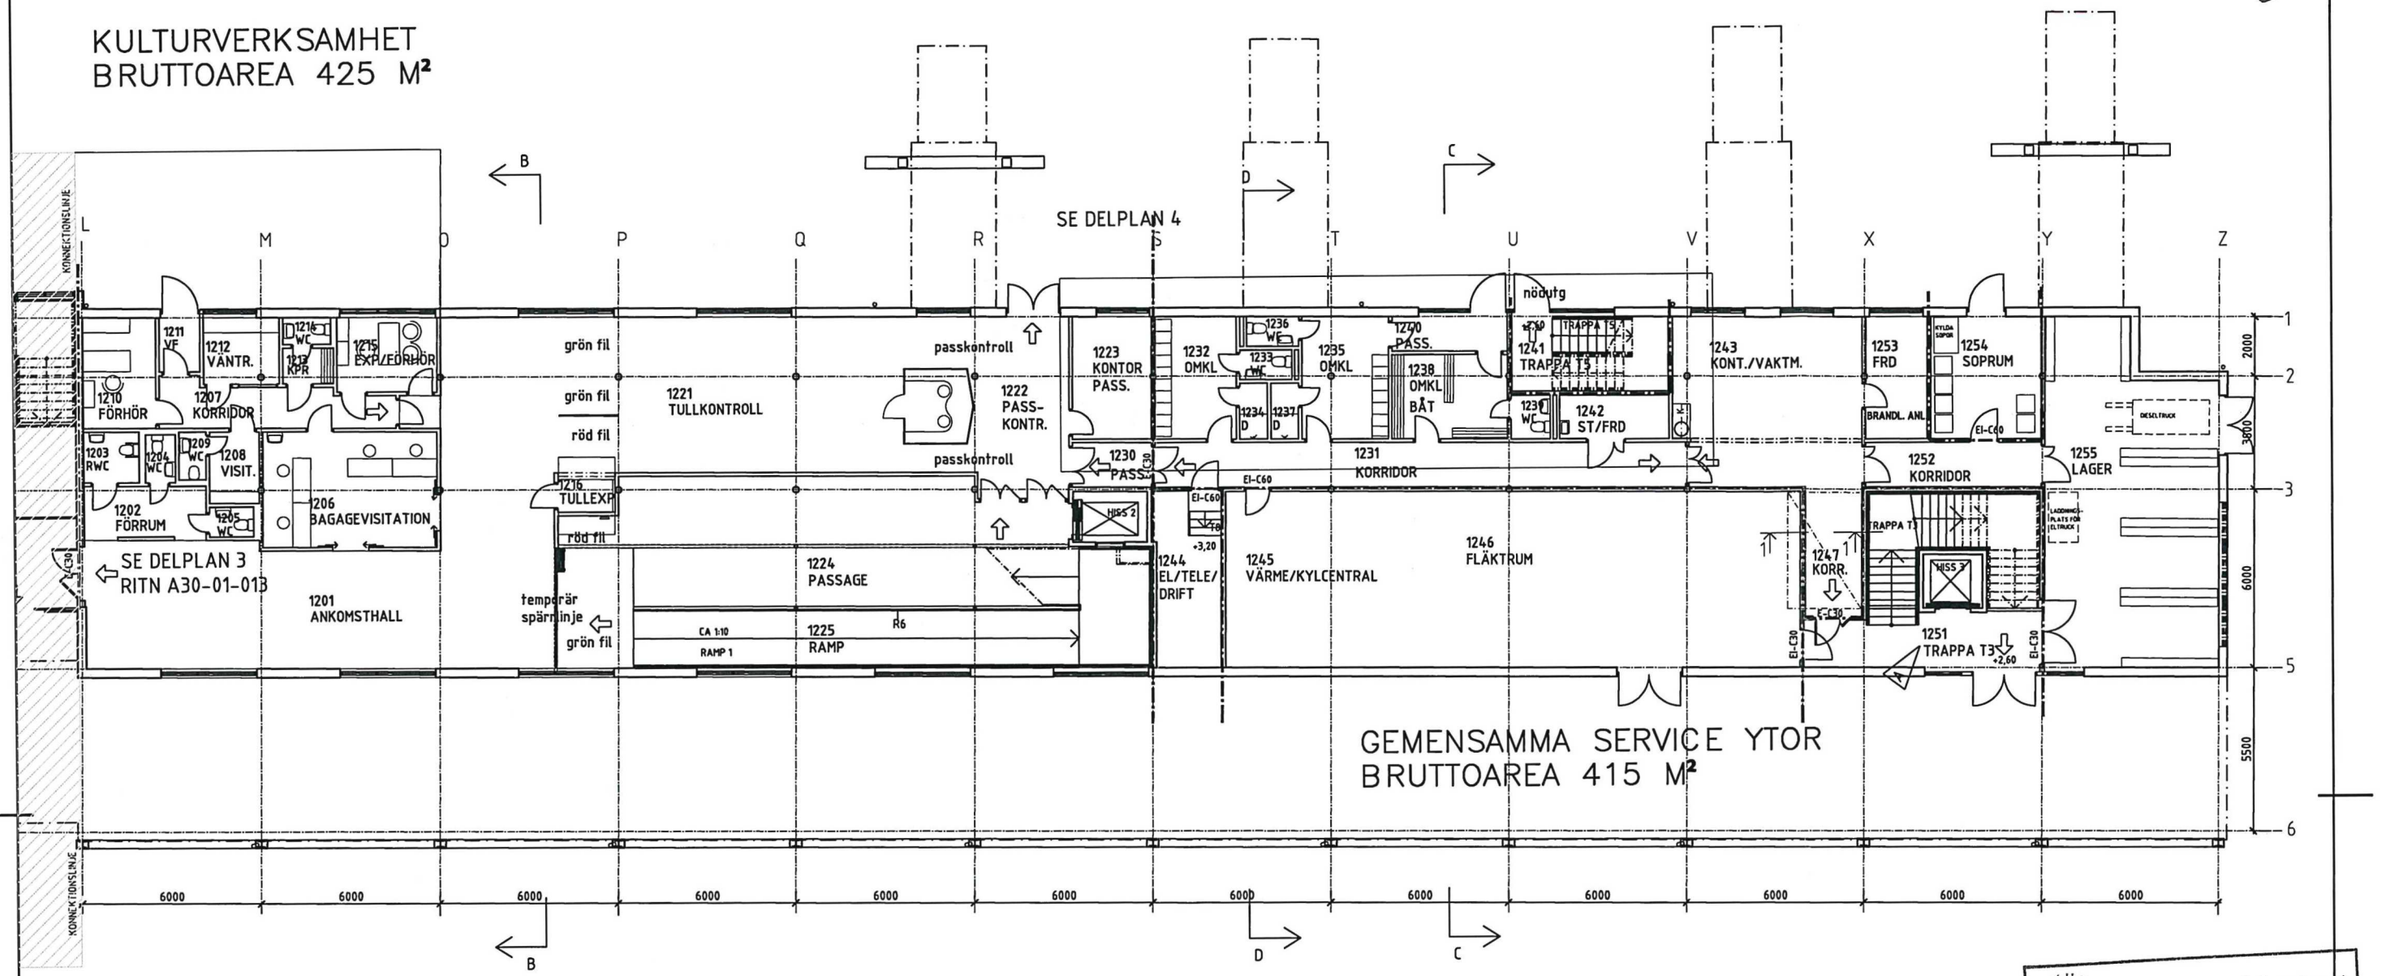

GEMENSAMMA SERVICE YTOR
BRUTTOAREA 415 M²

PLAN 1, DEL 2

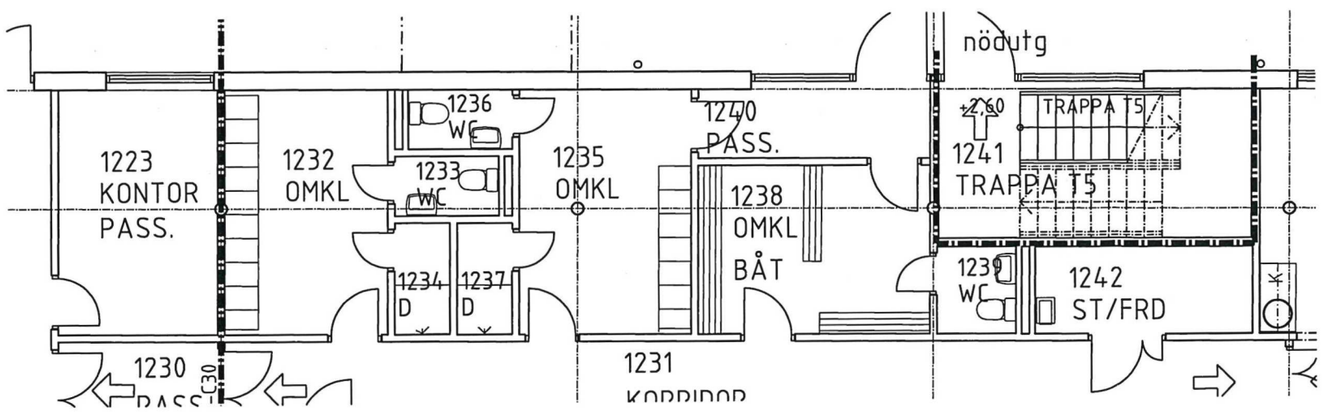

DELPLAN 4

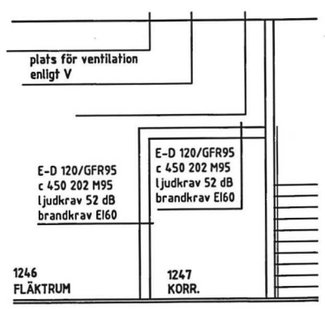

DELSEKTION 1-1

FÖRKLARINGAR

IL ANGER INSPEKTIONSLUCKA AV STÅLPLÅT, UTFÖRS I BRANDKLASS LIKA OMGIVANDE VÄGG

HÄNVISNINGAR

A36-24-011 INNERVÄGGAR
A36-62-011 INV METALLPARTIER
A36-62-015 GLASPARTIER
A36-62-016 ELSKÅPSFRONTER
A36-73-001/003 DÖRRAR
A36-82-011/012 FÖNSTERBÄNKSKANALER
A37-22-012 VÄGGPANELER

RUMSBESKRIVNING
BYGGBESKRIVNING
K-HANDLINGAR
VVS-HANDLINGAR
E-HANDLINGAR

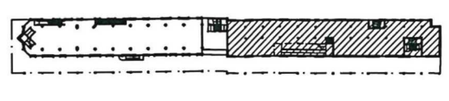

STOCKHOLMS STAD Stadsbyggnadskontoret
Inkom 2024 -04- 15
Reg. 23 - 19422
Dnr:

BET	ANT	ÄNDRINGEN AVSER	DATUM	SIGN

RELATIONSHANDLING

STOCKHOLMS HAMNAR
Stockholm Kapellskär Nynäshamn

STADSGÅRDSTERMINALEN
OM- OCH TILLBYGGNAD

A		Thelaus arkitekter AB, Tel: 08- 412 52 70, Fax: 08- 412 53 03
K		Knut Jönsson Ingenjörsbyrå, Tel: 08- 594 407 80, Fax: 08- 594 407 99
V		VCON VVS-konsult AB, Tel: 031- 69 68 60, Fax: 031- 69 68 61
E		Elfack konsult AB, Tel: 08- 730 03 60, Fax: 08- 83 79 72

UPPDRAG NR	RITAD AV	HANDLÄGGARE
EBAB 0019	BN	BN
DATUM	ANSVARIG	
2005-07-08	MARA	

STADSGÅRDSTERMINALEN
STOCKHOLM
OM- OCH TILLBYGGNAD
PLAN 1, DEL 2

SKALA	NUMMER	BET
A3 1:200, 1:100 A1 1:100, 1:50	A30-01-012	

Inkom till Stockholms stadsbyggnadskontor - 2024-04-15, Dnr 2023-19422
Tillhör Stockholms stadsbyggnadsnämnds beslut, Lovbeslut - Bifall - 2024-06-12, Handl. Anna Broström