


PLAN 2, DEL 1

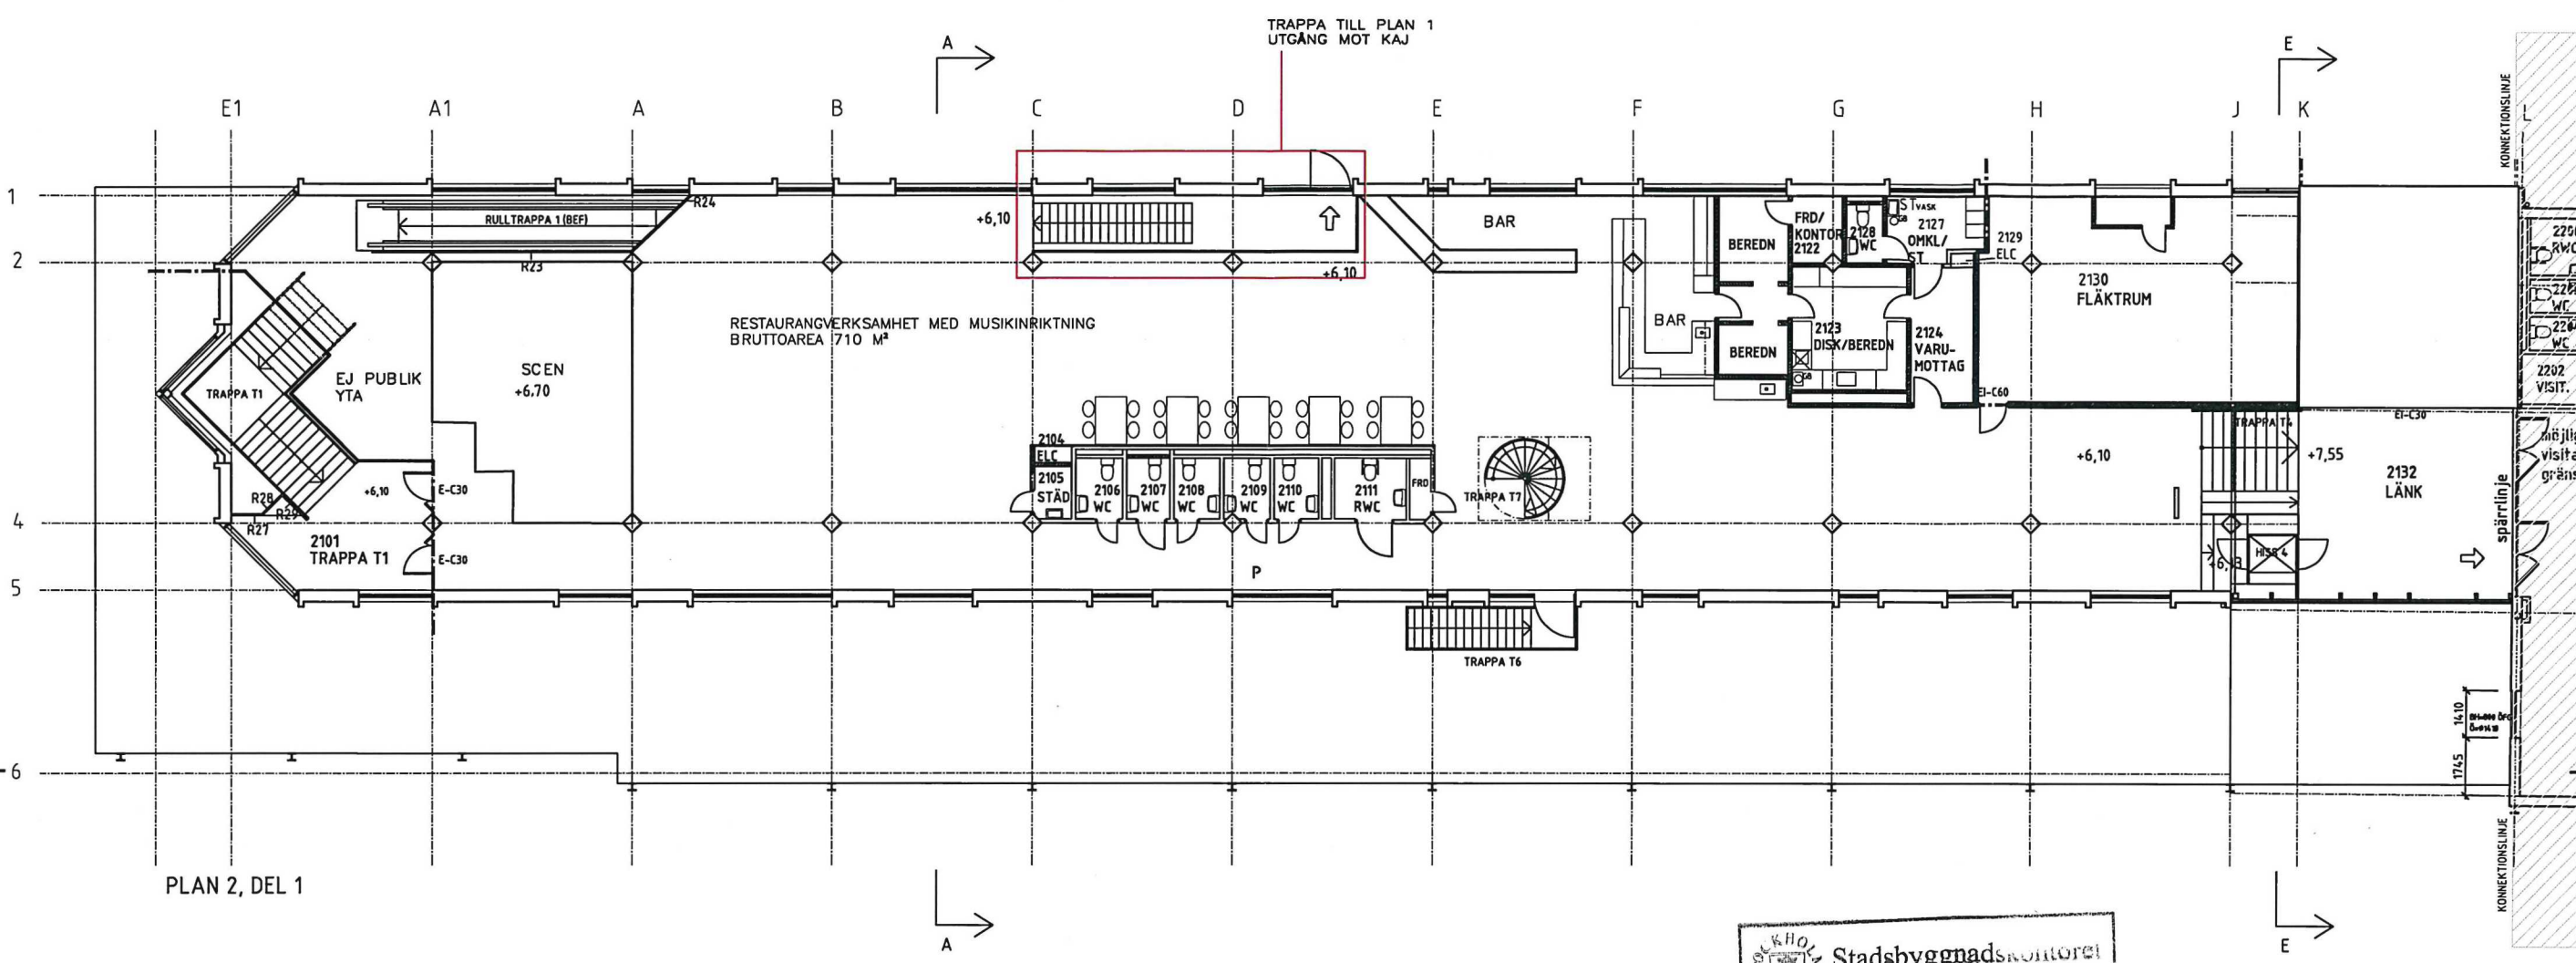

STOCKHOLMS STADS BYGGNADSKONTOR  
Inkom 2024-04-15  
Reg.  
Dnr: 23-19422


FÖRKLARINGAR

IL ANGER INSPEKTIONSLUCKA AV  
STÅLPLÅT, UTFÖRS I BRANDKLASS  
LIKA OMGIVANDE VÄGG

HÄNVISNINGAR

- A36-24-011 INNERVÄGGAR
- A36-62-011 INV METALLPARTIER
- A36-62-015 GLASPARTIER
- A36-62-016 ELSKÅPSFRONTER
- A36-73-001/003 DÖRRAR
- A36-82-011/012 FÖNSTERBÄNKSkanaler
- A37-22-012 VÄGGPANELER

RUMSBESKRIVNING  
BYGGBESKRIVNING  
K-HANDLINGAR  
VVS-HANDLINGAR  
E-HANDLINGAR

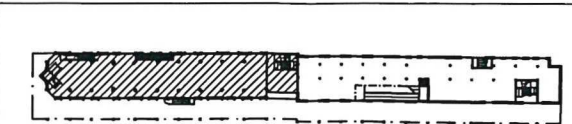

BET	ANT	ÄNDRINGEN AVSER	DATUM	SIGN
PLANRITNING				
STADSGÅRDSTERMINALEN				
STADSGÅRDSTERMINALEN OM- OCH TILLBYGGNAD				
A		Thelma arkitekter AB, Tel: 08-412 52 70, Fax: 08-412 53 03		
K		Knut Jönsson Ingenjörbyrå, Tel: 08-594 407 80, Fax: 08-594 407 99		
V		VCON VVS-konsult AB, Tel: 031-69 68 60, Fax: 031-69 68 61		
E		Elbeck konsult AB, Tel: 08-730 03 60, Fax: 08-83 79 72		
UPPDRAG NR EBAB 0019		RITAD AV BN	HANDLÄGGARE BN	
DATUM 2005-07-08		ANSVARIG MARA		
STADSGÅRDSTERMINALEN STOCKHOLM OM- OCH TILLBYGGNAD PLAN 2, DEL 1				
SKALA A3 1:200, 1:100 A1 1:100, 1:50		NUMMER A30-01-021		BET