


31L.6

Inkom till Stockholms stadsbyggnadskontor - 2024-04-15, Dnr 2023-19422
Tillhör Stockholms stadsbyggnadsnämnds beslut, Lovbeslut - Bifall - 2024-06-12, Handl. Anna Broström

PLAN 3, DEL 1

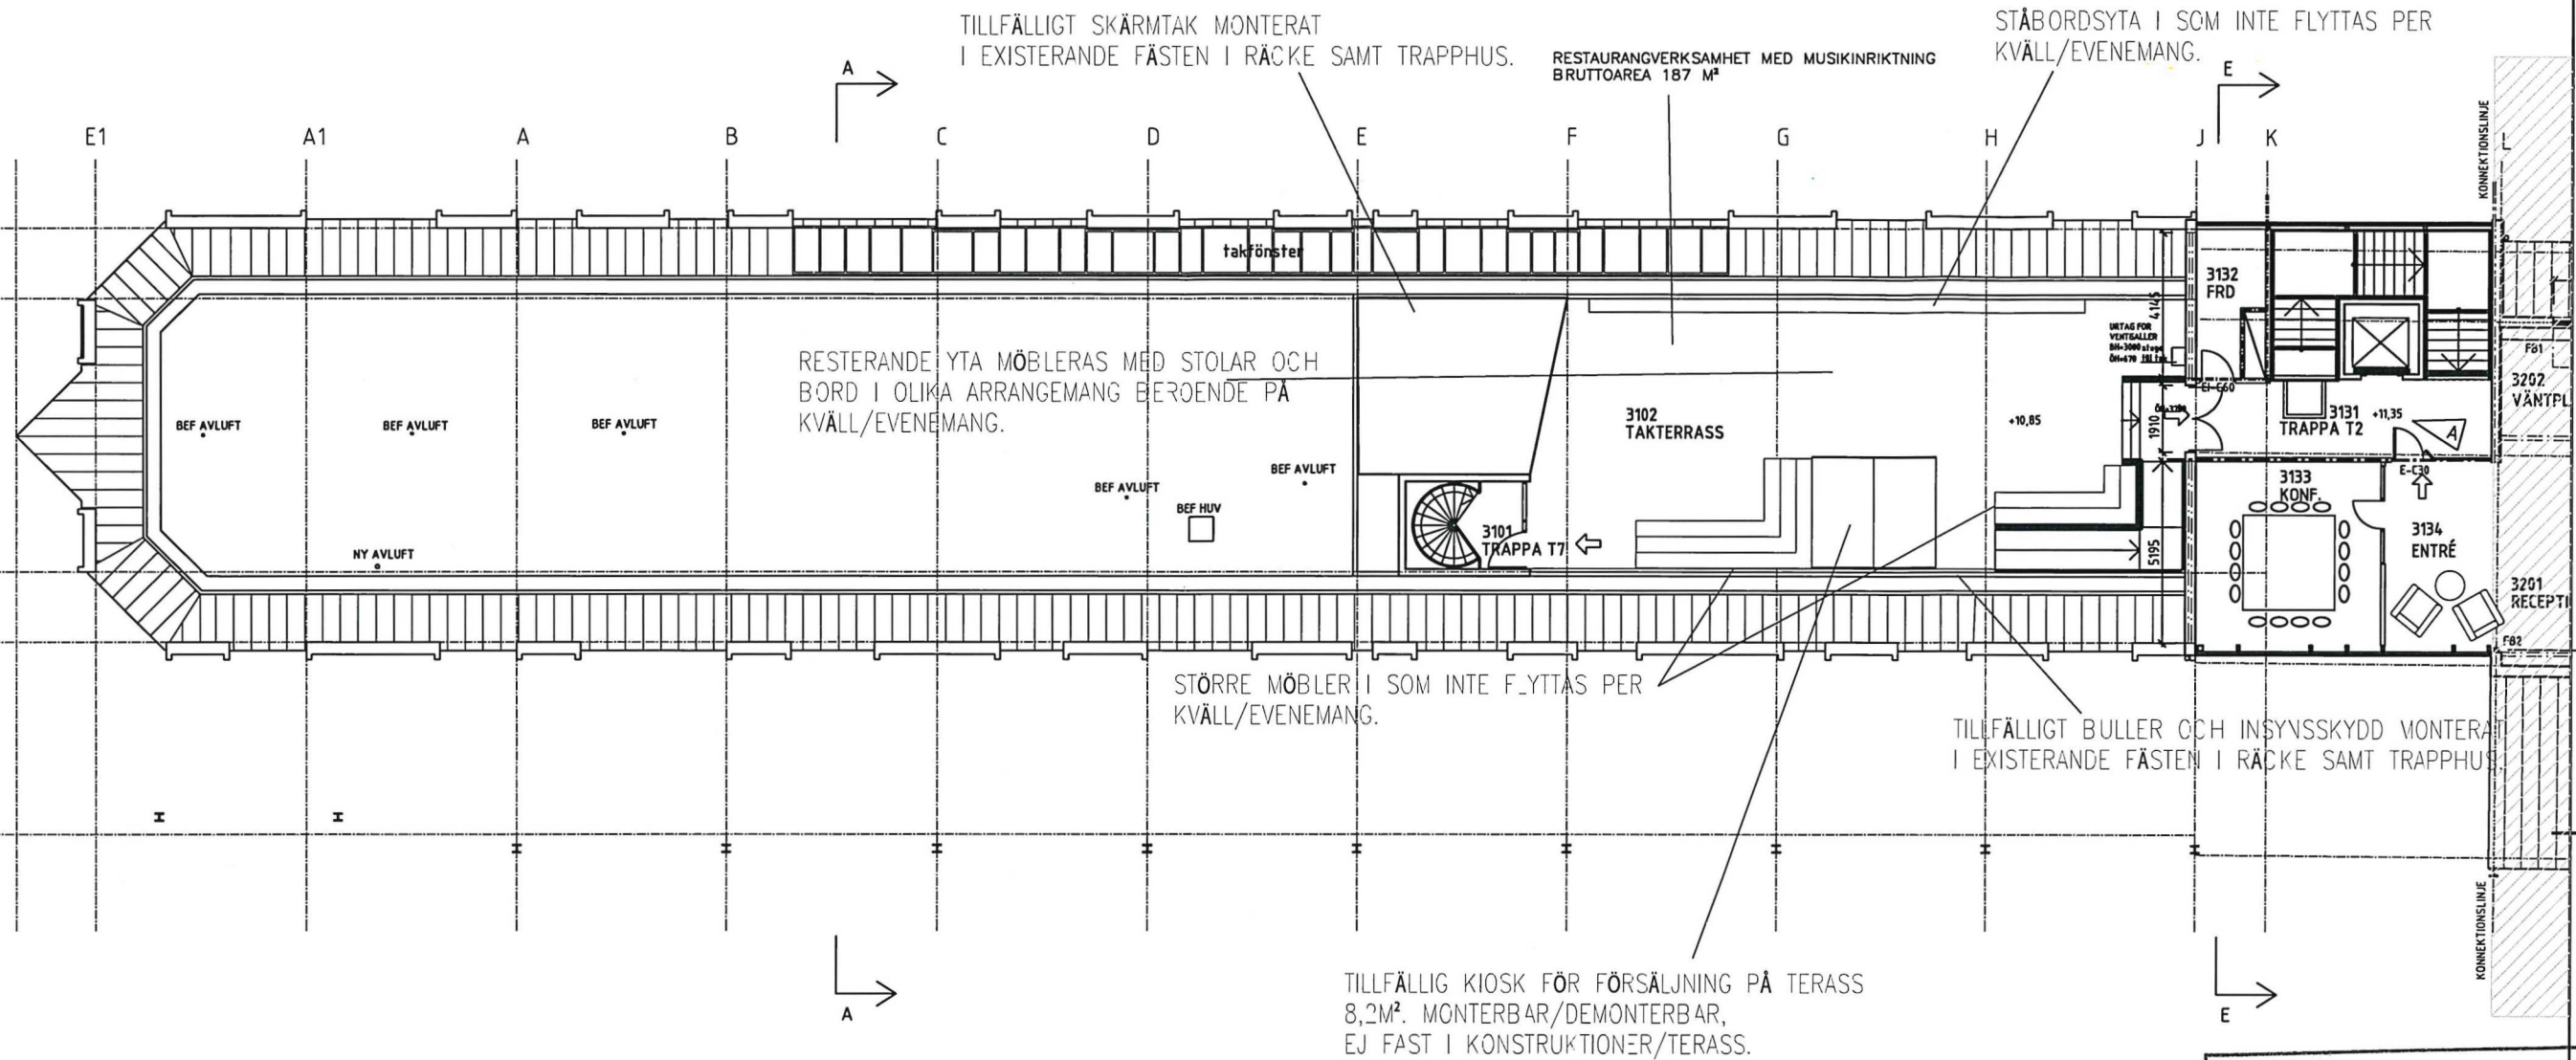

FÖRKLARINGAR

IL ANGER INSPEKTIONSLUCKA AV STÅLPLÅT, UTFÖRS I BRANDKLASS LIKA OMGIVANDE VÄGG

HÄNVISNINGAR

A36-24-011 INNERVÄGGAR
A36-62-011 INV METALLPARTIER
A36-62-015 GLASPARTIER
A36-62-016 ELSKÅPSFRONTER
A36-73-001/003 DÖRRAR
A36-82-011/012 FÖNSTERBÄNKSkanaler
A37-22-012 VÄGGPANELER

RUMSBESKRIVNING
BYGGBESKRIVNING
K-HANDLINGAR
VVS-HANDLINGAR
E-HANDLINGAR



STOCKHOLM Stadsbyggnadskontoret
Inkom 2024-04-15
Reg.
Dnr: 23-19422

BET	ANT	ÄNDRINGEN AVSER	DATUM	SIGN
PLANRITNING				
STADSGÅRDSTERMINALEN				
STADSGÅRDSTERMINALEN OM- OCH TILLBYGGNAD				
A		Thelcus arkitekter AB, Tel: 08-412 52 70, Fax: 08-412 53 03		
K		Knut Johansson Ingenjörbyrå, Tel: 08-594 407 80, Fax: 08-594 407 99		
V		VCON VVS-konsult AB, Tel: 031-69 68 60, Fax: 031-69 68 61		
E		Ettack konsult AB, Tel: 08-730 03 00, Fax: 08-63 79 72		
UPPDRAGET		RITAD AV	HANDLÄGGARE	
EBAB 0019		BN	BN	
DATUM		ANSVARIG		
2005-07-08		MARA		
STADSGÅRDSTERMINALEN STOCKHOLM				
OM- OCH TILLBYGGNAD PLAN 3, DEL 1				
SKALA		NUMMER		BET
A3 1:200 A1 1:100		A30-01-031		