BILAGA 8

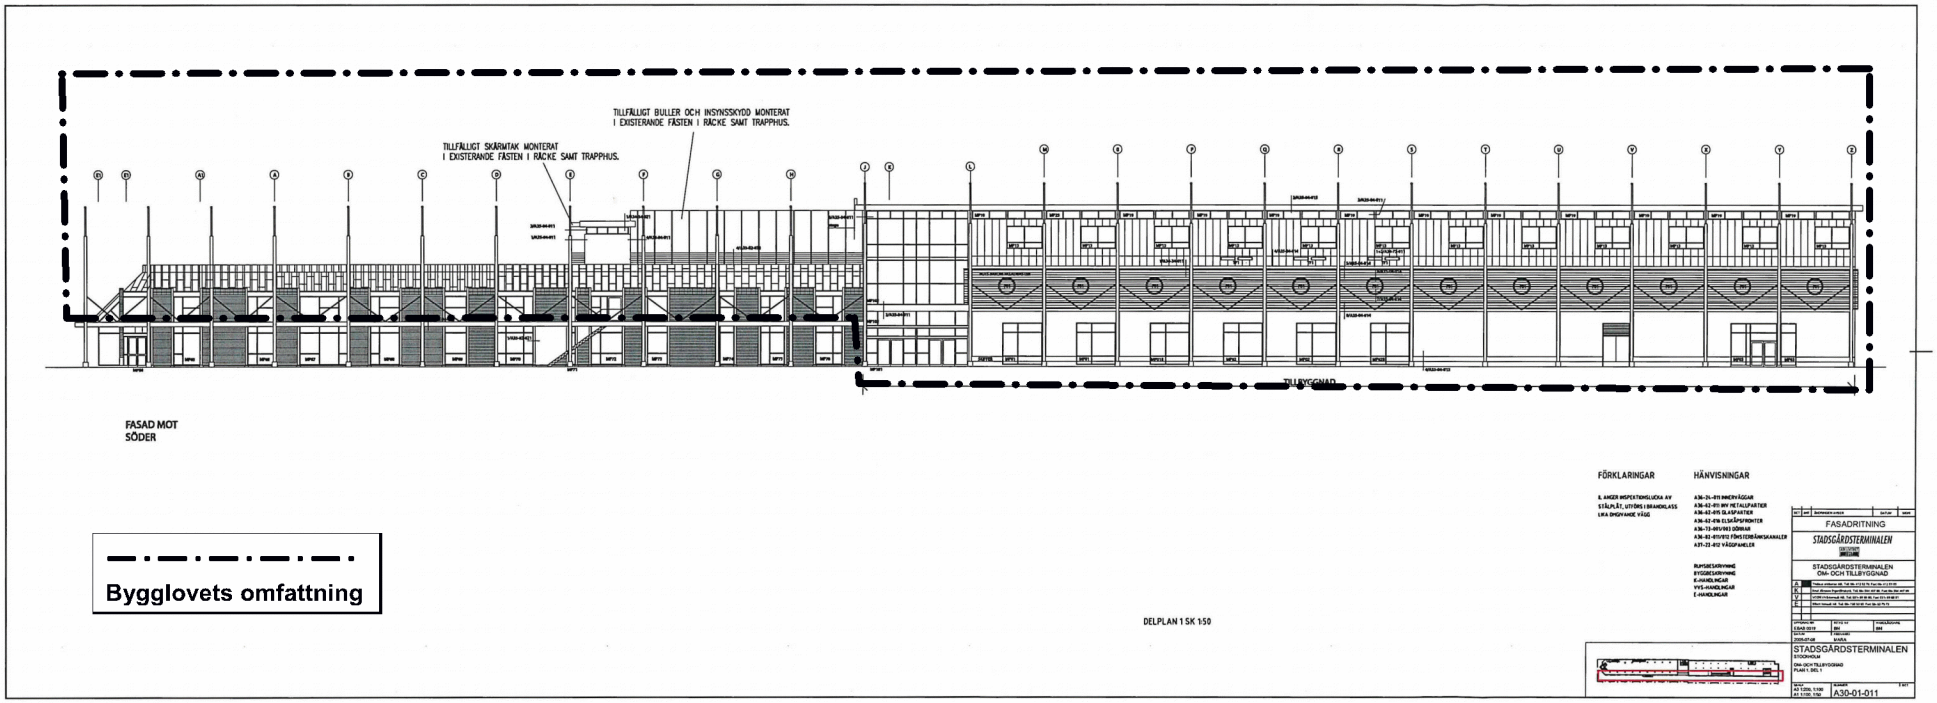

Stadsbyggnadskontoret
Inkom 2024-04-15
Reg.
Dnr: 23-19422

Tillhör Stockholms stadsbyggnadsnämnds beslut, Lovbeslut - Bifall - 2024-06-12, Handl. Anna Broström
Inkom till Stockholms stadsbyggnadskontor - 2024-04-15, Dnr 2023-19422