BIL. 1

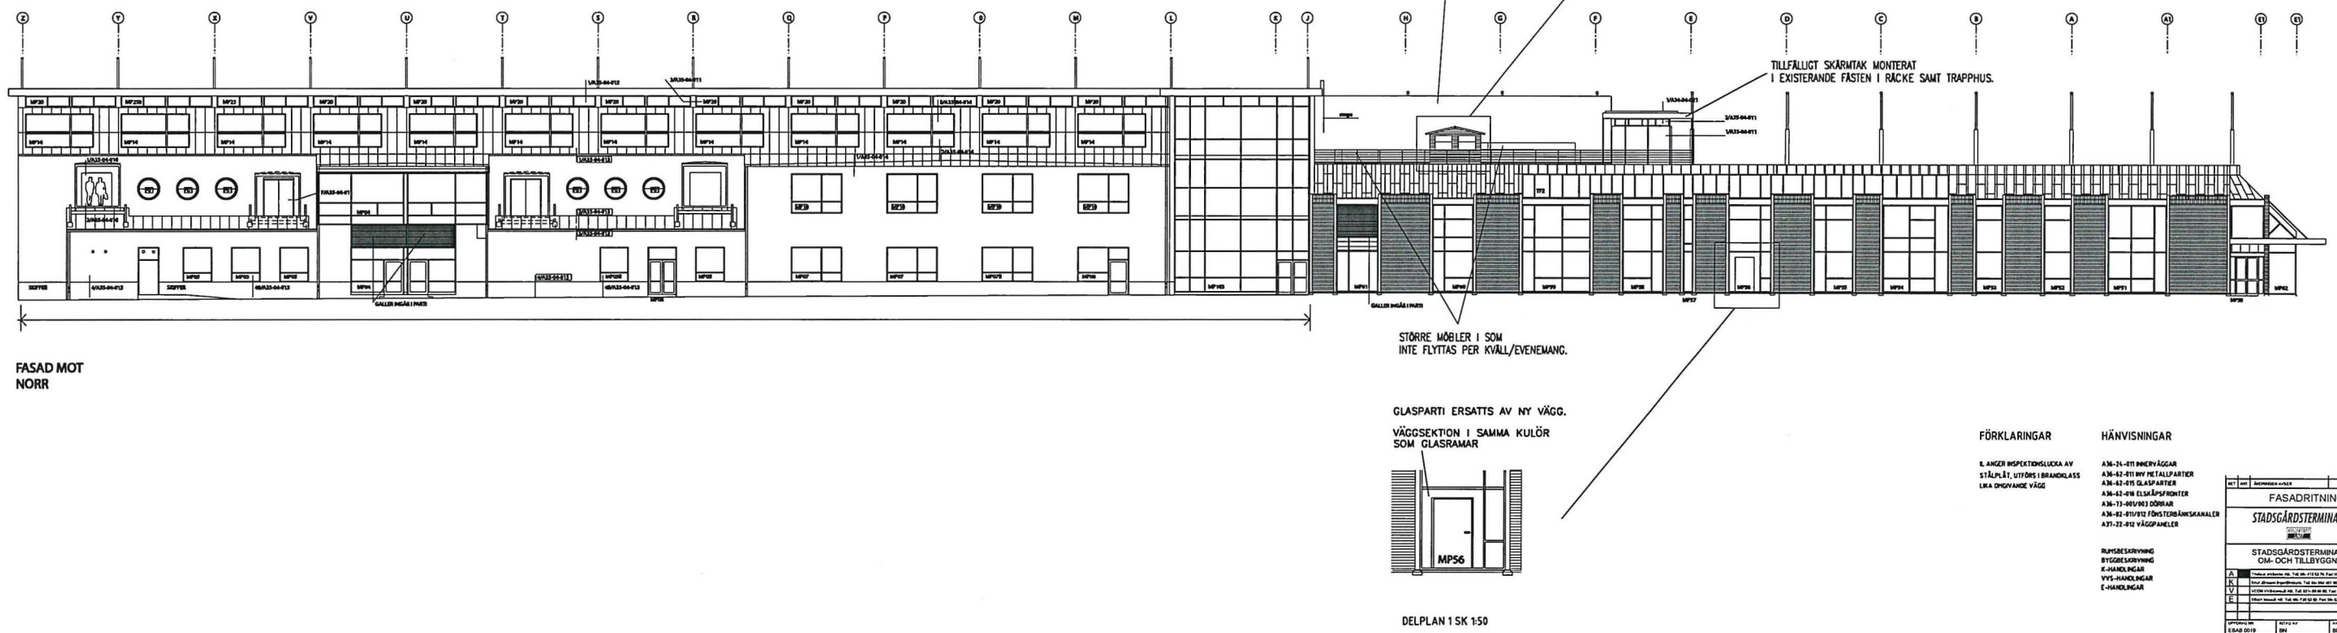

Stadsbyggnadskontoret
Inkom 2024 -04- 15
Reg.
Dnr: 23- 19422

Inkom till Stockholms stadsbyggnadskontor - 2024-04-15, Dnr 2023-19422
Tillhör Stockholms stadsbyggnadsnämnds beslut, Lovbeslut - Bifall - 2024-06-12, Handl. Anna Broström