




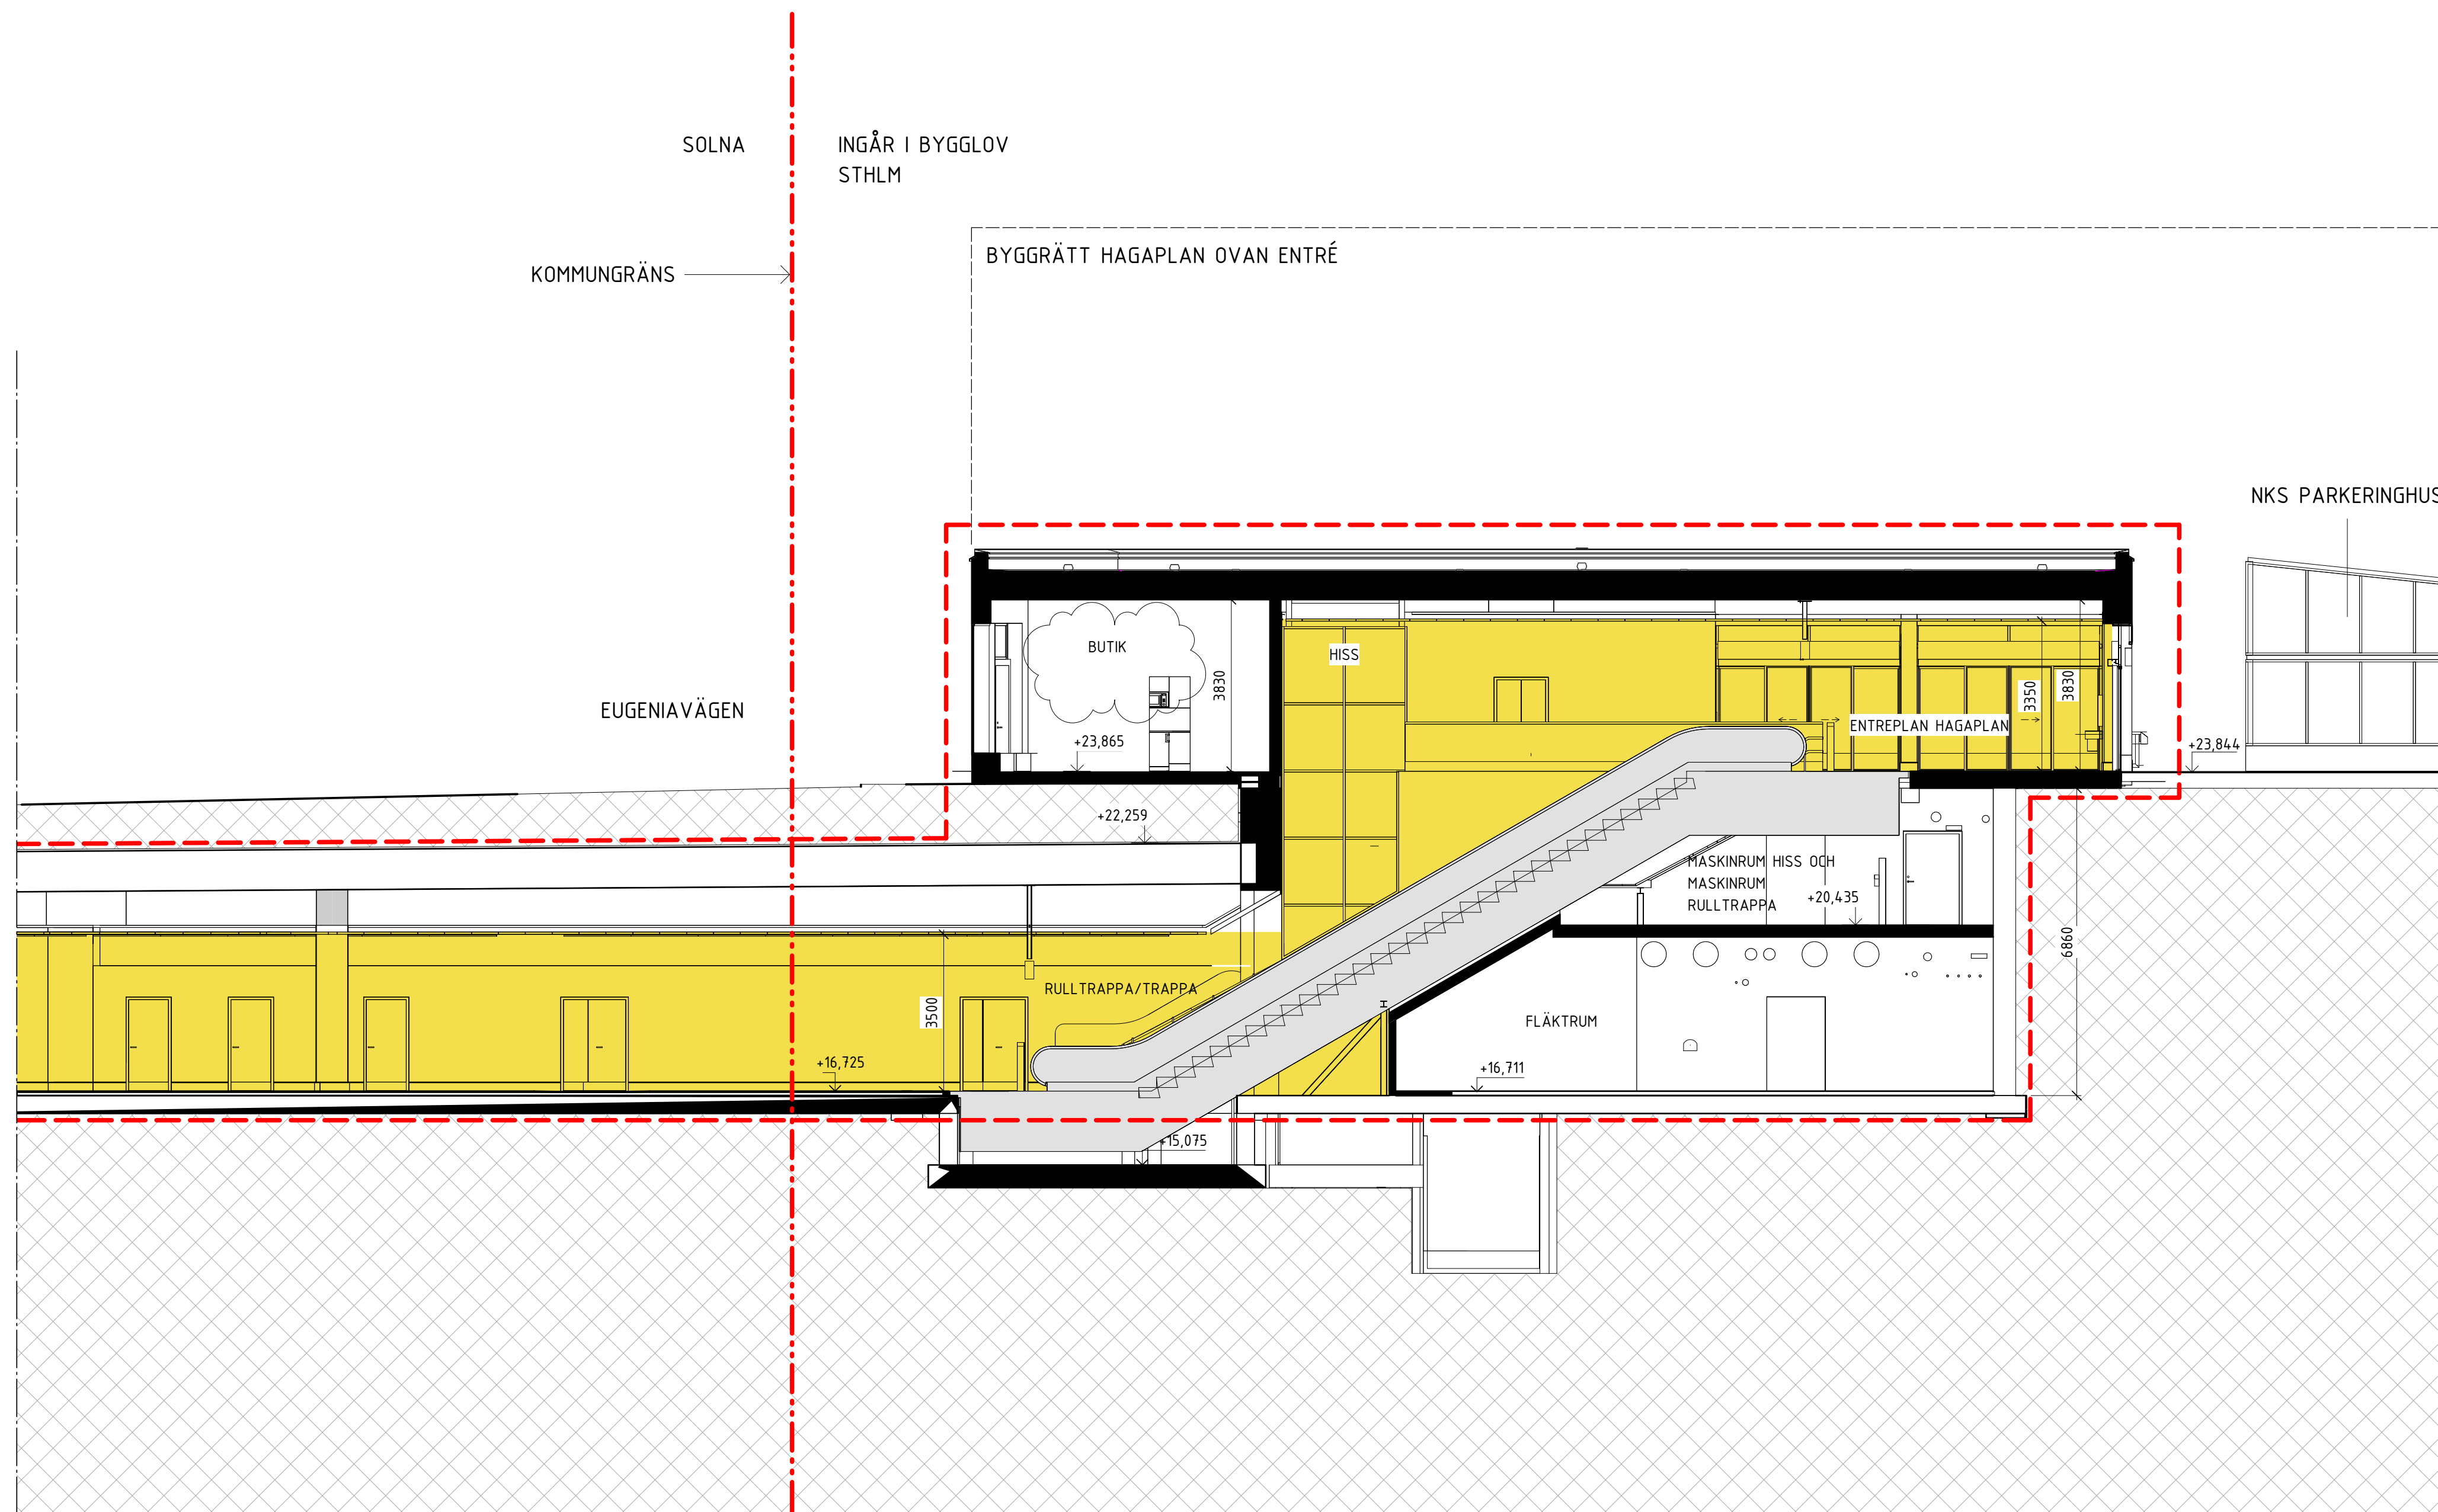



MÅTT ANGES I MILLIMETER
PLUSHÖJD ANGES I METER

	BERG/JORD MASSA
	PERSONAL
	PUBLIKT
	TEKNIK
	LYFTPAKET (TRAPPA, RULLTRAPPA & HISS)



<h1>&RUNDQVIST</h1> <p>RUNDQVIST ARKITEKTER AB REINERTERNAS GATA 12 SE-16128 STOCKHOLM +46 (0)8-445 132 80 info@RUNDQVIST.SE</p>			<table><tr><td>D</td><td>Ändrad benämning till butik</td><td>JTO</td><td>2024-06-17</td></tr><tr><td>C</td><td>Ändrad utformning Pavia 1</td><td>JTO</td><td>2024-03-15</td></tr><tr><td>B</td><td>Kommungräns, fasadbeklädnad, höjder och text</td><td>HEH</td><td>2022-03-14</td></tr><tr><td>A</td><td>-</td><td>HEH</td><td>2022-01-11</td></tr></table>		D	Ändrad benämning till butik	JTO	2024-06-17	C	Ändrad utformning Pavia 1	JTO	2024-03-15	B	Kommungräns, fasadbeklädnad, höjder och text	HEH	2022-03-14	A	-	HEH	2022-01-11
D	Ändrad benämning till butik	JTO	2024-06-17																	
C	Ändrad utformning Pavia 1	JTO	2024-03-15																	
B	Kommungräns, fasadbeklädnad, höjder och text	HEH	2022-03-14																	
A	-	HEH	2022-01-11																	
Uppdrag nr H26301	Handläggare J. Trolmø	Rit/Konst M. Nemet	Rev/ Ant	Revidering avser	Sign	Datum														
Granskad P. Sundin	Godkänt H. Rundqvist	<h2>BYGGLOVSHATTEN</h2> <h3>Norra biljetthallen</h3> <p>Stockholm Pavia 1 och Vasastaden 1:16 Solna Haga 4:18, 4:20, 4:26 och 4:35 Sektion H, Norra biljetthallen Arkitektur 2-Sektioner (snitt, profiler)</p> <table><tr><td>Förvaltningsnummer</td><td>Formåt</td><td>Skala</td></tr><tr><td>1512</td><td>A1 (A3)</td><td>1:100 (1:200)</td></tr><tr><td>Ritningsnummer</td><td>Nästa bil REV</td><td>D</td></tr><tr><td colspan="3">A31-1512-40-N4520-20-4906</td></tr></table>					Förvaltningsnummer	Formåt	Skala	1512	A1 (A3)	1:100 (1:200)	Ritningsnummer	Nästa bil REV	D	A31-1512-40-N4520-20-4906				
Förvaltningsnummer	Formåt						Skala													
1512	A1 (A3)						1:100 (1:200)													
Ritningsnummer	Nästa bil REV	D																		
A31-1512-40-N4520-20-4906																				
Ört Stockholm	Datum xxxx-xx-xx																			
 <h3>Förvaltning för utbyggd tunnelbana</h3> <p>STOCKHOLMS LÄNS LÄNDSMÄN</p>																				
FUT Handläggare Staffan Nordlund	Informations säkerhetsklass K1																			
FUT Granskad Staffan Nordlund	FUT Godkänt Malin Haders																			
FUT Ört Stockholm	Datum xxxx-xx-xx																			