


FÖRKLARINGAR

OMFATTNING

RIVES

FÖRESKRIFTER

HÄNVISNINGAR

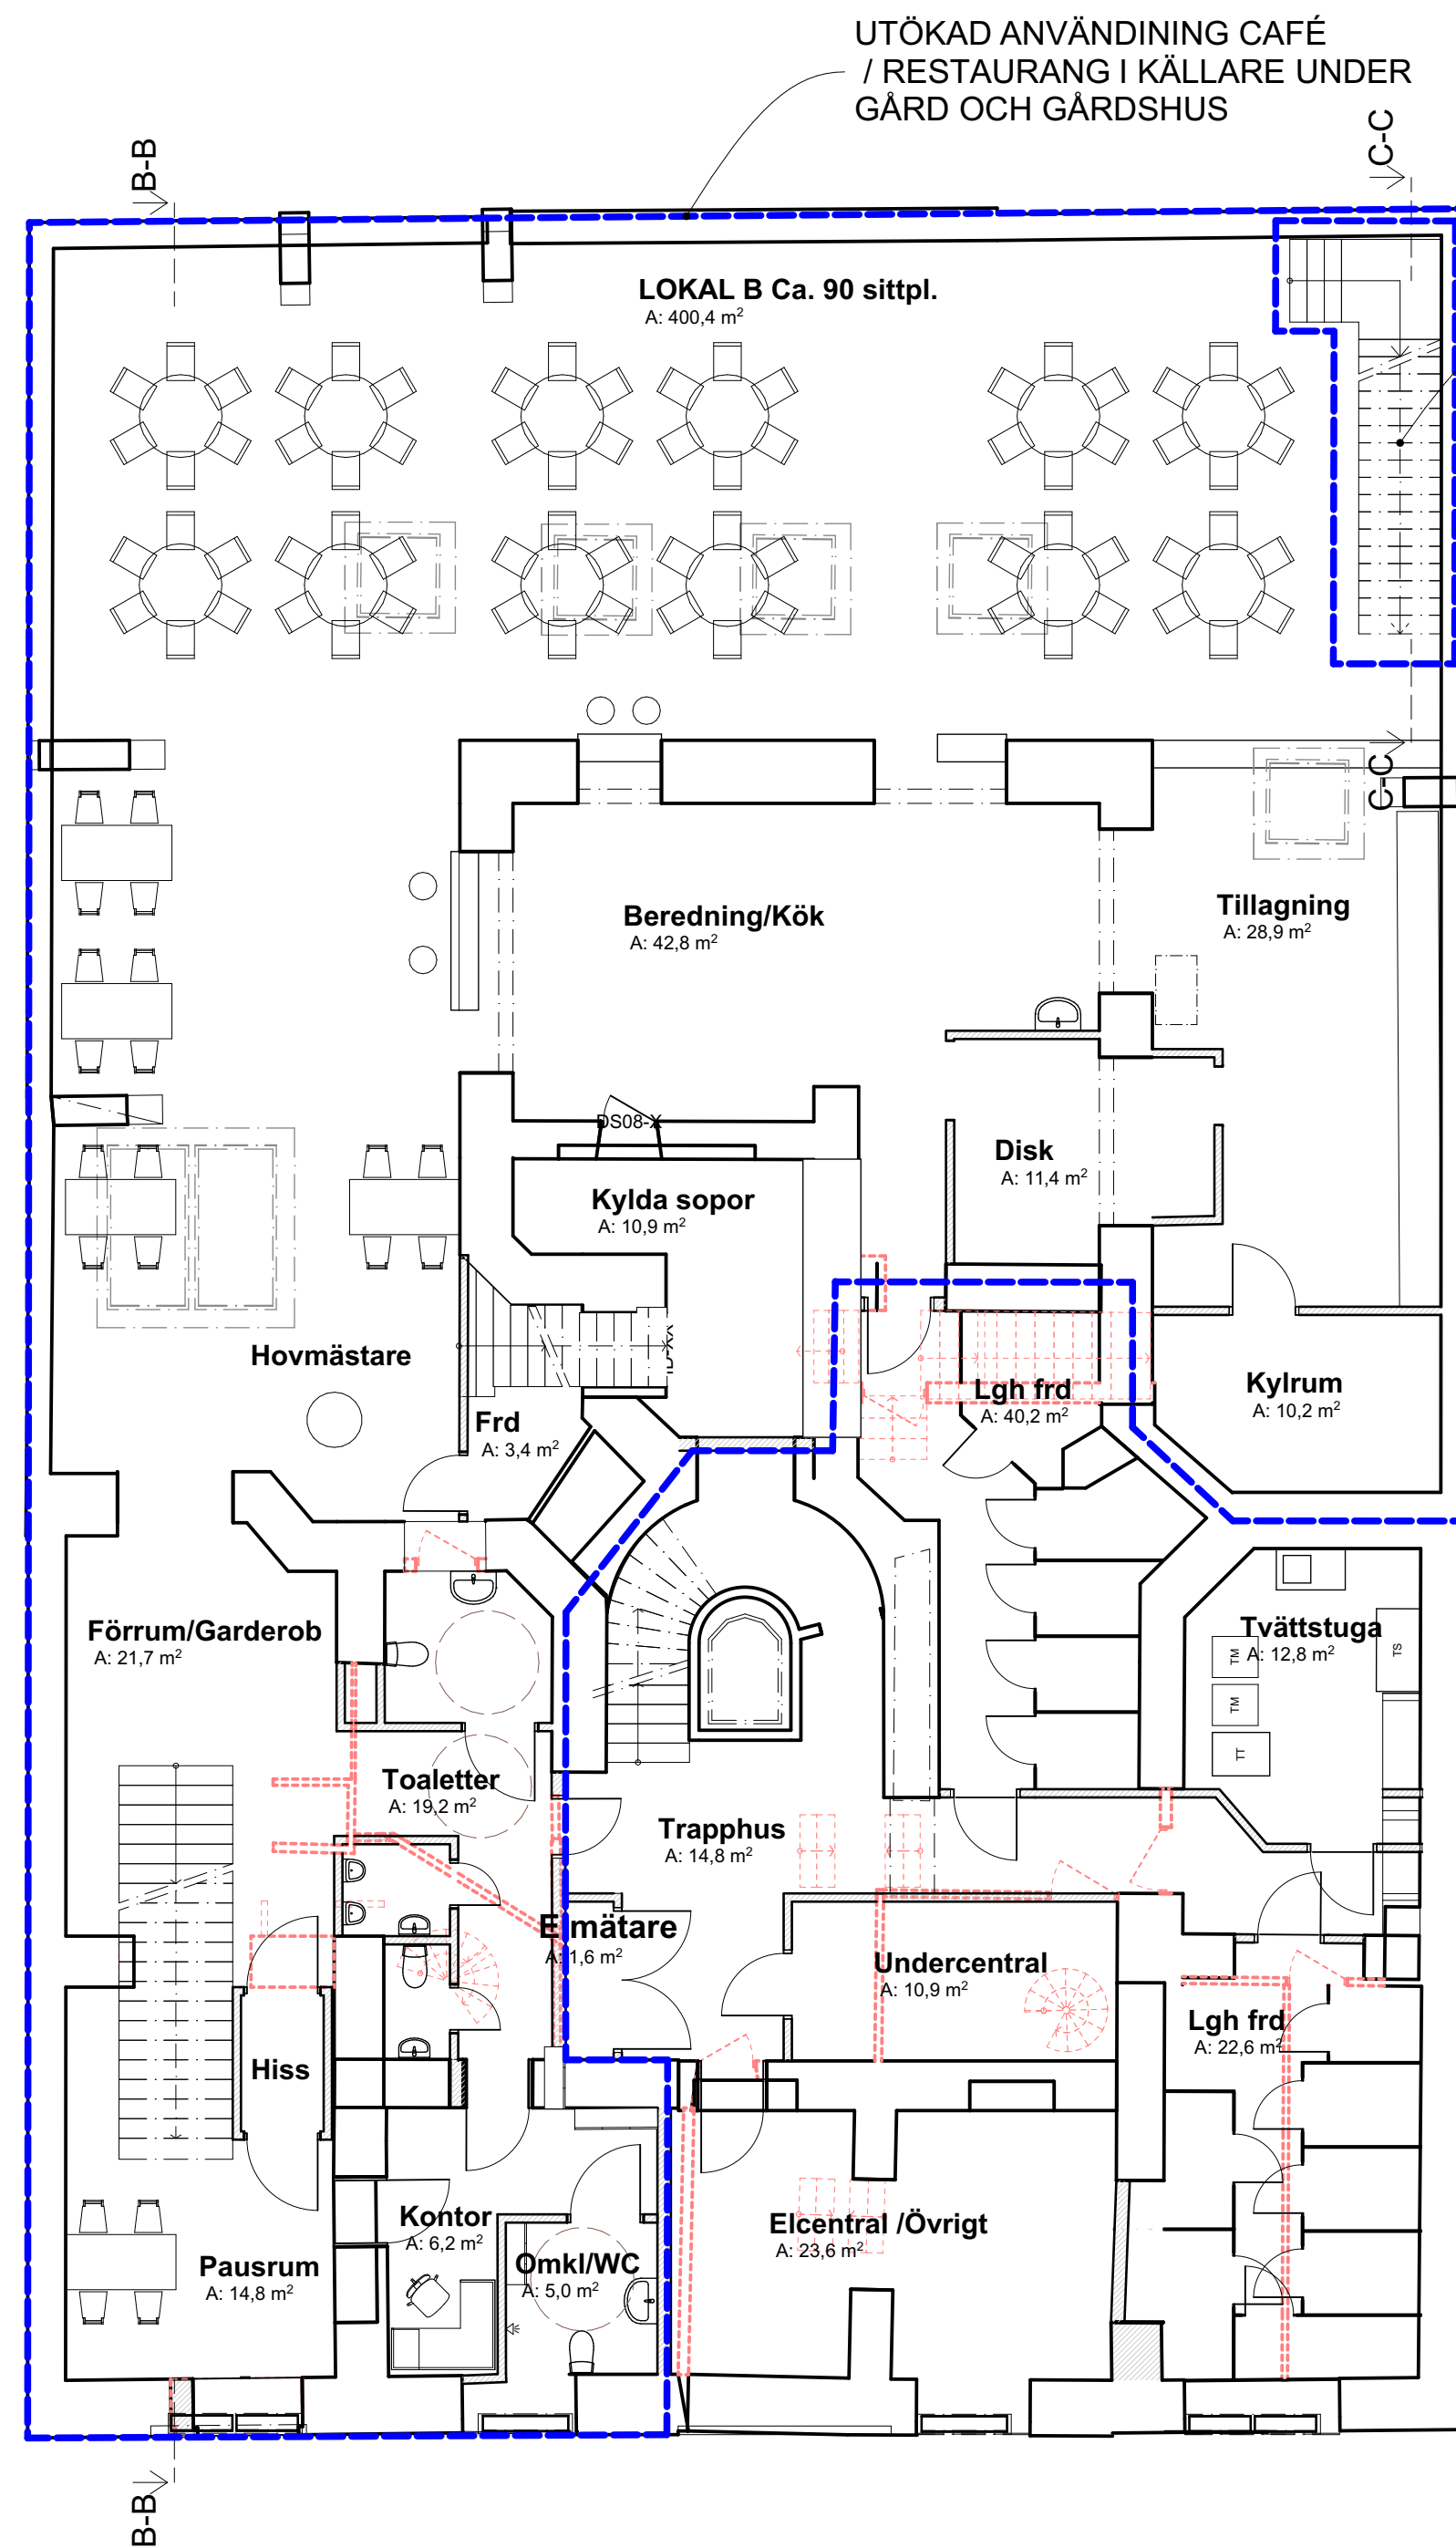


NY UTRYMNINGSTRAPPA
FRÅN KÄLLARE, SE SEPARAT
RITNING FÖR UTBREDNING PÅ GÅRD

PLACERING
VENTILATIONSHUV,
UTREDS

SERVERING
ENTRÉPLAN

BEF. TRAPPA TILL
KÄLLARE FLYTTAS
TILL NYTT LÄGE
OCH KOMPL. MED
HISS FÖR ÖKAD
TILLGÅNGLIGHET.

BEFINTLIGA DÖRRAR
SLÅS OM OCH GÖRS
UTÅTGÅENDE MED
MED ÖPPNINGSMÅTT
800

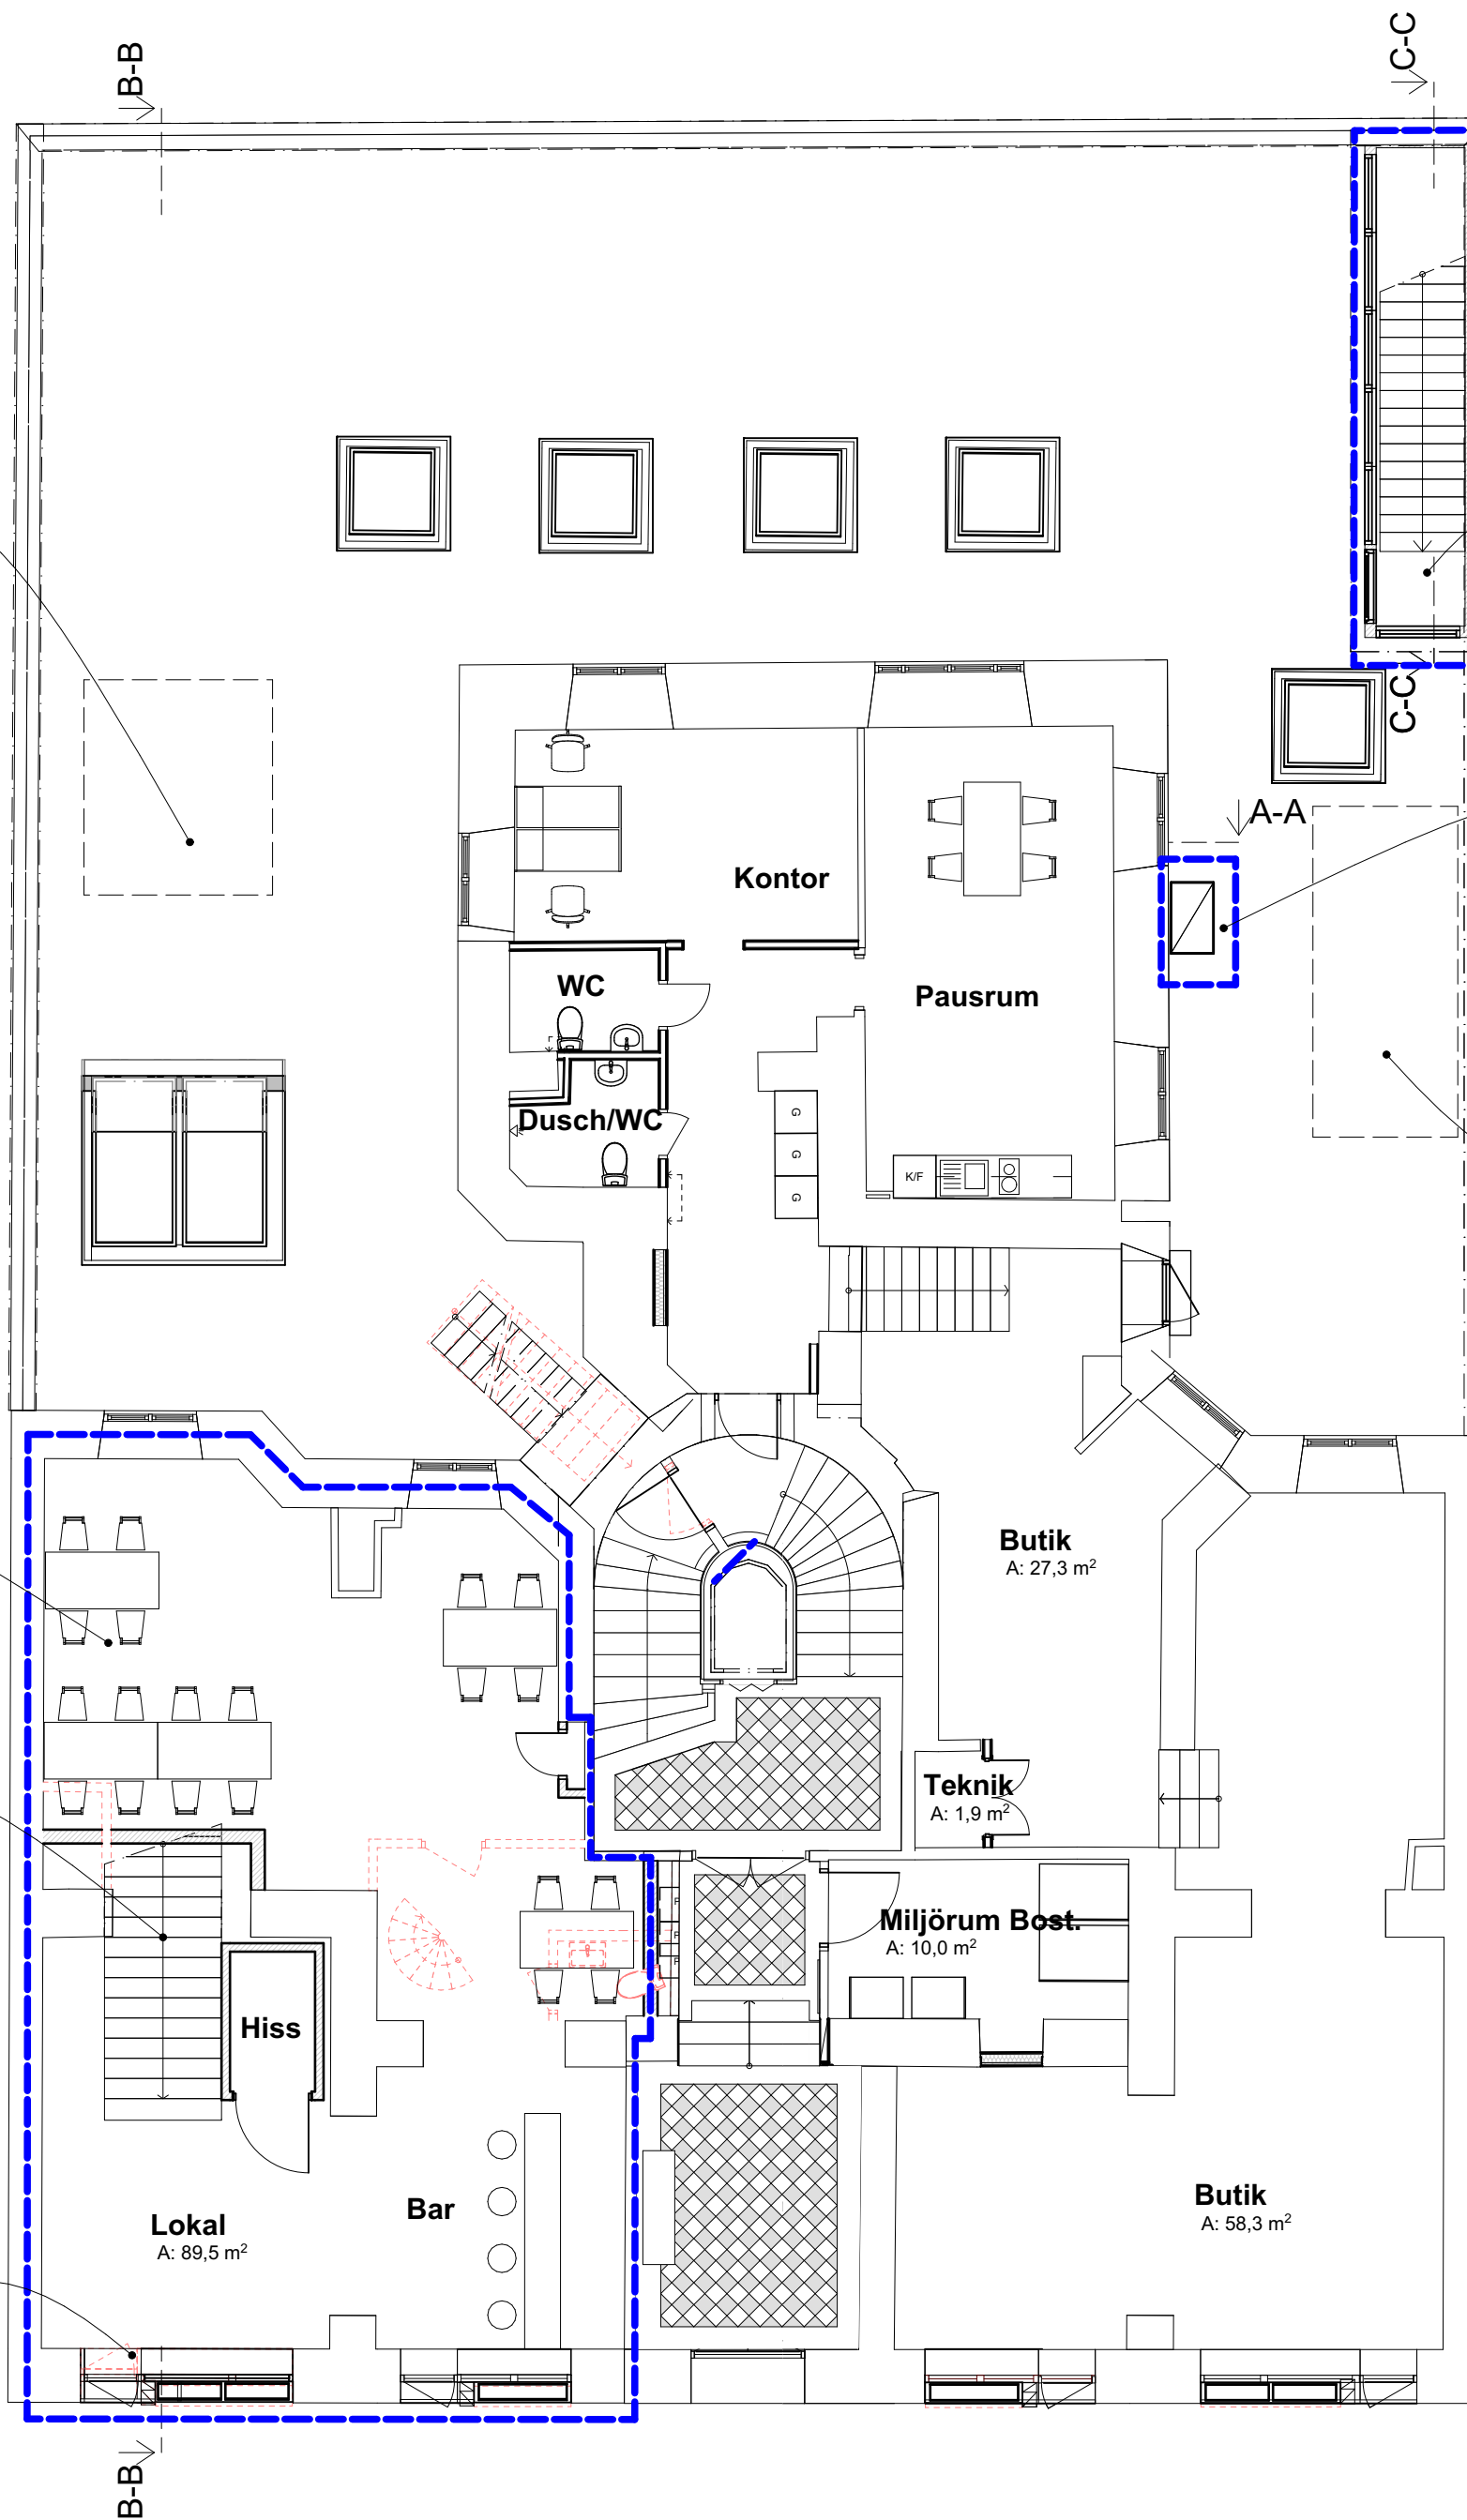

NY UTRYMNINGSTRAPPA
FRÅN KÄLLARE, SE SEPARAT
RITNING FÖR UTBREDNING PÅ GÅRD


NY IM-KANAL FRÅN KÖK I KÄLLARE,
SE SEPARAT RITNING

PLACERING
VENTILATIONSHUV,
UTREDS

Plan 09, Källare
1:100


Plan 10, Entré
1:100

SKALA 1:100

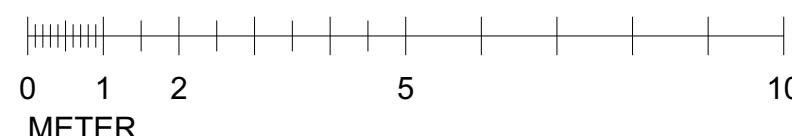

BYGGLOVSHANDLING

Kv. Mullvaden andra 27

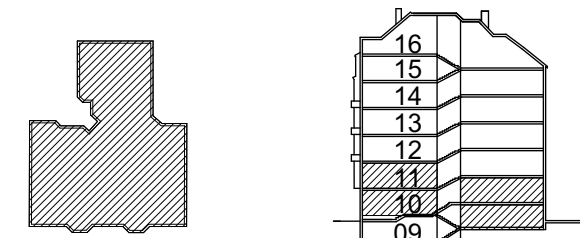

BYGG- HERRE	GEMFAST		
A	FREDA arkitekter		
UPPDRAG NR	23500	RITAD AV	HANDLÄGGARE
		Anna Öhlin	Dan Engberg
DATUM	2024-06-14	ANSVARIG	
		Fredrik Fernek	

Plan källare och entréplan

SKALA 1:100	NUMMER A-40-1-001	BET
----------------	----------------------	-----