


FÖRKLARINGAR

YTTRE ÄNDRING


FÖRESKRIFTER

HÄNVISNINGAR

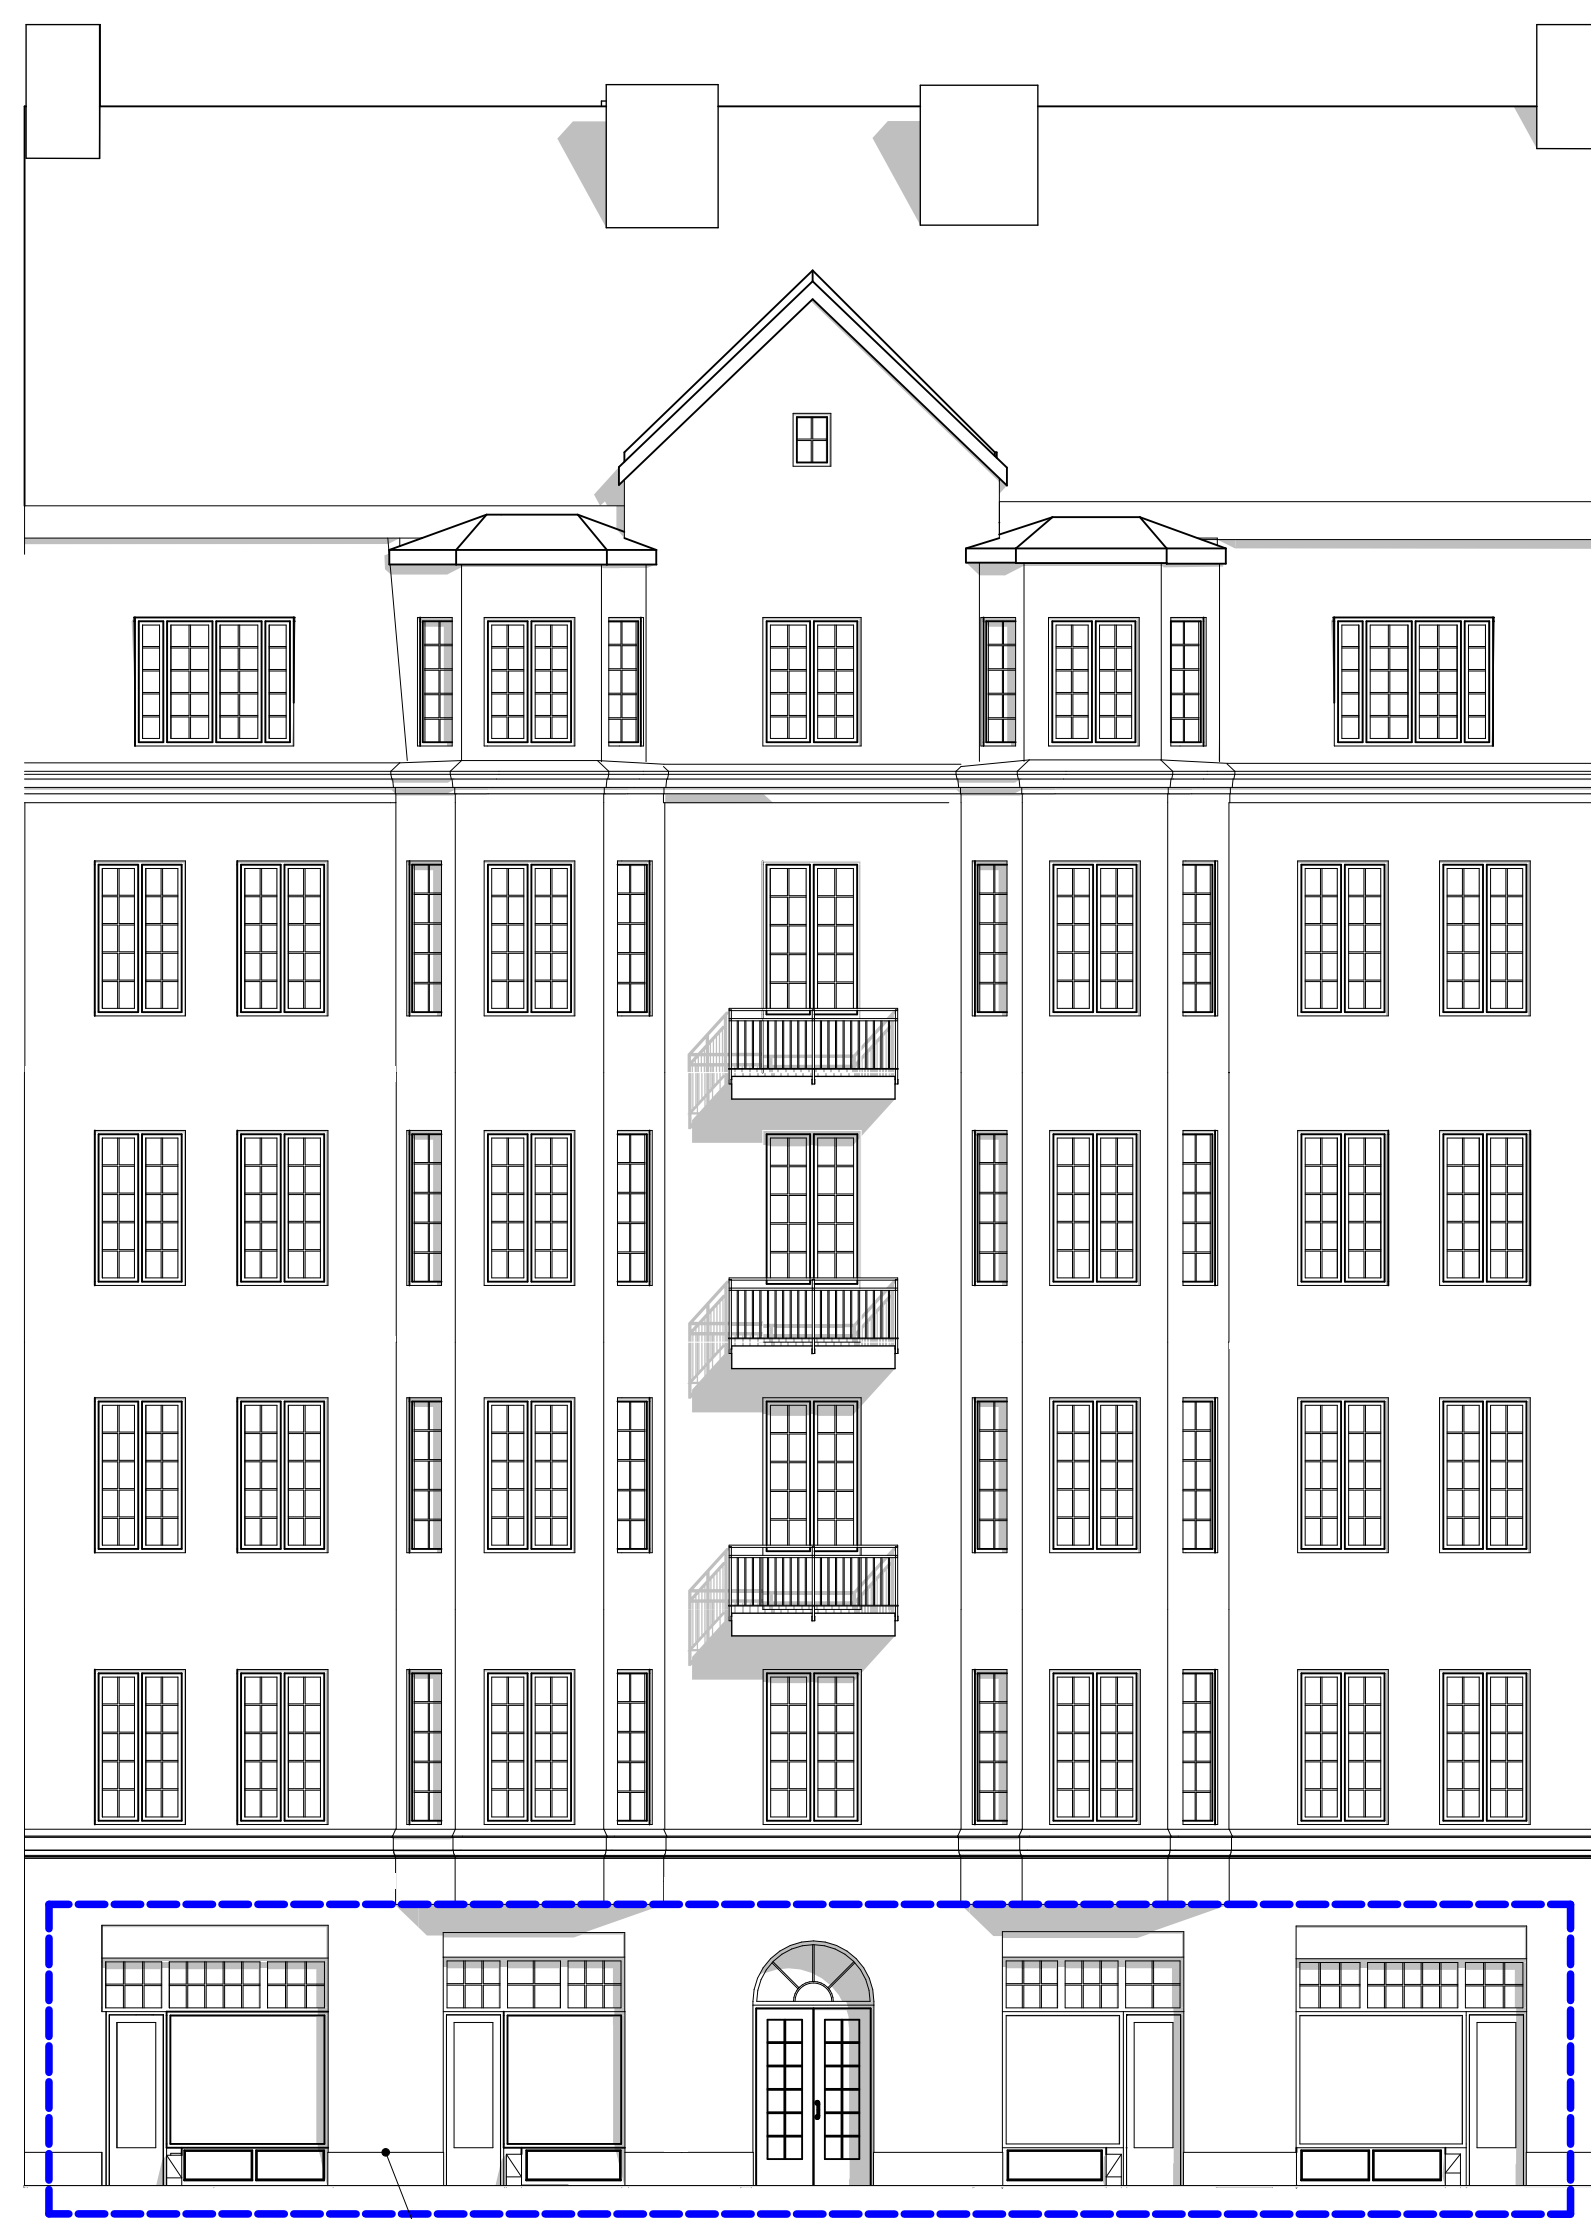

Fasad mot Hornsgatan
1:100

UTÖKAD ANVÄNDNING CAFÉ
/ RESTAURANG I KÄLLARE UNDER
GÄRD OCH GÄRDSHUS

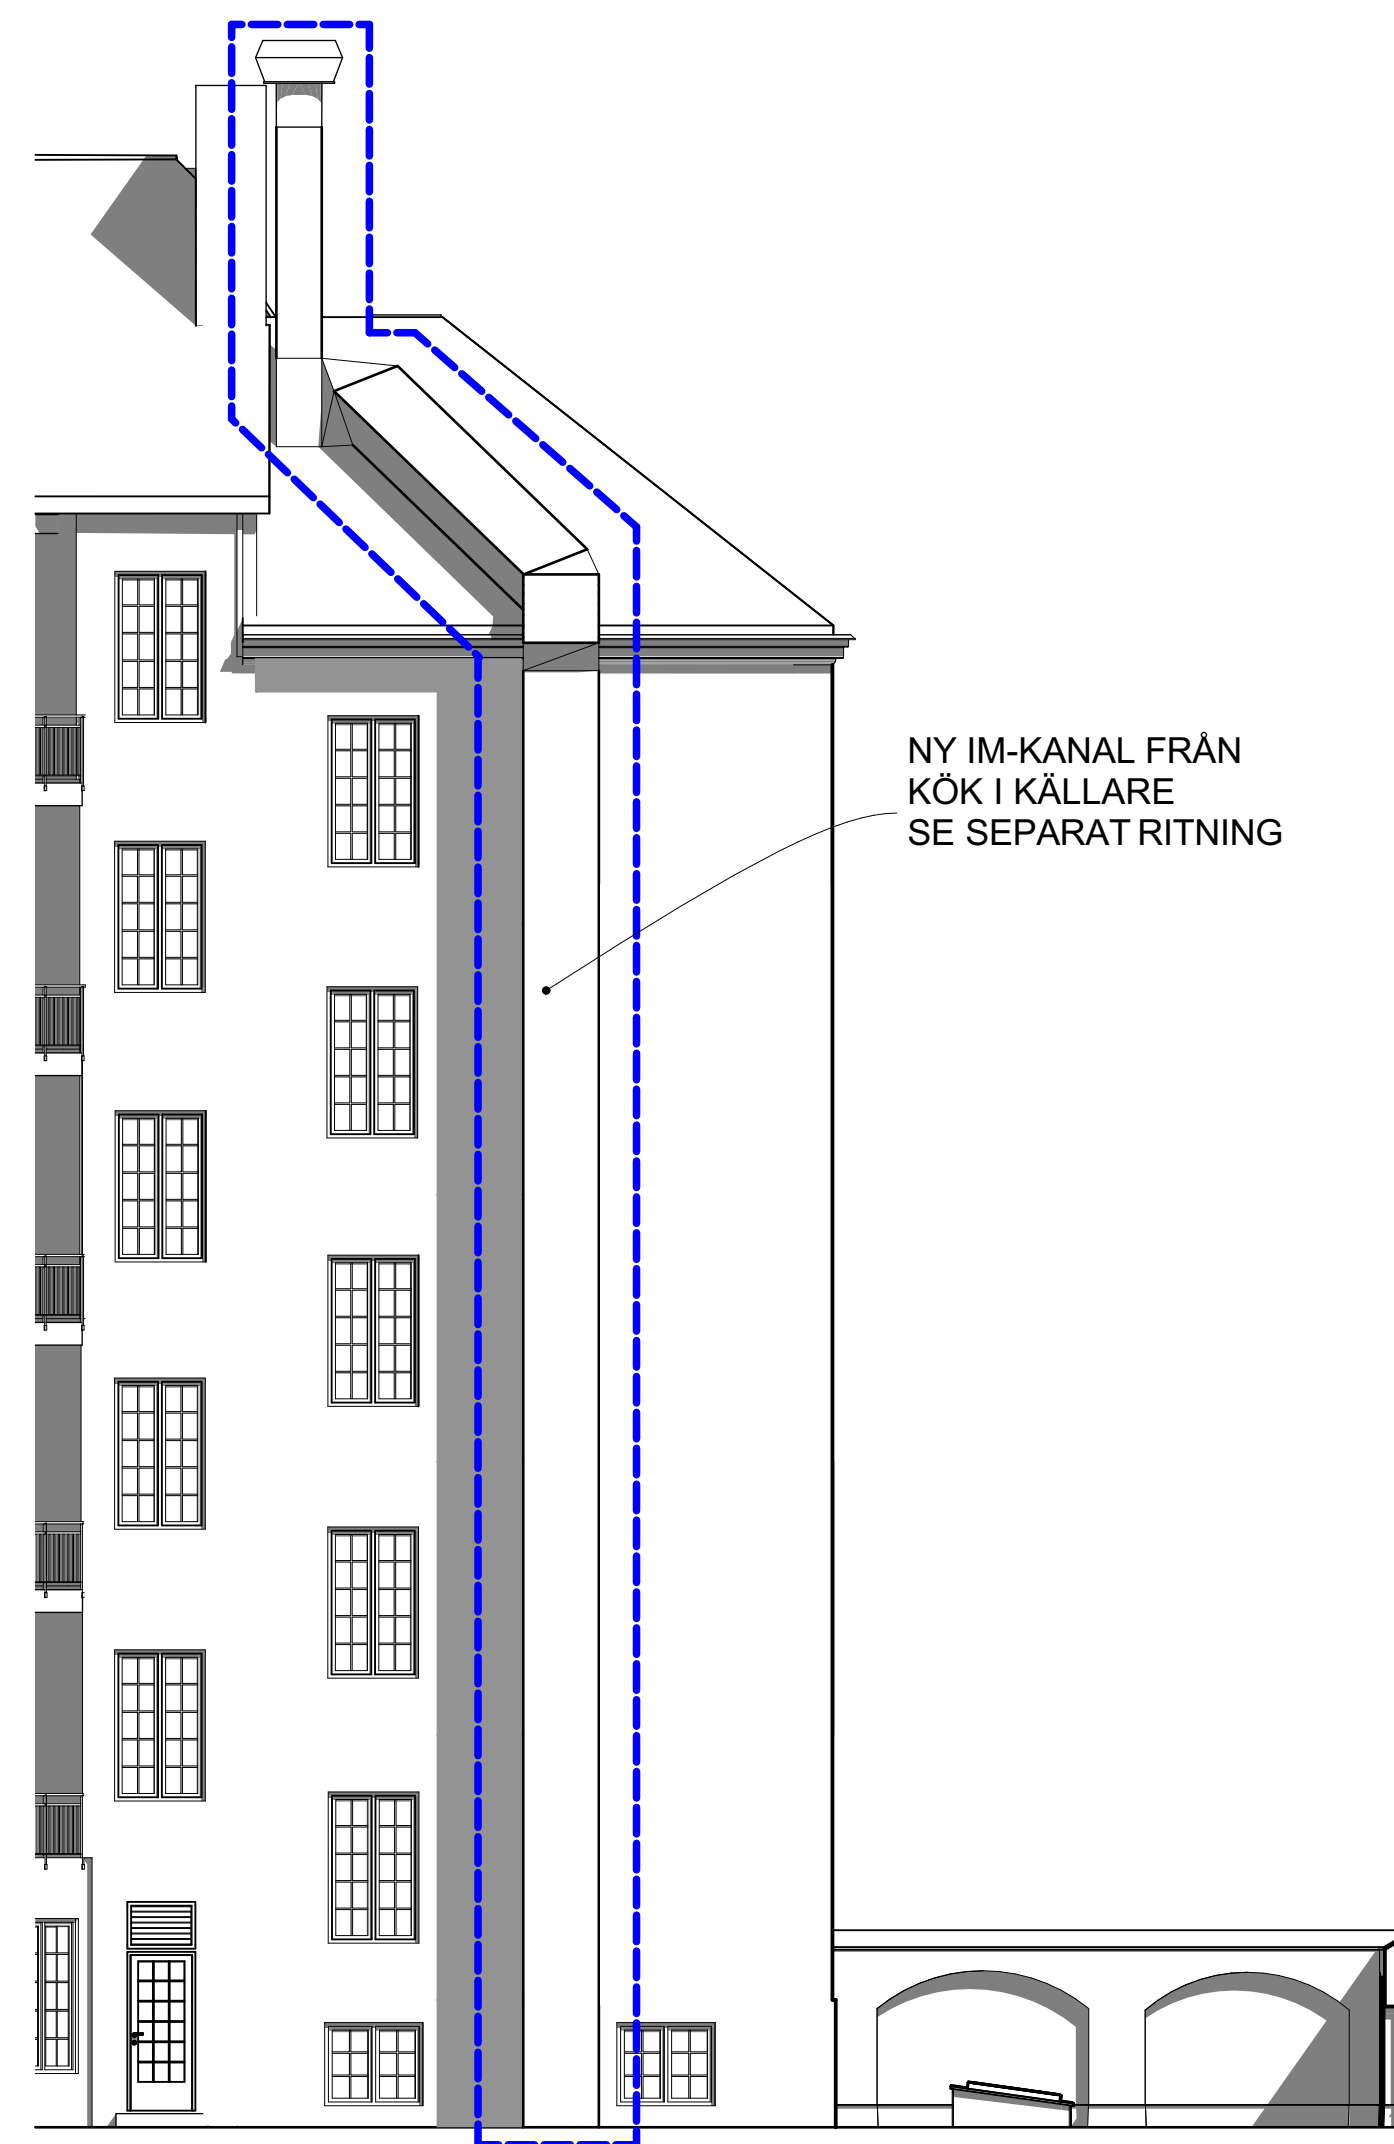

Gårdshus, fasad mot väster
1:100

NY IM-KANAL FRÅN
KÖK I KÄLLARE
SE SEPARAT RITNING




RevID	BettID	Ändringsnamn	Datum
A		FÖRTYDLIGANDE OMFATTNING AV LOV	2024-01-25

BET	ÄNDRING AVSER	DATUM	Sign.
-----	---------------	-------	-------

BYGGLOVSHANDLING

Kv. Mullvaden andra 27

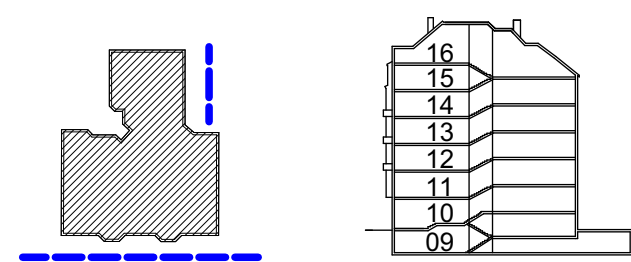

BYGG- HERRE		GEMFAST	
A		FREDA arkitekter	
UPPDRAG NR		RITAD AV	HANDLÄGGARE
23500		Anna Öhlin	Dan Engberg
DATUM		ANSVARIG	
2024-06-14		Fredrik Fernek	

Fasader

SKALA 1:100	NUMMER A-40-3-001	BET
----------------	----------------------	-----