
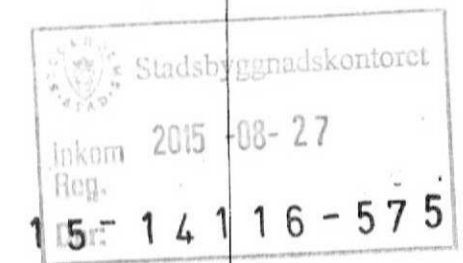


# Planritning 1

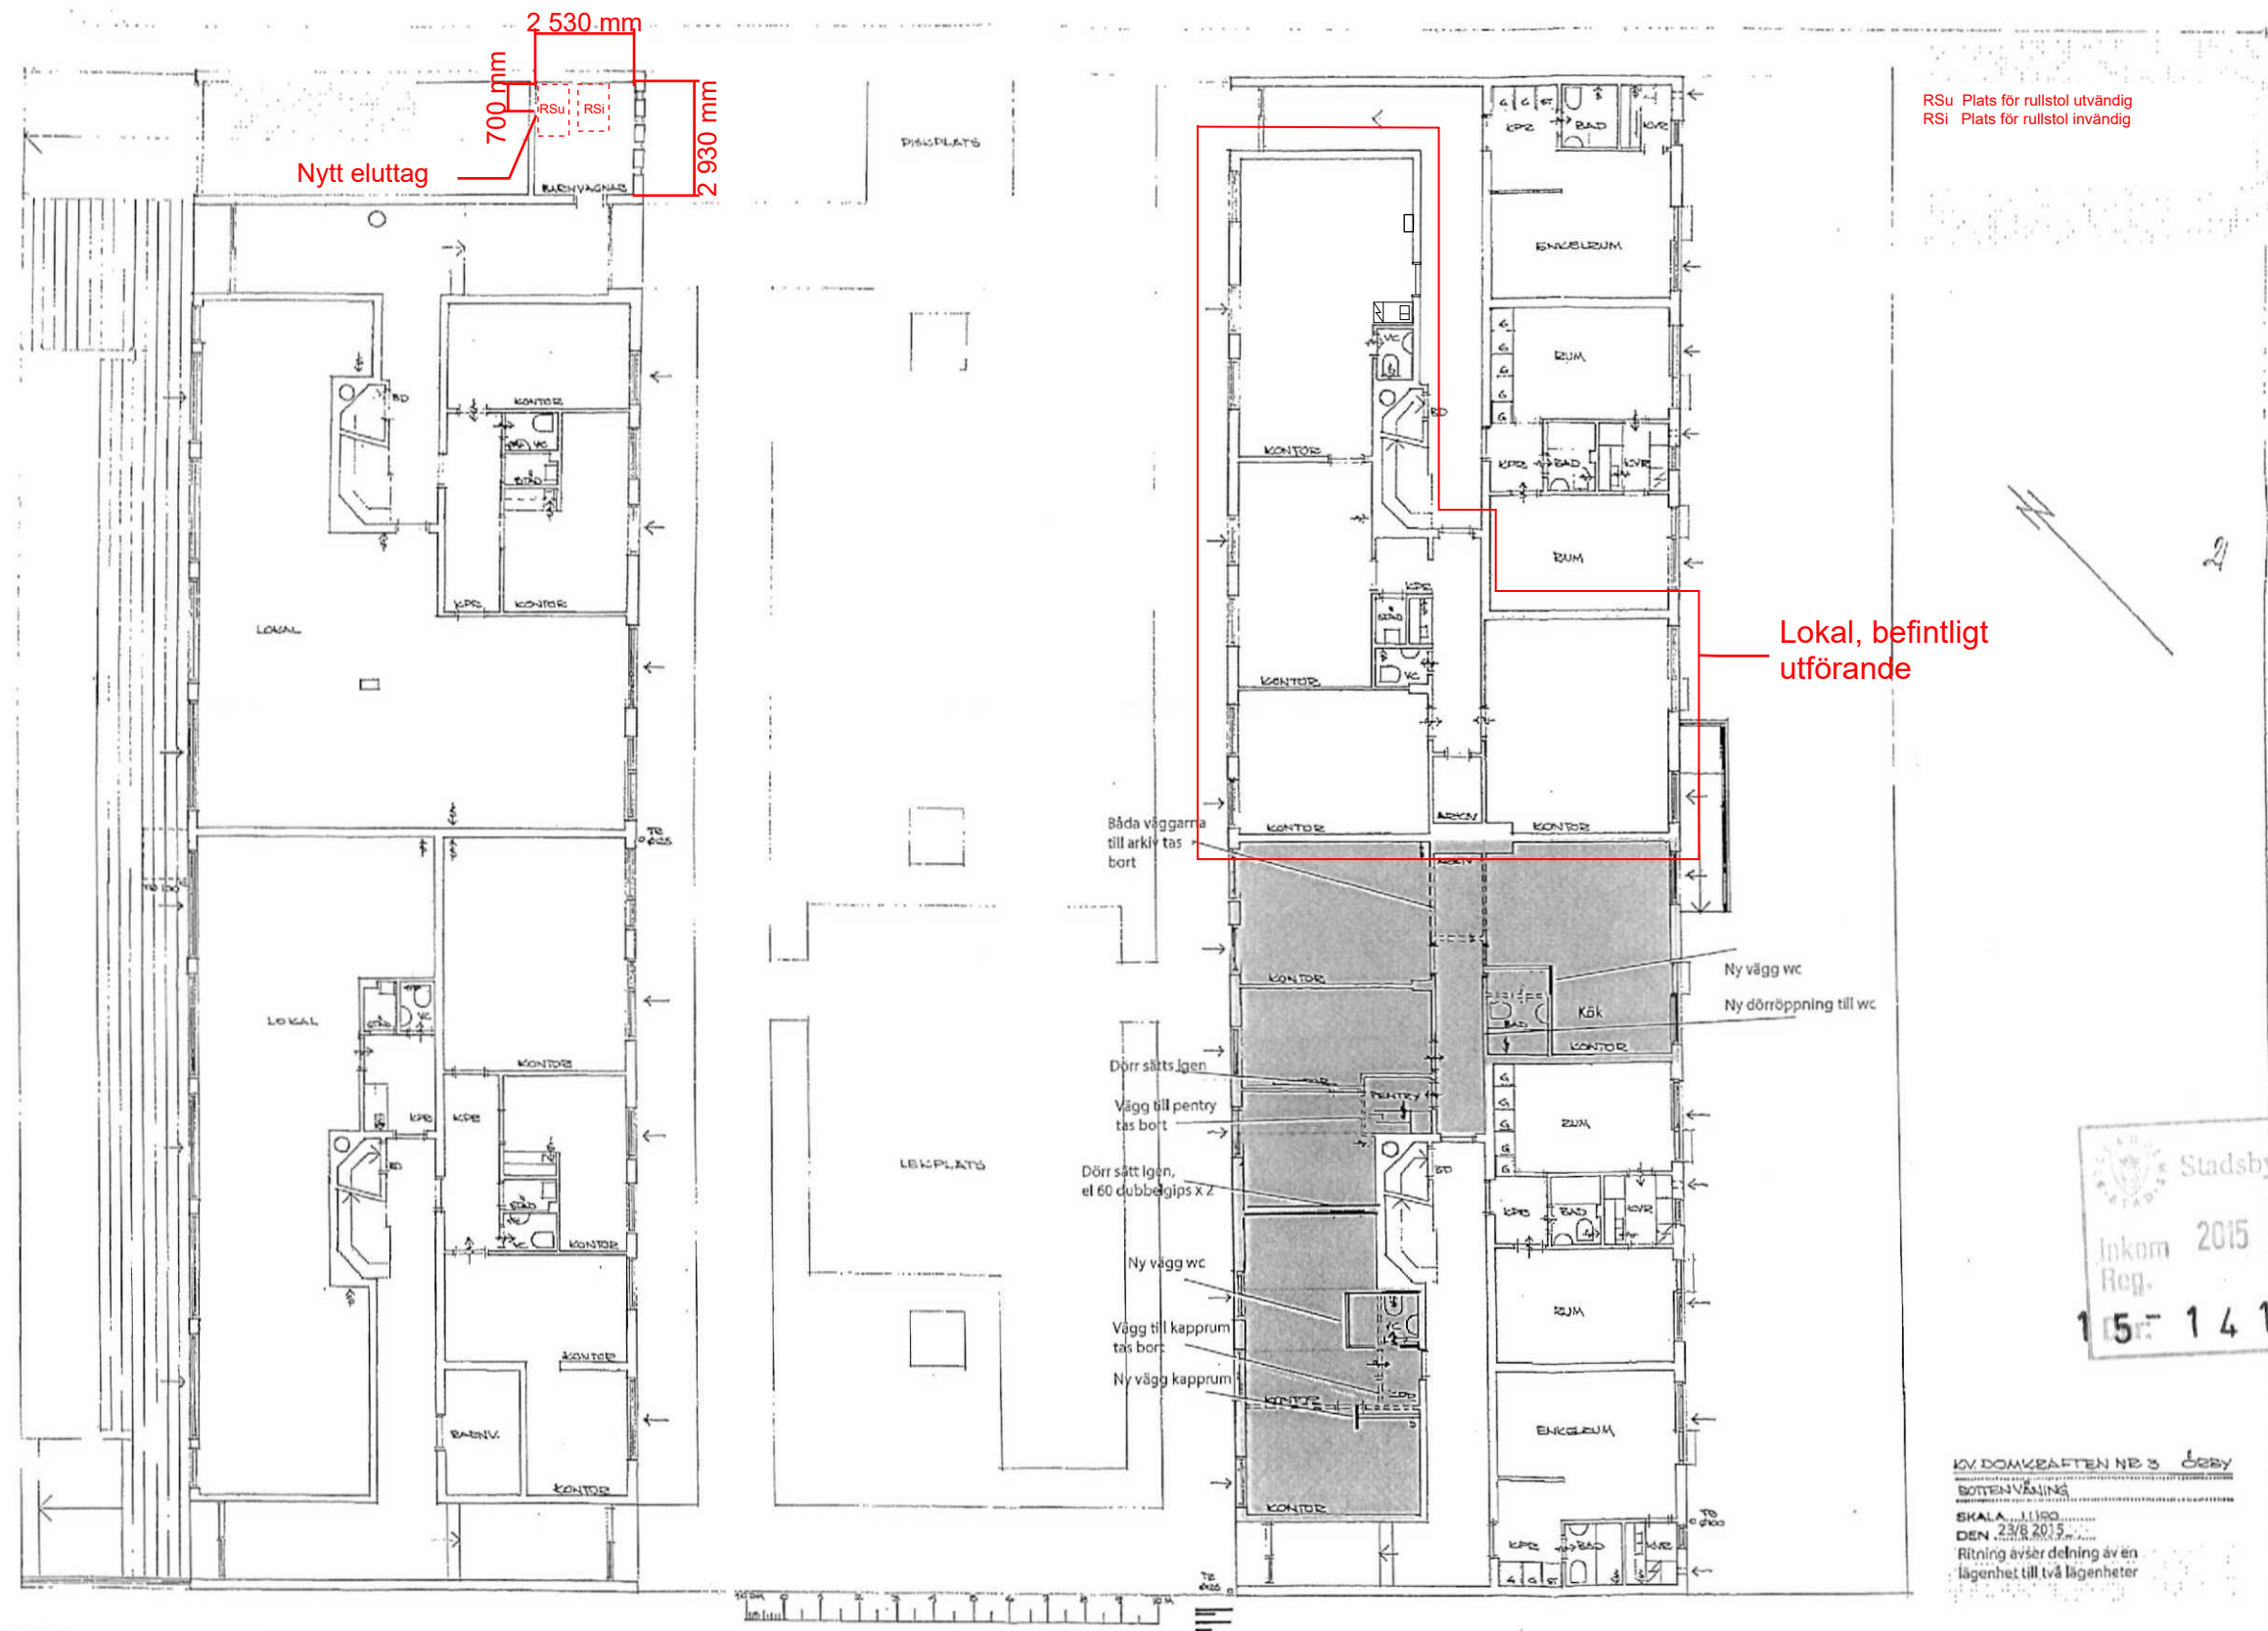

KV DOMKRAFTEN NR 3 ÖBBY  
BOTTENVÅNING  
SKALA 1:100  
DEN 23/8 2015  
Ritning avser delning av en lägenhet till två lägenheter