



REF.

LAGER: SB11

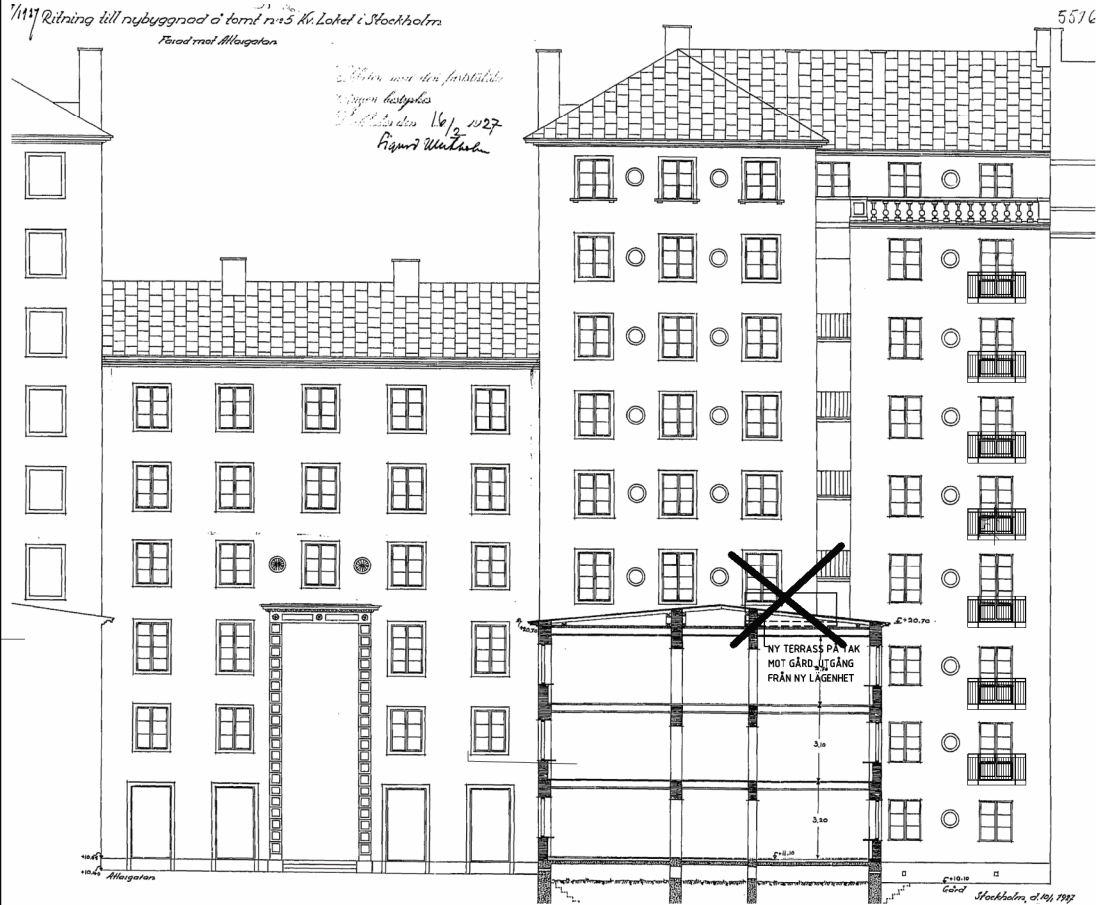

FASAD MOT ATLASGATAN OCH MOT GÅRD

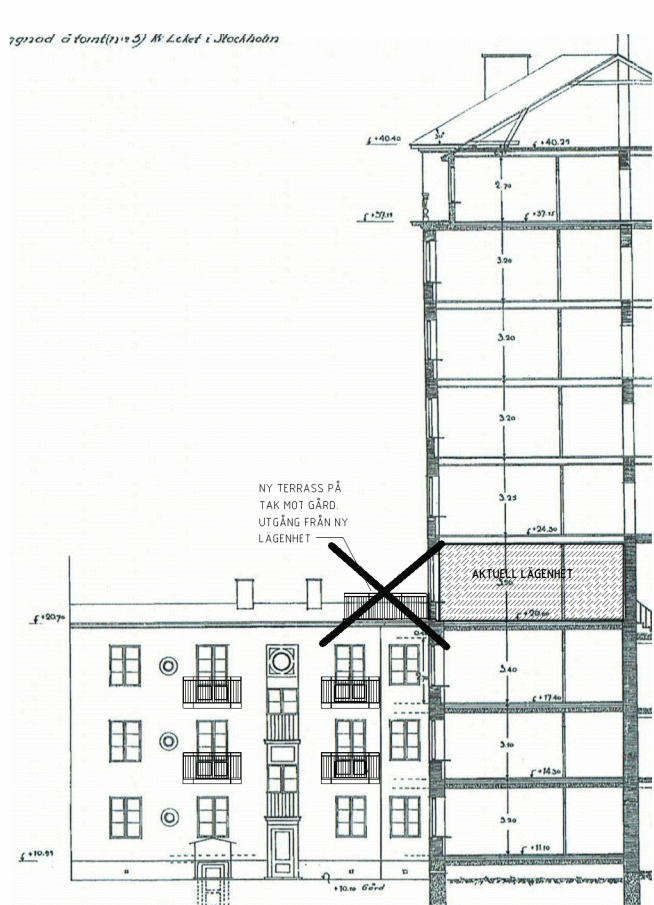

FASAD MOT GÅRD

BYGGLOVSHANDLING

BET	ANT	ÄNDRINGEN AVSER	DATUM	SIGN
BIG BIRD DESIGN AB		KV LOKET		
070-6540906		BRF LOKET 35-36		
RITAD/KONSTR AV MONICA LLOYD	UPPDRAG NR	FASADER		
BRF/DATUM STOCKHOLM 2024-03-01	KOD/TYP/POS	ÖVERSIKT		
		SKALA 1:200		
		RITNINGNUMMER		
		A 43.1-02		
		ÄNDR BET		