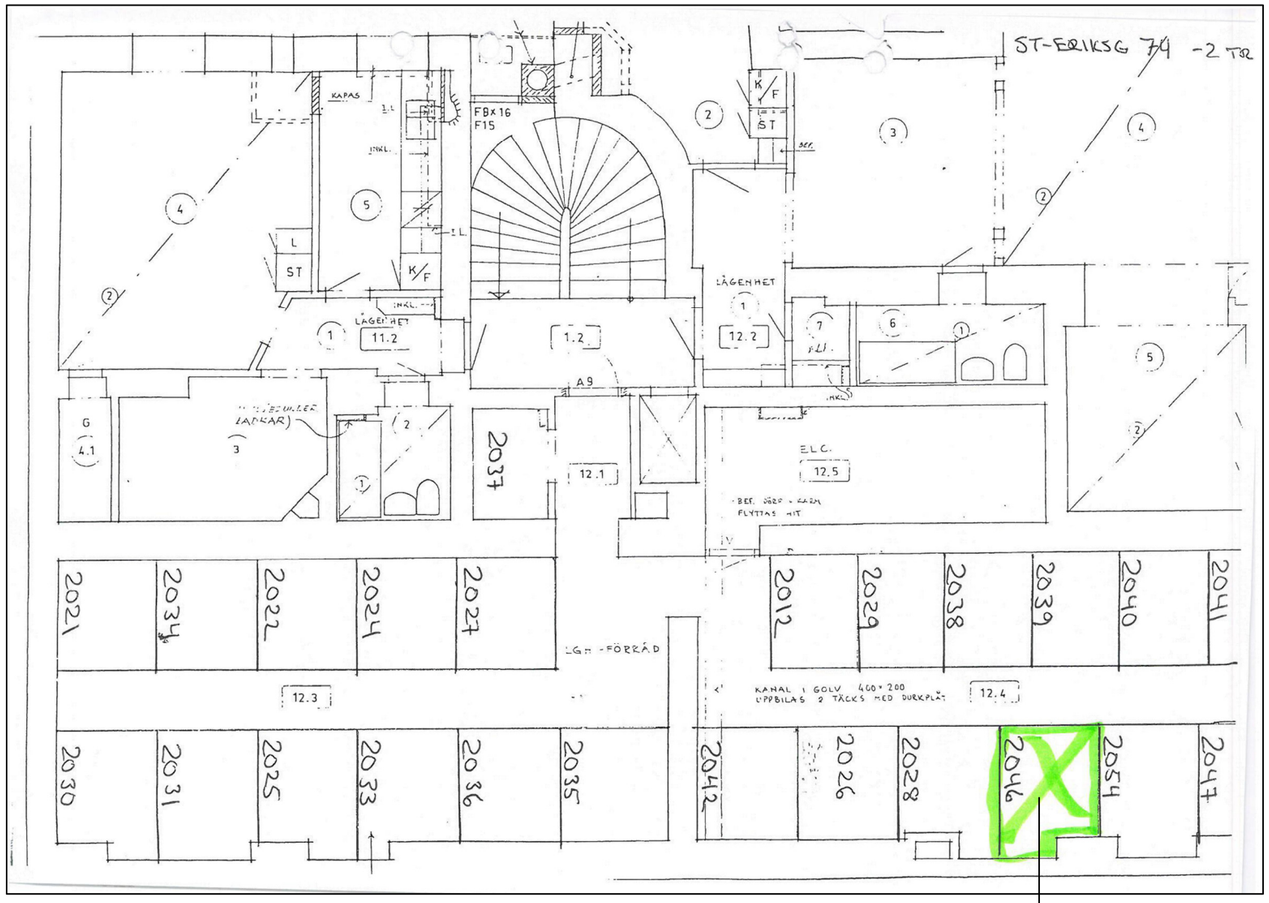

FÖRRÅD AVSETT FÖR NY LÄGENHET

0 5 10 m

BYGGLOVSHANDLING

BET	ANT	ÄNDRINGEN AVSER	DATUM	SIGN

BIG BIRD DESIGN AB

070-6540906

RITAD/KONSTR AV: MONICA LLOYD

UPPDRAG.NR:

ORT/DATUM: STOCKHOLM 2024-05-03

KV LOKET

BRF LOKET 35-36

PLAN 2 tr

REDOVISNING AV SÄSONGSFÖRVARING

SKALA 1:100

KOD/TYP/POS:

RITNINGSNUMMER: A 40.1-02

ÄNDR BET:

PLO: 2024-05-02 12:06 C:\JOBB FRÅN F-DISK\LOKET 2018\BRÖLLOPSBUTIKEN\FÖRRÅD 2 TR.DWG MONICA

REF:

LAGER: SB11

Inkom till Stockholms stadsbyggnadskontor - 2024-05-03, Dnr 2024-04241
Tillhör Stockholms stadsbyggnadsnämnds beslut, Lovbeslut - Bifall/Avslag - 2024-06-13, Handl. Elin Runesson