


TAKPLAN

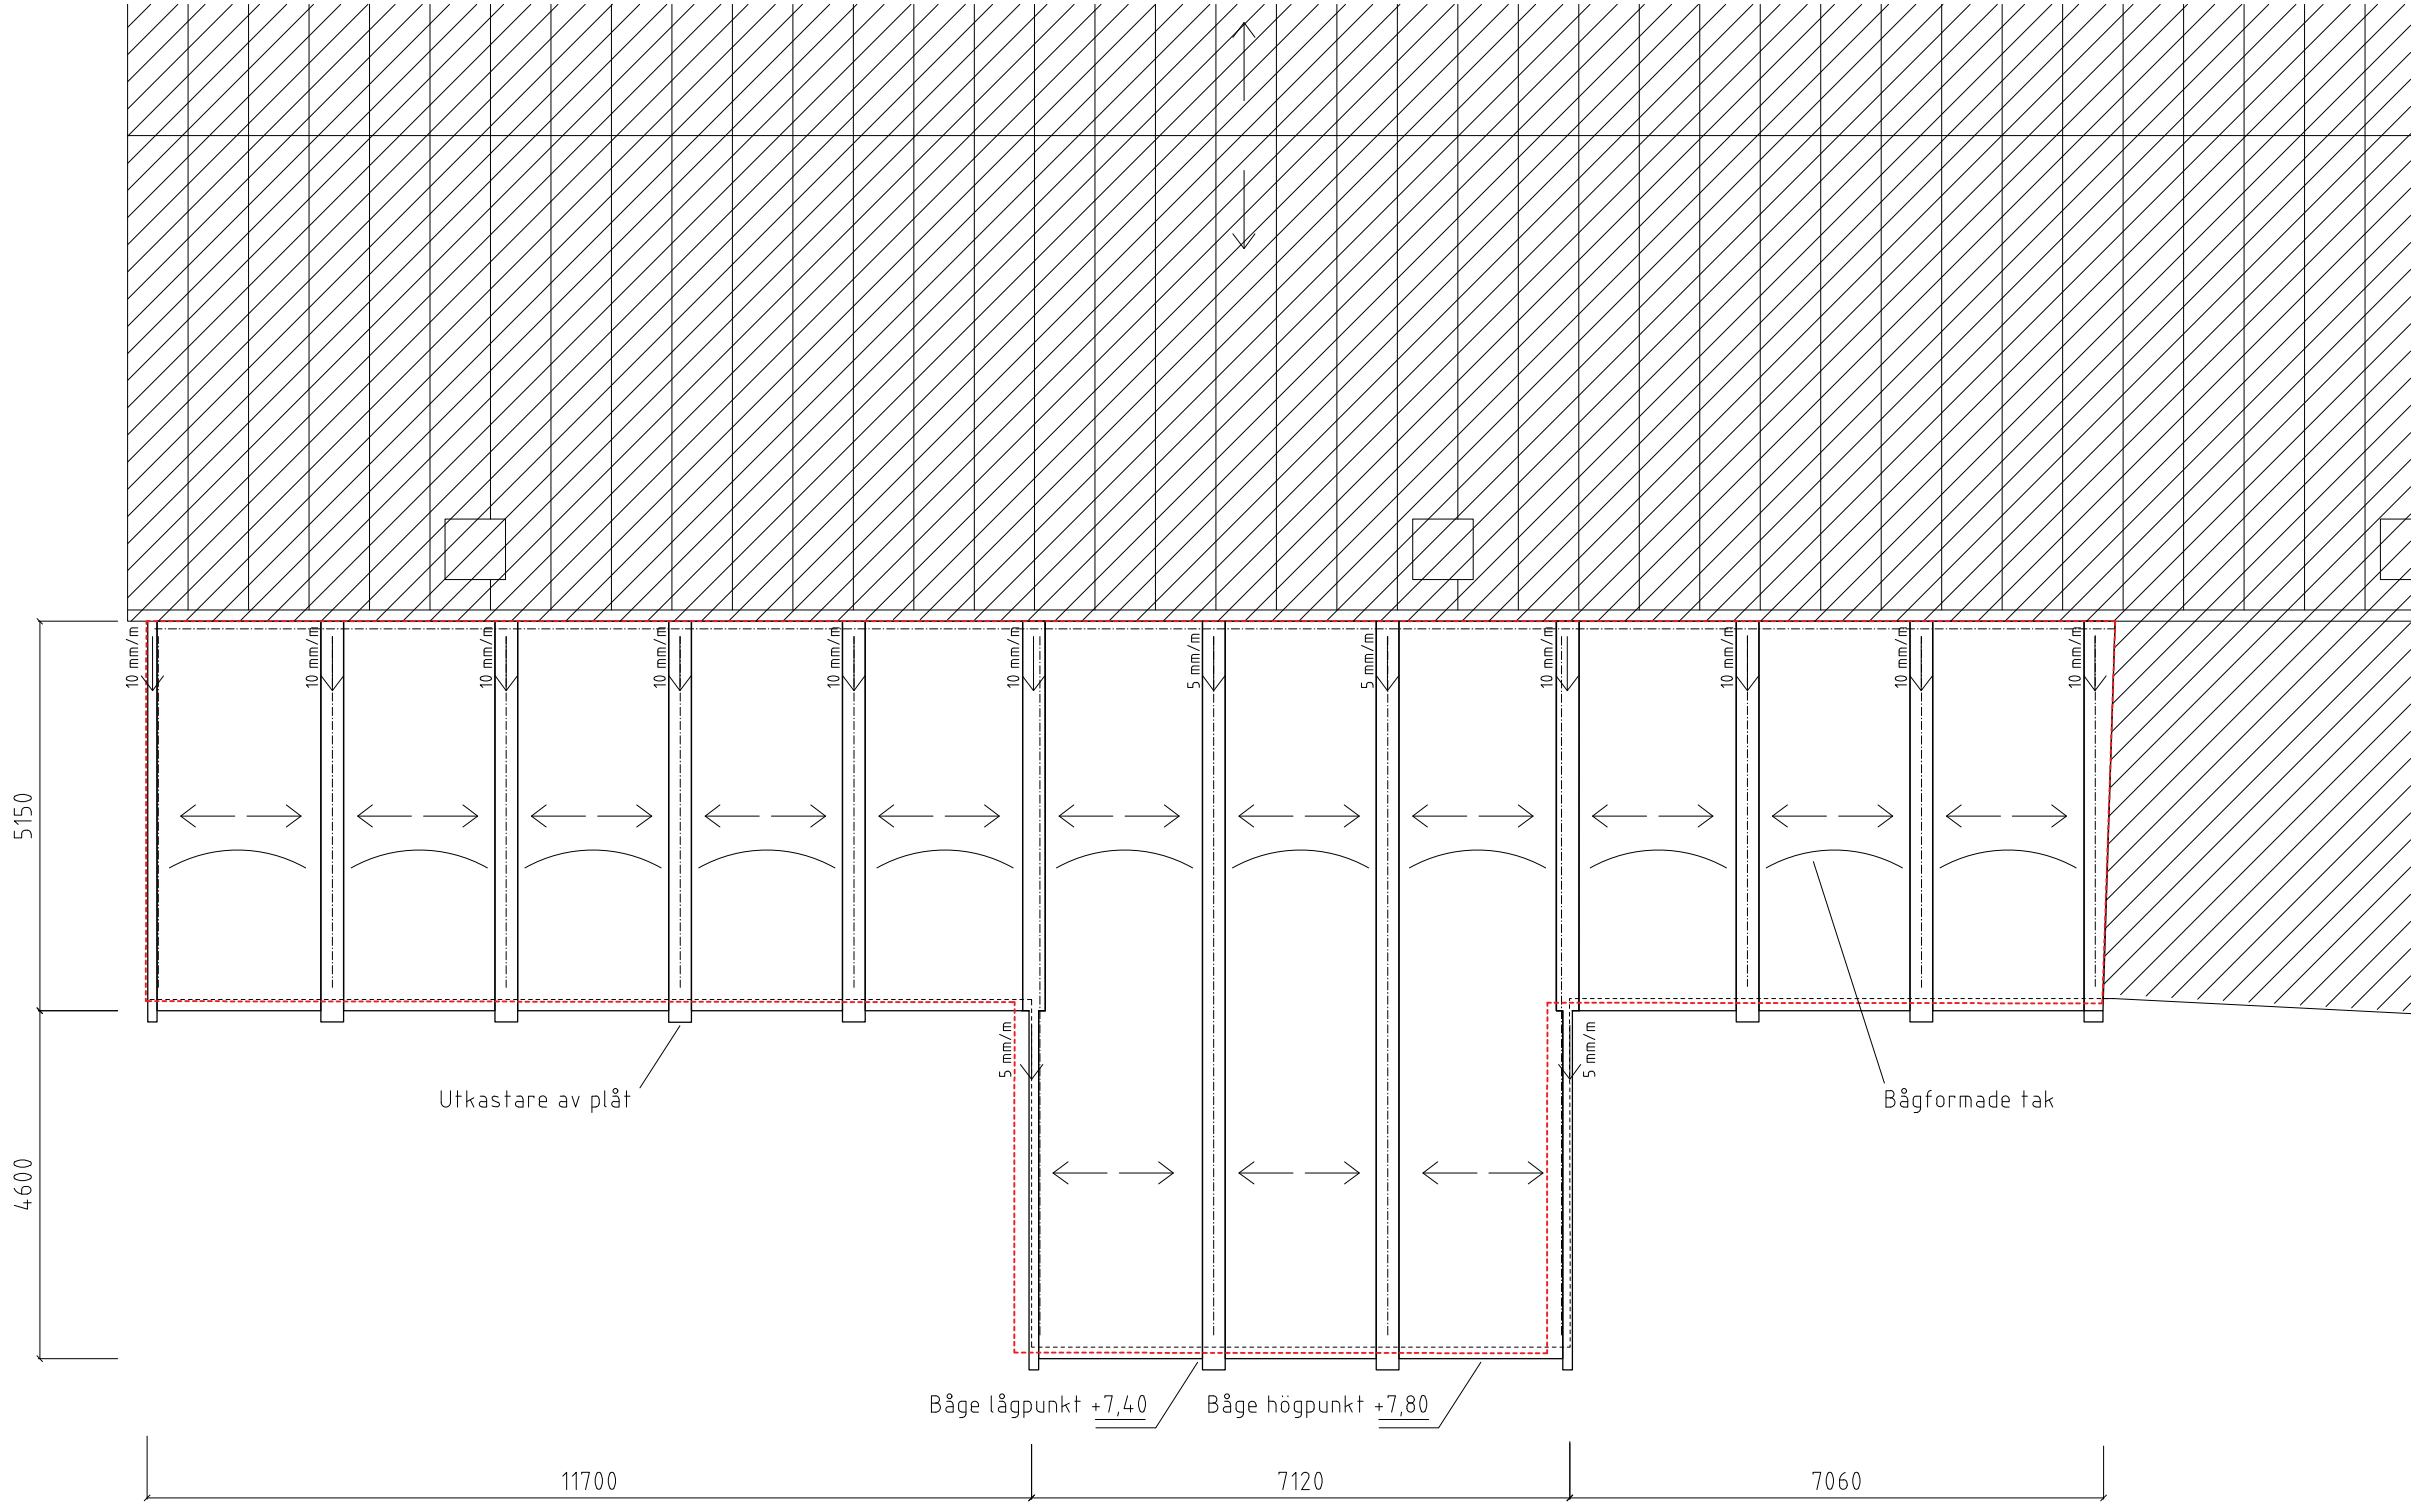

FÖRKLARINGAR

Mått anges i mm.  
Plushöjder anges i m, RH 2000.

- Befintliga byggnader inom fastigheten
- Rives
- +xx,xx Befintlig plushöjd
- +xx,xx Ny plushöjd

Ytskikt tak och fasader med glaspartier i grön plåt. Kulör NCS S 3010-G50Y.



FÖRESKRIFTER

Prefabricerade bågar i plåt med sandwichkonstruktion.

Taksäkerhetsanordningar och snörasskydd bedoms inte behövas, utreds i nästa skede.

HÄNVISNINGAR

Se ritningsförteckning

A	1	Endast hela bågar/stommått	240328	sm
BET	ANT	ÄNDRINGEN AVSER	DATUM	SIGN
BYGGLOVSHANDLING				
<div><div></div><div>VILLA KÄLLHAGEN</div></div>				
BH	-	-	-	-
A	Merge Arkitekter AB	08 - 545 919 40	-	-
K	-	-	-	-
V	-	-	-	-
E	-	-	-	-
L	-	-	-	-
UPPDRAG NR	RITAD/KONSTR AV		HANDLÄGGARE	
-	SM / AT		Sibylle Maurer	
DATUM	ANSVARIG			
2024-03-18	Louise Masreliez			
VILLA KÄLLHAGEN - ORANGERI TAKPLAN				
SKALA	NUMMER		BET	
A3 1:100	A-41.1-01		A	