



Solcellerna följer takets lutning
Panelerna bygger ca 8cm från takets yta till ovansida panel

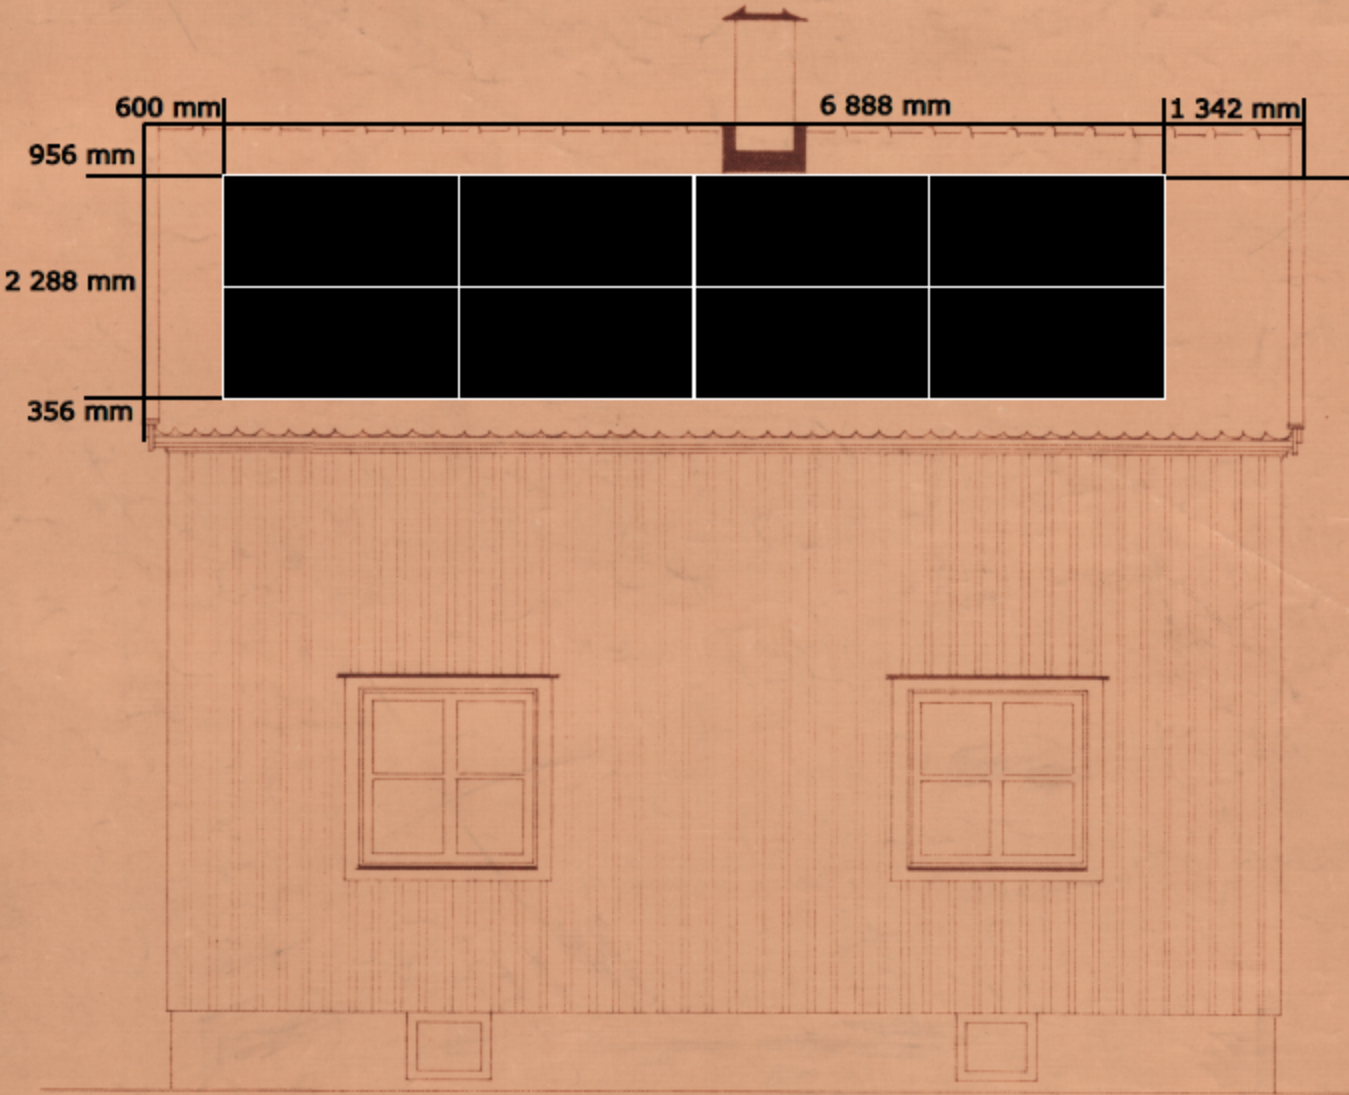

Solcellerna följer takets lutning
Panelerna bygger ca 8cm från takets yta till ovansida panel

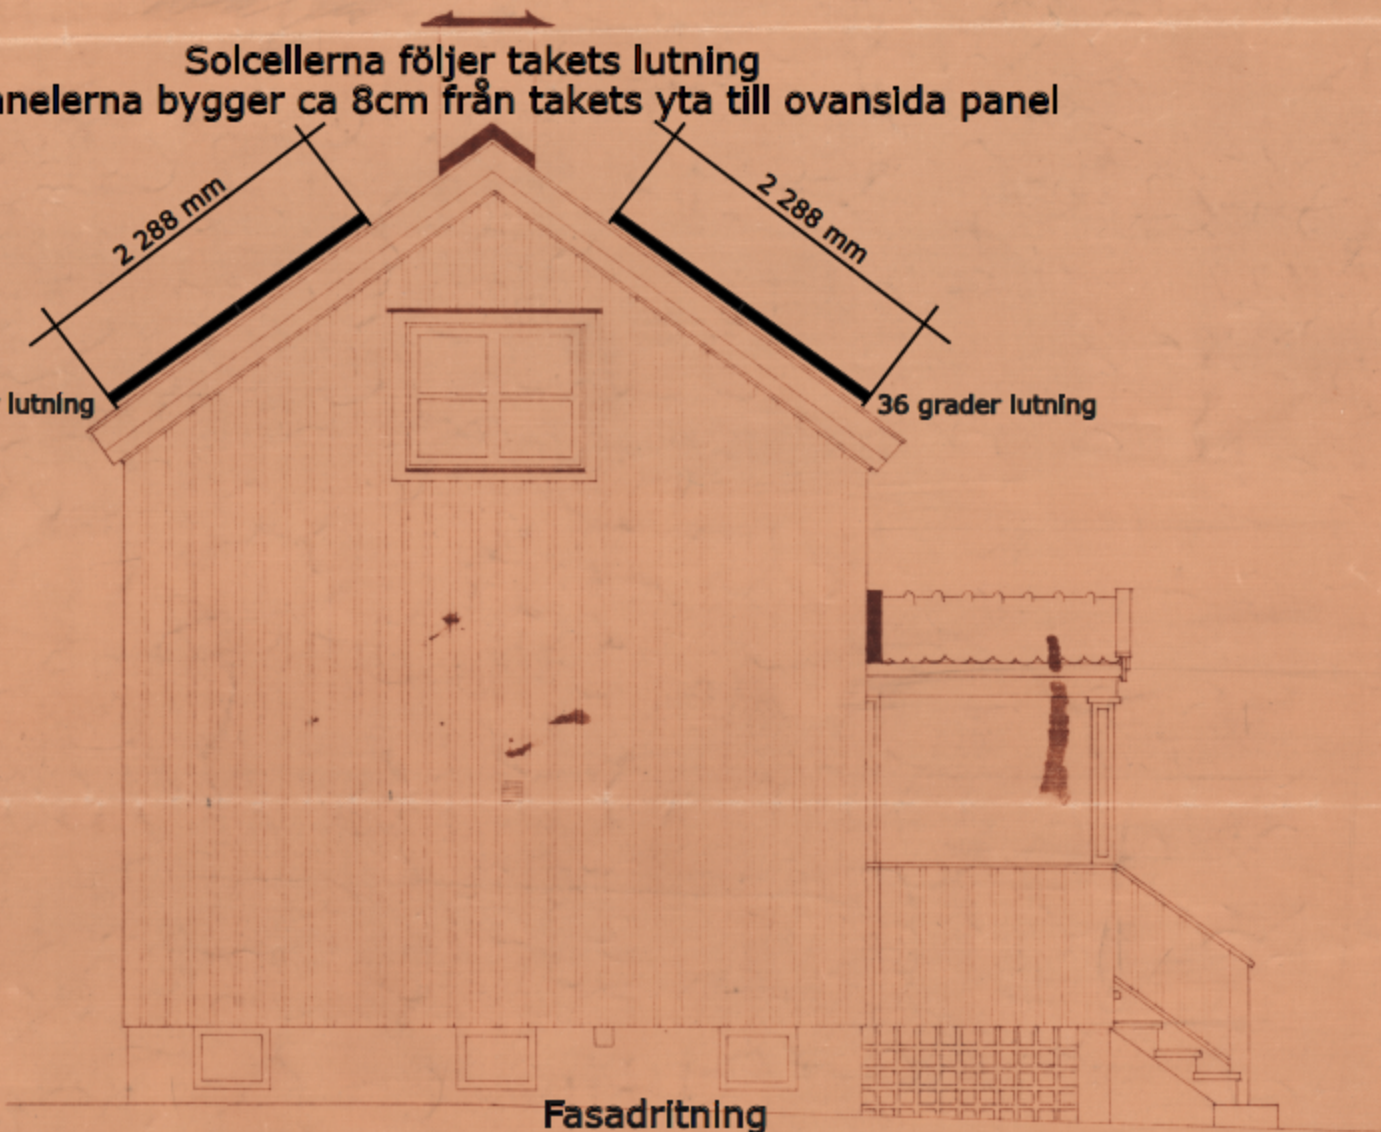

Fasadrättning
Installation av solceller
STOCKHOLM RÖDKÅLEN 6
Ritad av Oscar Mattus
Sesol AB Skala 1:100

Inkom till Stockholms stadsbyggnadskontor - 2024-03-01, Dnr 2024-03401
Tillhör Stockholms stadsbyggnadsnämnds beslut, Lovbeslut - Bifall - 2024-06-13, Handl. Fabian Lundholm