Inkom till Stockholms stadsbyggnadskontor - 2024-05-07, Dnr 2024-07331
Tillhör Stockholms stadsbyggnadsnämnds beslut, Lovbeslut - Bifall/Avslag - 2024-06-13, Handl. Anna Broström

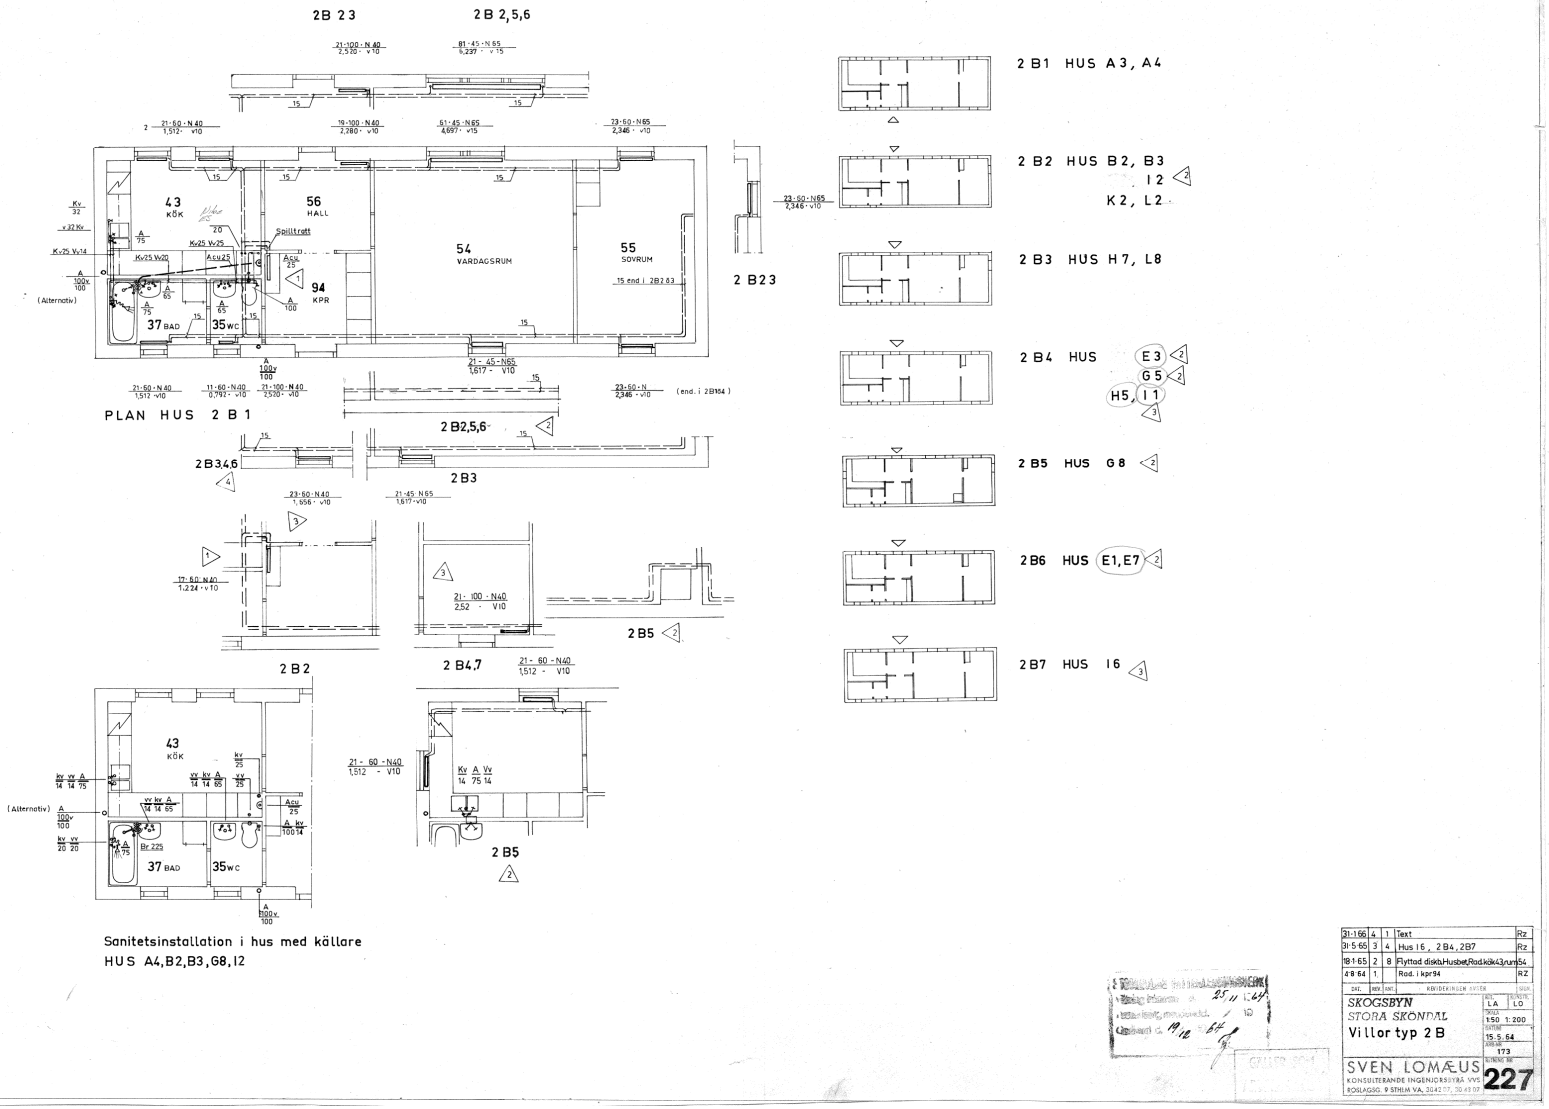

31-166	4	1	Text	Rz
31-5-65	3	4	Hus I6, 2B4, 2B7	Rz
18-1-65	2	8	Flyttad diskb.Husbet.Rod.kök3,rum54	
4-8-64	1		Rod. i kpr 94	RZ

SKOGSBYN
STORA SKÖNDAL
Villor typ 2 B
SVEN LOMÆUS
KONSULTERANDE INGENJÖRSBYRÅ VVS
ROSLAGSG. 9 STHLM VÄ, 304207, 30 63 07
227