




Inkom till Stockholms stadsbyggnadskontor - 2024-05-07, Dnr 2024-07331  
Tillhör Stockholms stadsbyggnadsnämnds beslut, Lovbeslut - Bifall/Avslag - 2024-06-13, Handl. Anna Broström

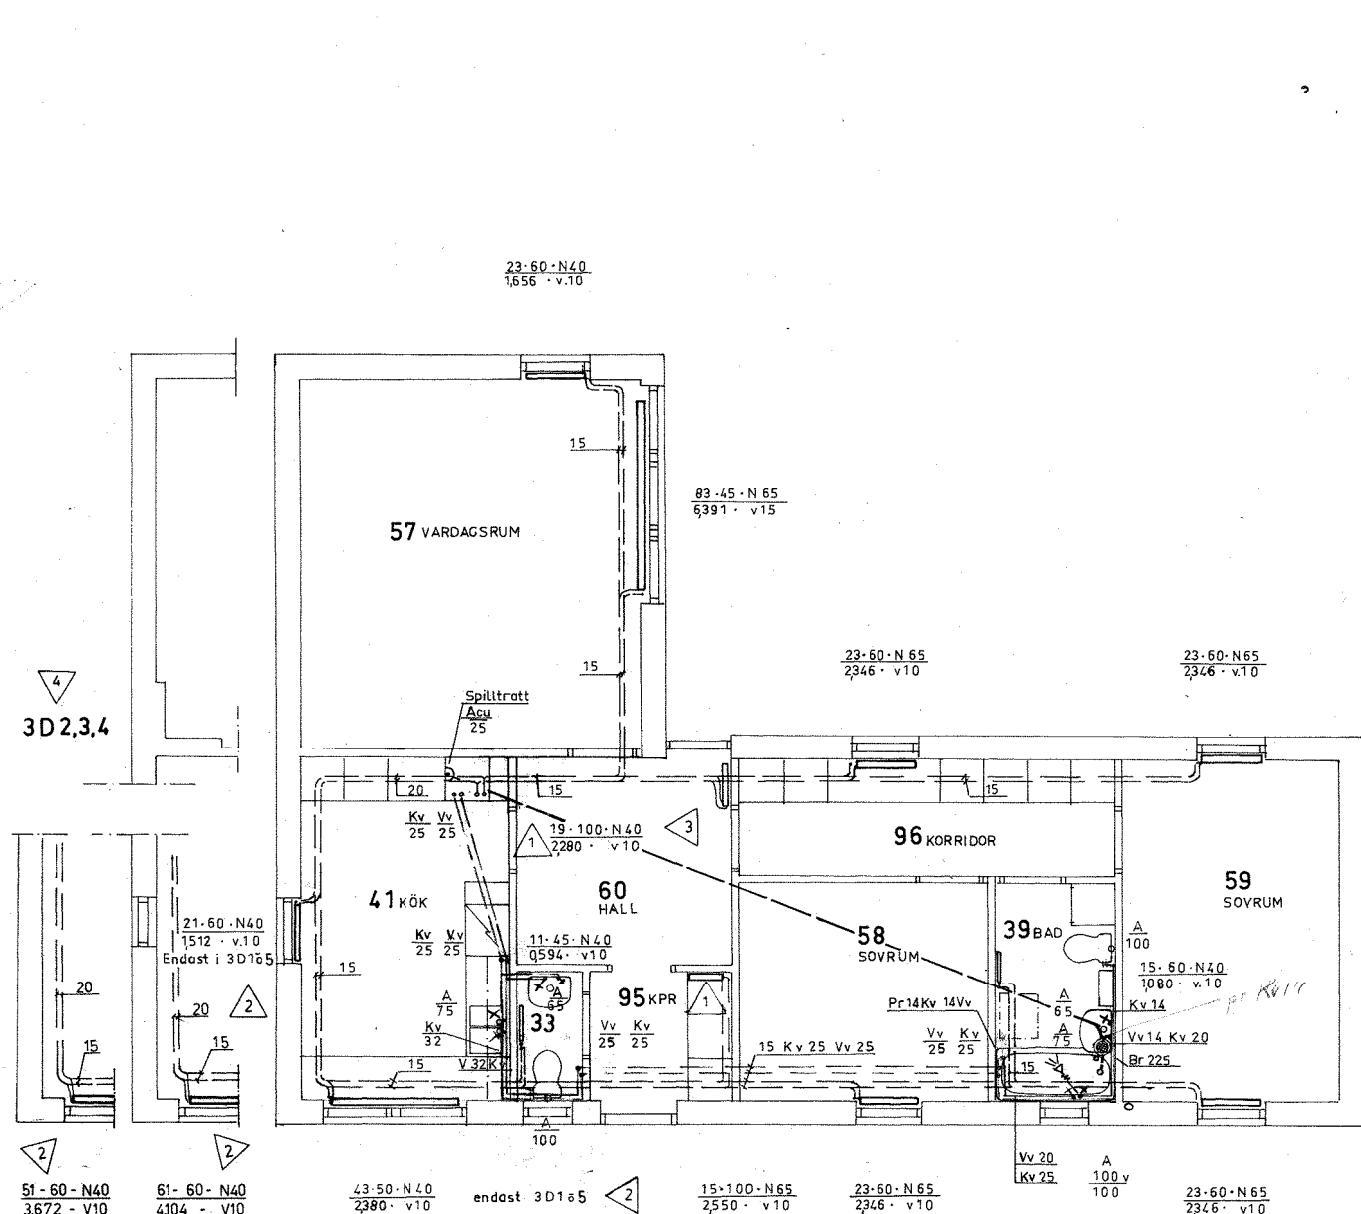

3D2,4 3D3 PLAN HUS 3 D1

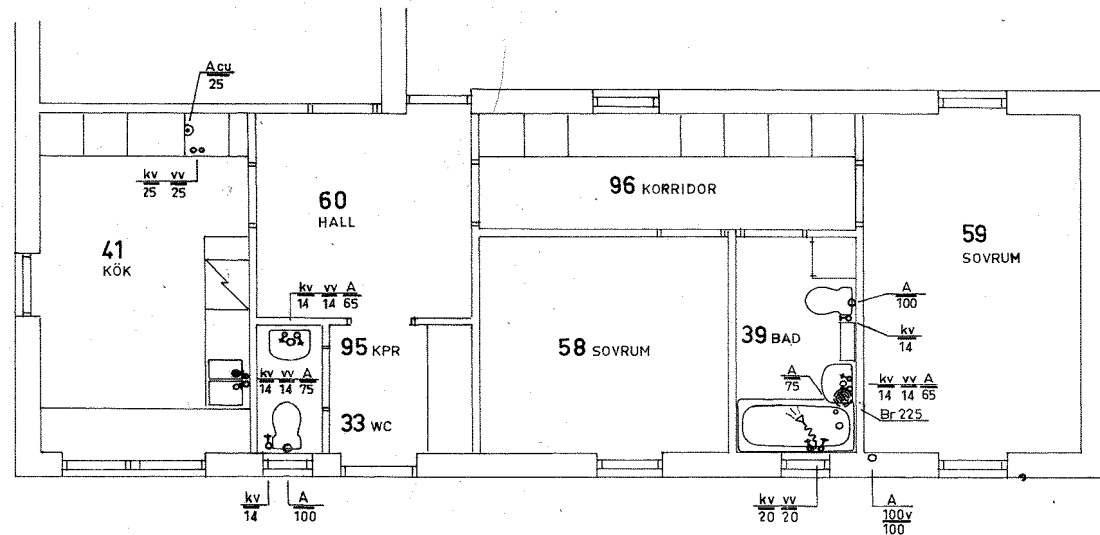

Sanitetsinstallation i hus med källare  
HUS B1, B4

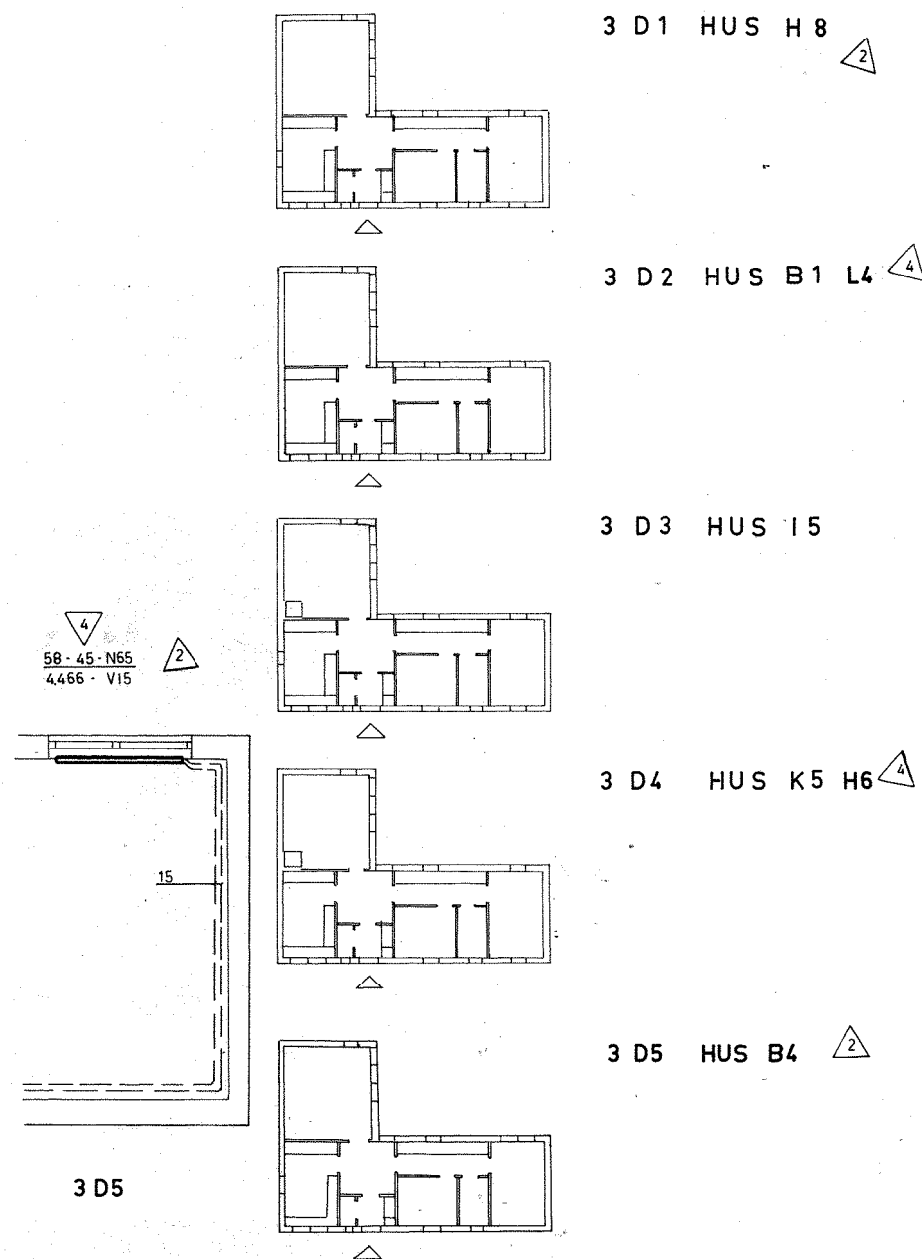

25/11 2024  
19/12 2024

PLANRITNING  
THORSTEN LEVENSTAMS VÄG 26

31-5-65	4	4	Rad B4, text	Rz
22-2-65	3	1	Rad i hall 160	Rz
18-1-65	2	9	Rad i kök 41, rum 59 Hus bet.	RZ
48-6-64	1	2	Rad i hall 60, kpr 95	RZ
DAT.	REV.	ANT.	REVIDERINGEN AVSER	SIGN.
SKOGBYNN STORA SKÖNDAL Villor typ 3D				RIT. L.A. KONSTR. LO
SVEN LOMÆUS KONSULTERANDE INGENJÖRSBYRÅ VVS ROSLAGSG. 9 STHLM VA, 3042 07, 3043 07				SKALA 1:50-1:200 DATUM 15.5.64 173 2014.10.07