




3 C3

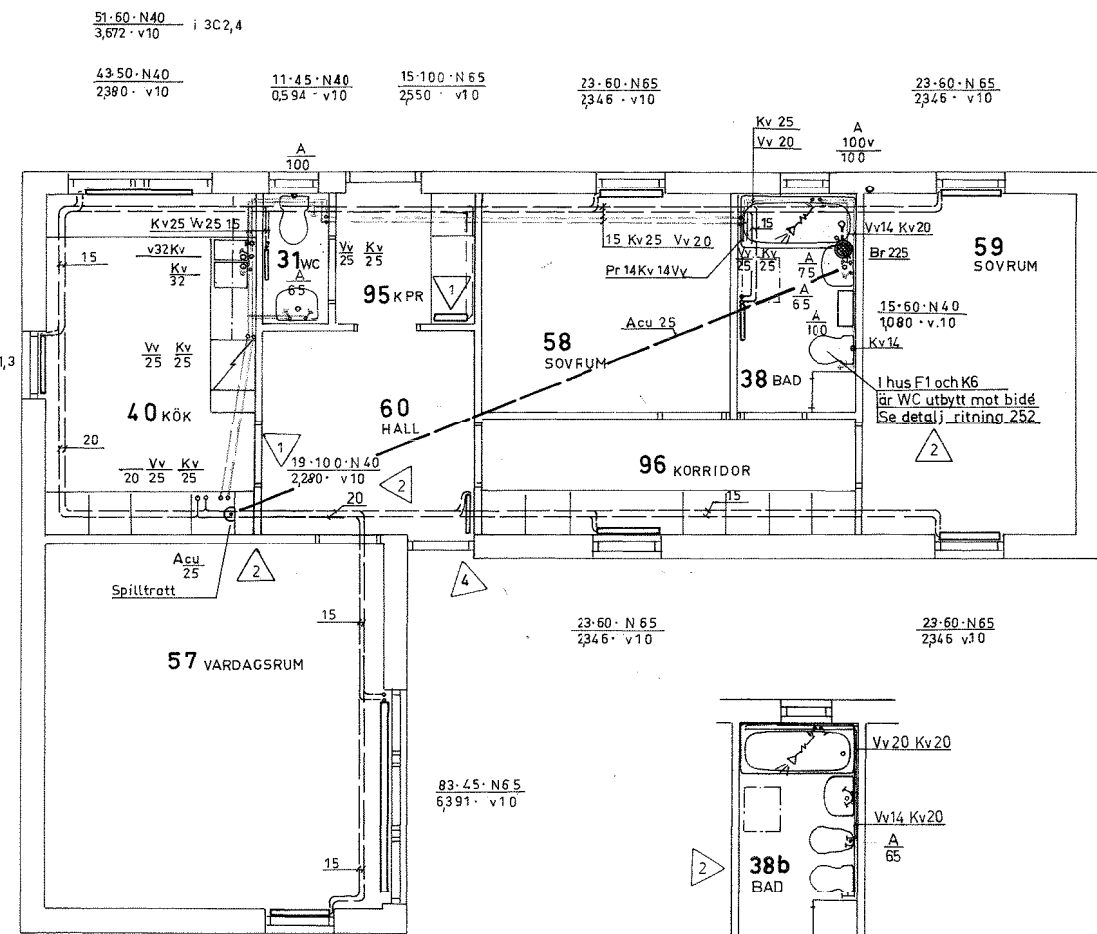


PLAN HUS 3C4

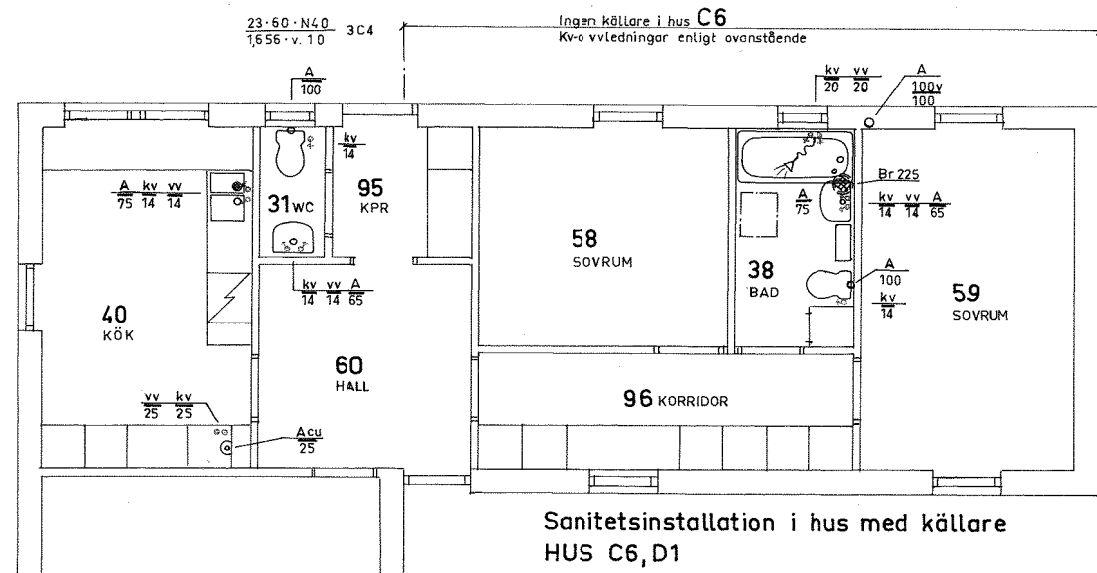


Sanitetsinstallation i hus med källare
HUS C6, D1

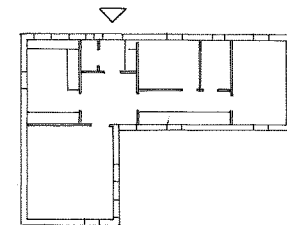


3 C 1 HUS C7
D1 D3

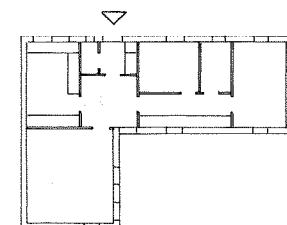


3 C 2 HUS K6 D2

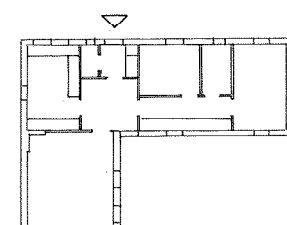

3 C 3 HUS 17 F1F2

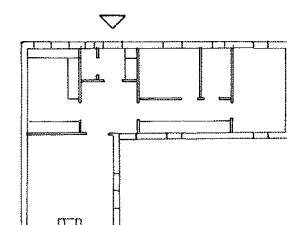

3 C 4 HUS C6

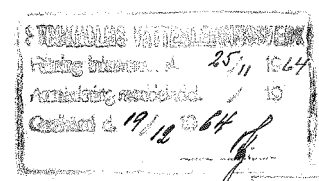

PLANRITNING
THORSTEN LEVENSTAMS VÄG 54

31-5-65	5	1	Text	Rz
22-6-65	4	1	Rad i hall 60	Rz
30-1-65	3	1	Ändrat bad Hus C2	Rz
18-1-65	2	6	Ändr värmel. Ändr badr. Hus bet.	Rz
4-8-64	1		Rad i hall 60. kpr 95	Rz
DAT.	REV.	ANT.	REVIDERINGEN AVSER	SIGN.
SKOGBYNN STORA SKÖNDAL Villor typ 3C				RIT. L.A. KONSTR. L.O.
SVEN LOMÆUS KONSULTERANDE INGENJÖRSBYRÅ VVS ROSLAGSG. 9 STHLM VA, 30 42 07, 30 43 07				SKALA 1:50 1:200 DATUM 15.5.64 ARB. NR 173 RITNING NR 230