

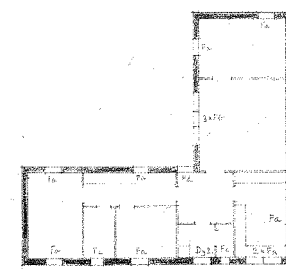



PLAN HUS 4A3

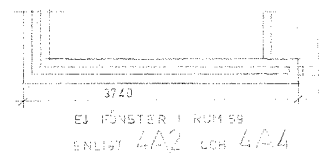


4A1 HUS E2

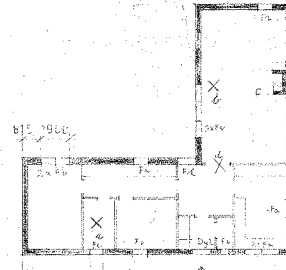


4A2 HUS F3

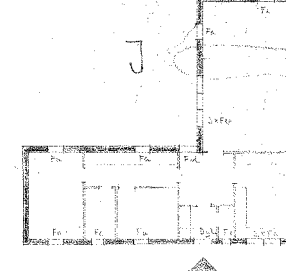

4A3 HUS H4

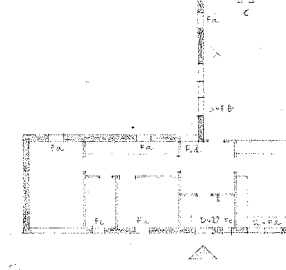

4A4 HUS J3

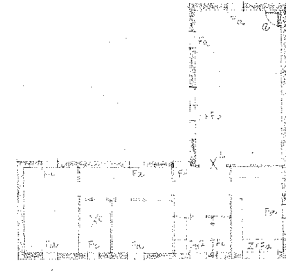

4A5 HUS K7

- a. Badrum, badkar med dusch, 5,5 m², 100 mm
b. Badrum, badkar med dusch, 5,5 m², 100 mm
c. Öppen spis i östra rummet, enligt hygieniska anordningar




| | | |
|---------|---------------------|-----|
| 35.85 | RUM 11 VILLA H4 | J |
| 35.85 | RUM 11 VILLA J3 | I |
| 214.65 | RUM 11 VILLA J3 | I |
| 303.45 | ÖPPEN SPIS rum K7 | H |
| 18.365 | VÄSPANNING 59 61-62 | F3G |
| 12.265 | ÖPPEN SPISAR | F |
| 15.1263 | ÖPPEN SPIS I F3 | E |
| 1.12.64 | FÖNSTERHÄNGN. | D |
| 9.17.64 | K7, F3, H4, J3 | C |
| 2.10.64 | LIT. | B |
| 1.9.64 | MATT PÅ TEDEL | A |
| 14.8.64 | ENTRÉRENSHÄNGN. | |
| 1.6.64 | KONTRASTRITNING | |
| | ANBUSTRITNING | |

SKOGSBYN
STEN ENKEL
VILLOR 4 ROK
BYF 4A
PLAN
1:50
1:200
Y
A707