
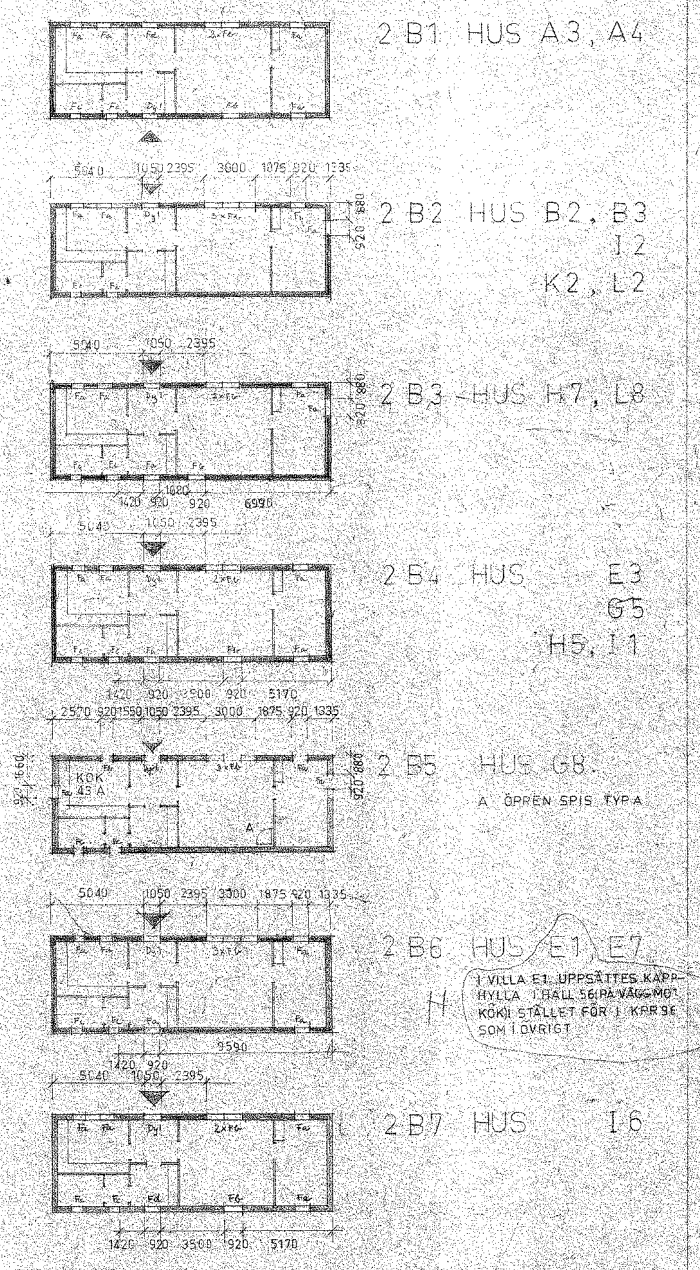


Inkom till Stockholms stadsbyggnadskontor - 2024-05-07, Dnr 2024-07331
Tillhör Stockholms stadsbyggnadsnämnds beslut, Løybeslut - Bifall/Avslag - 2024-06-13, Handl. Anna Broström

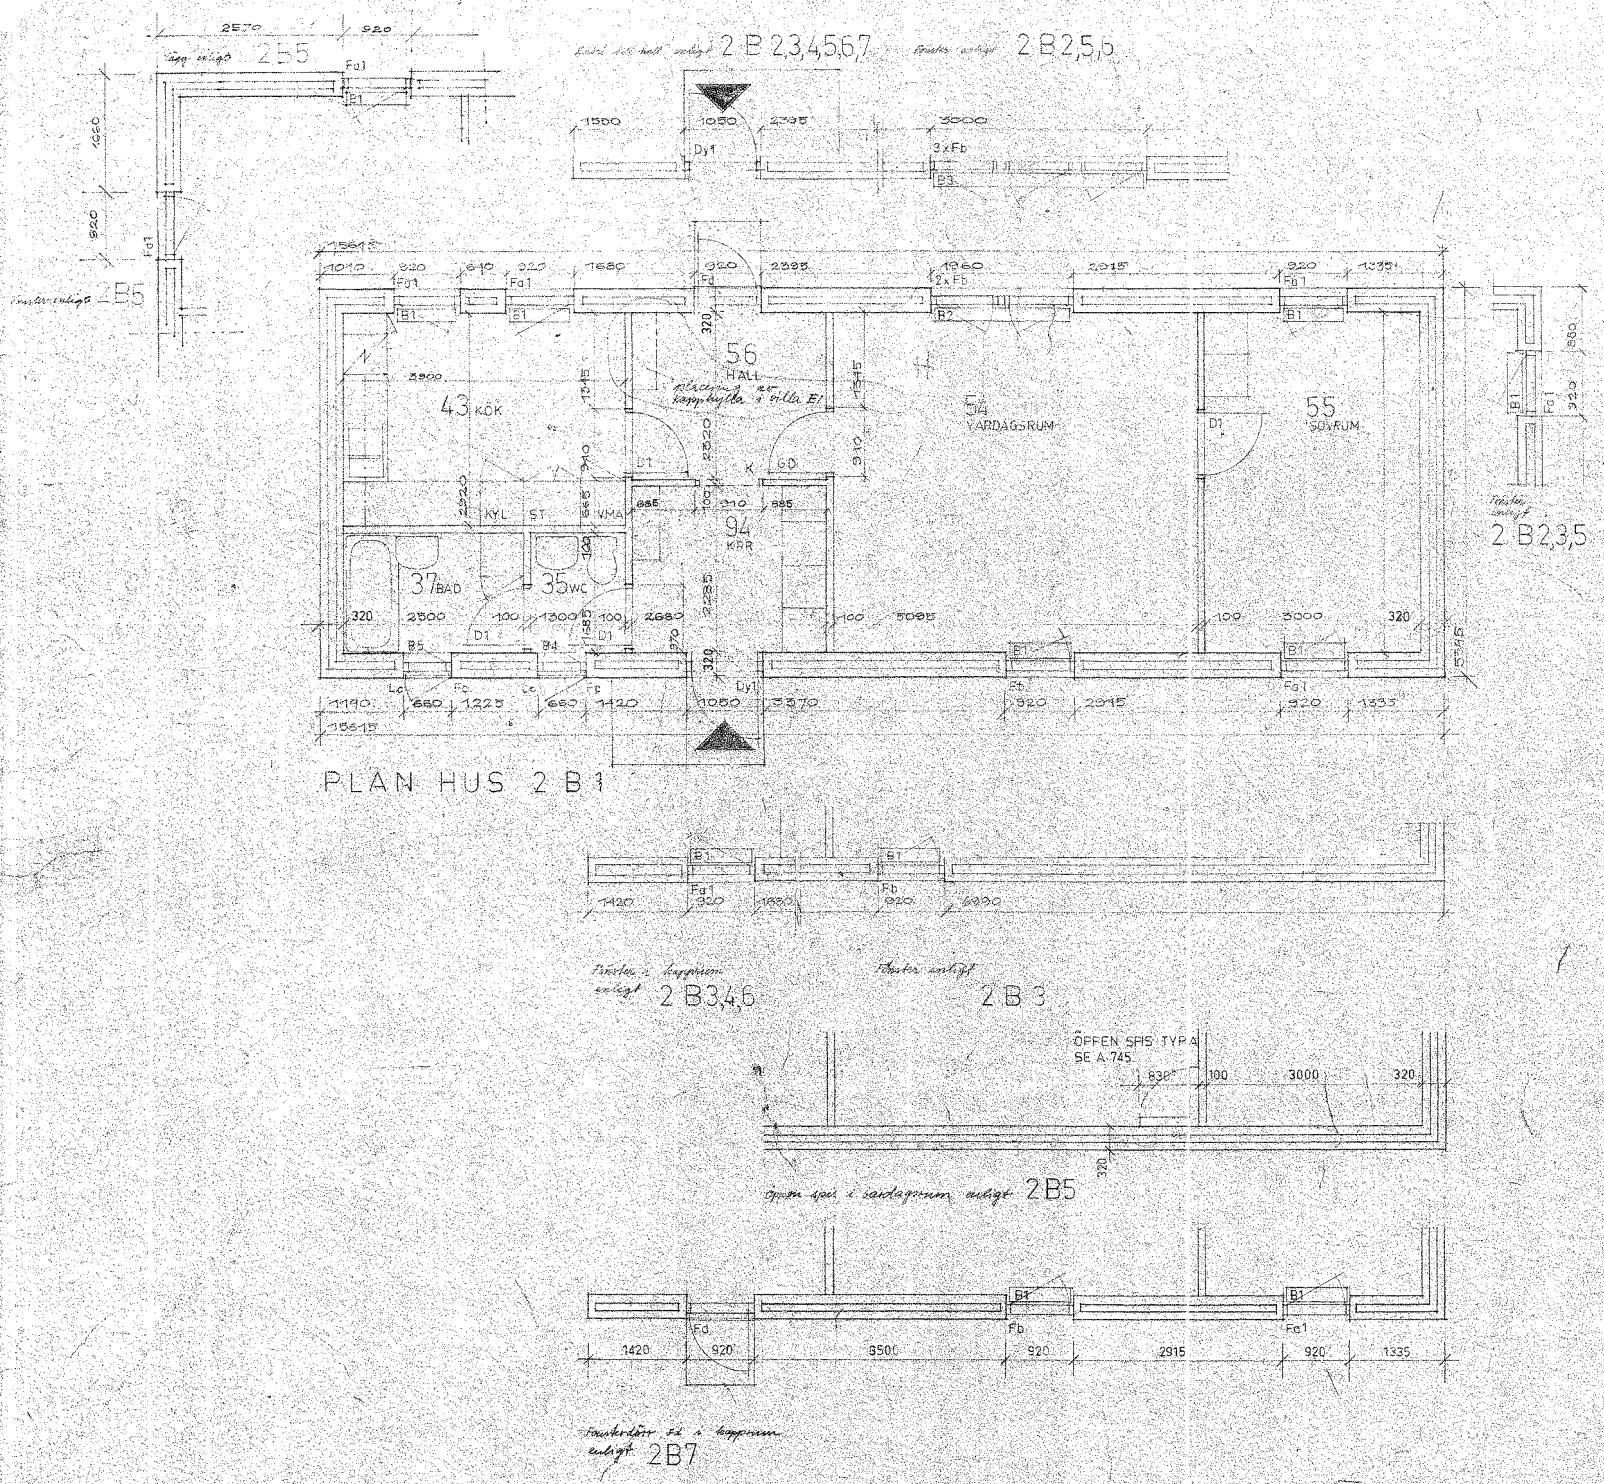

LY = 69.9 m²

PLANRITNING
THORSTEN LEVENSTAMS VÄG 66

SKOGSBYN		VILLOR 2 BOK TYP 2 B PLAN	
SVENSKA DIAMONDSKILLNINGS	STORA SKILLNINGS	BYGGSÄLLSKAPET	BYGGSÄLLSKAPET
A - GÖSTA ARNHEIM ANTIKVIET	A - GÖSTA ARNHEIM ANTIKVIET	A - GÖSTA ARNHEIM ANTIKVIET	A - GÖSTA ARNHEIM ANTIKVIET
