


Inkom till Stockholms stadsbyggnadskontor - 2024-05-07, Dnr 2024-07331  
Tillhör Stockholms stadsbyggnadsnämnds beslut, Lovbeslut - Bifall/Avslag - 2024-06-13, Handl. Anna Broström

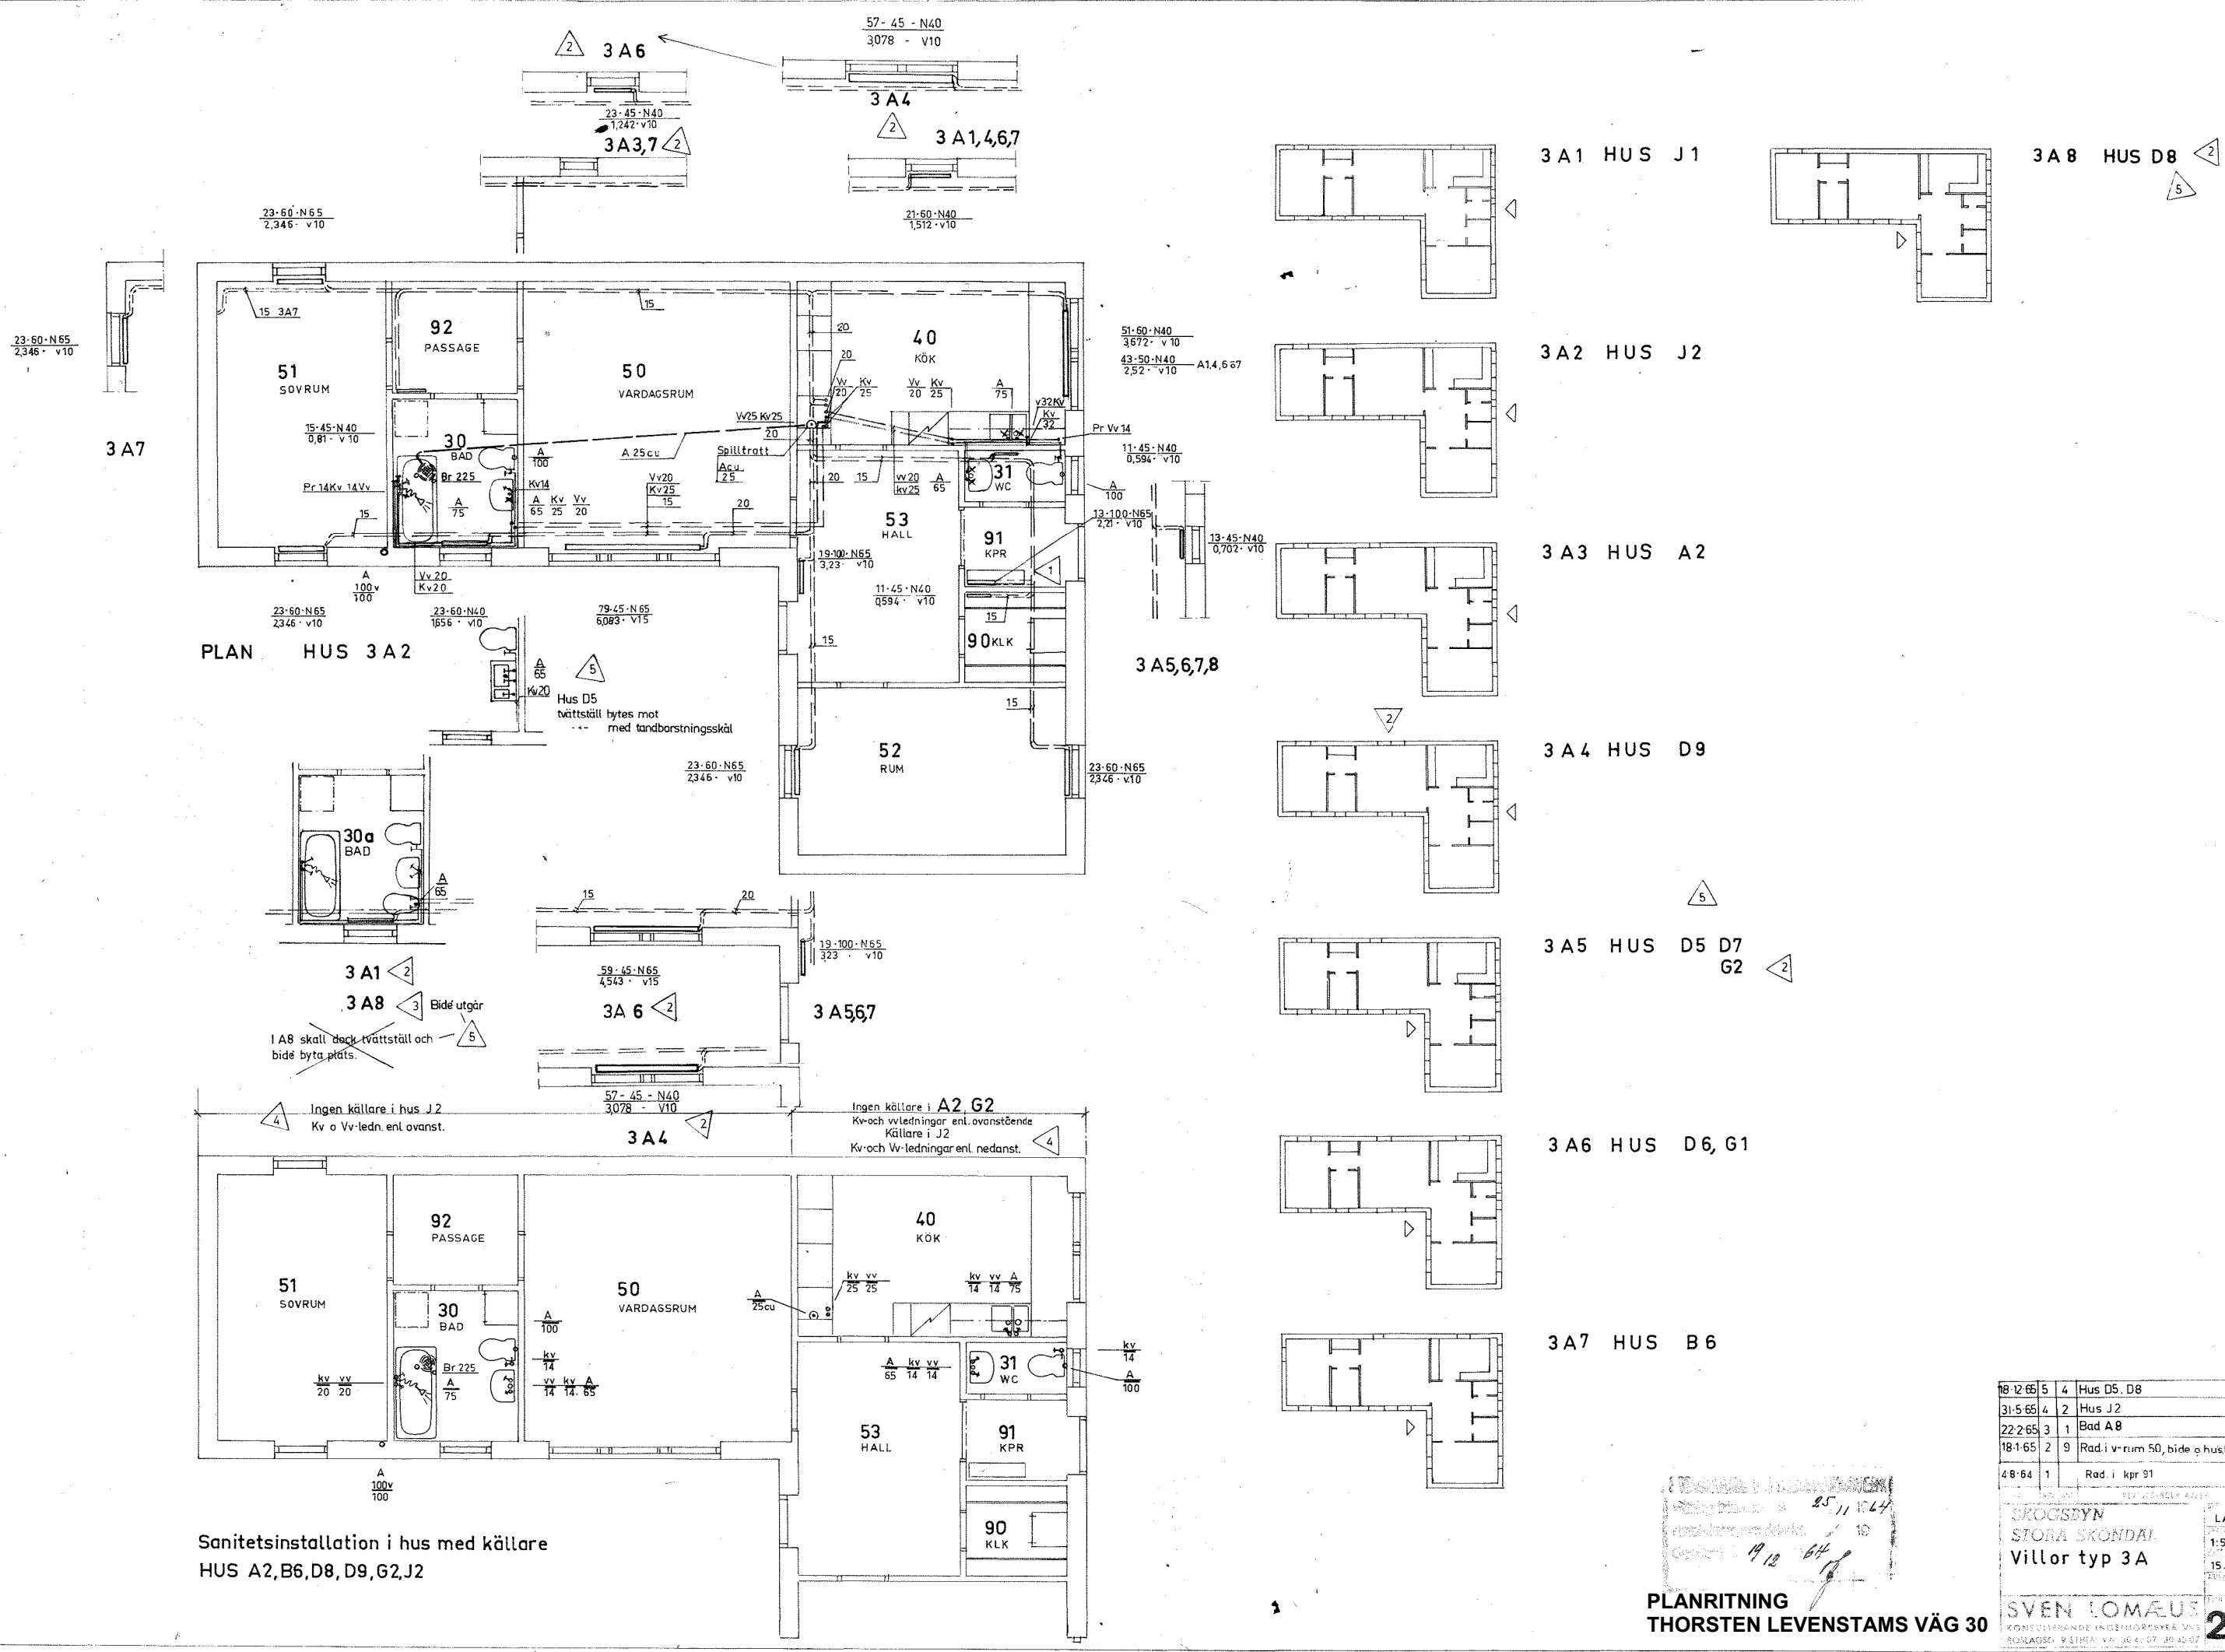

PLANRITNING  
THORSTEN LEVENSTAMS VÄG 30

18-12-65	5	4	Hus D5, D8	Lo
31-5-65	4	2	Hus J2	Rz
22-2-65	3	1	Bad A8	Rz
18-1-65	2	9	Rad i v-rum 50, bide o husbet	Rz
48-64	1		Rad i kpr 91	RZ




SVEN LOMÅUS

KONSULTERANDE INGENJÖRSFÖRETAG VVS


LA LO

1:50 1:200

15.5.64

173

228