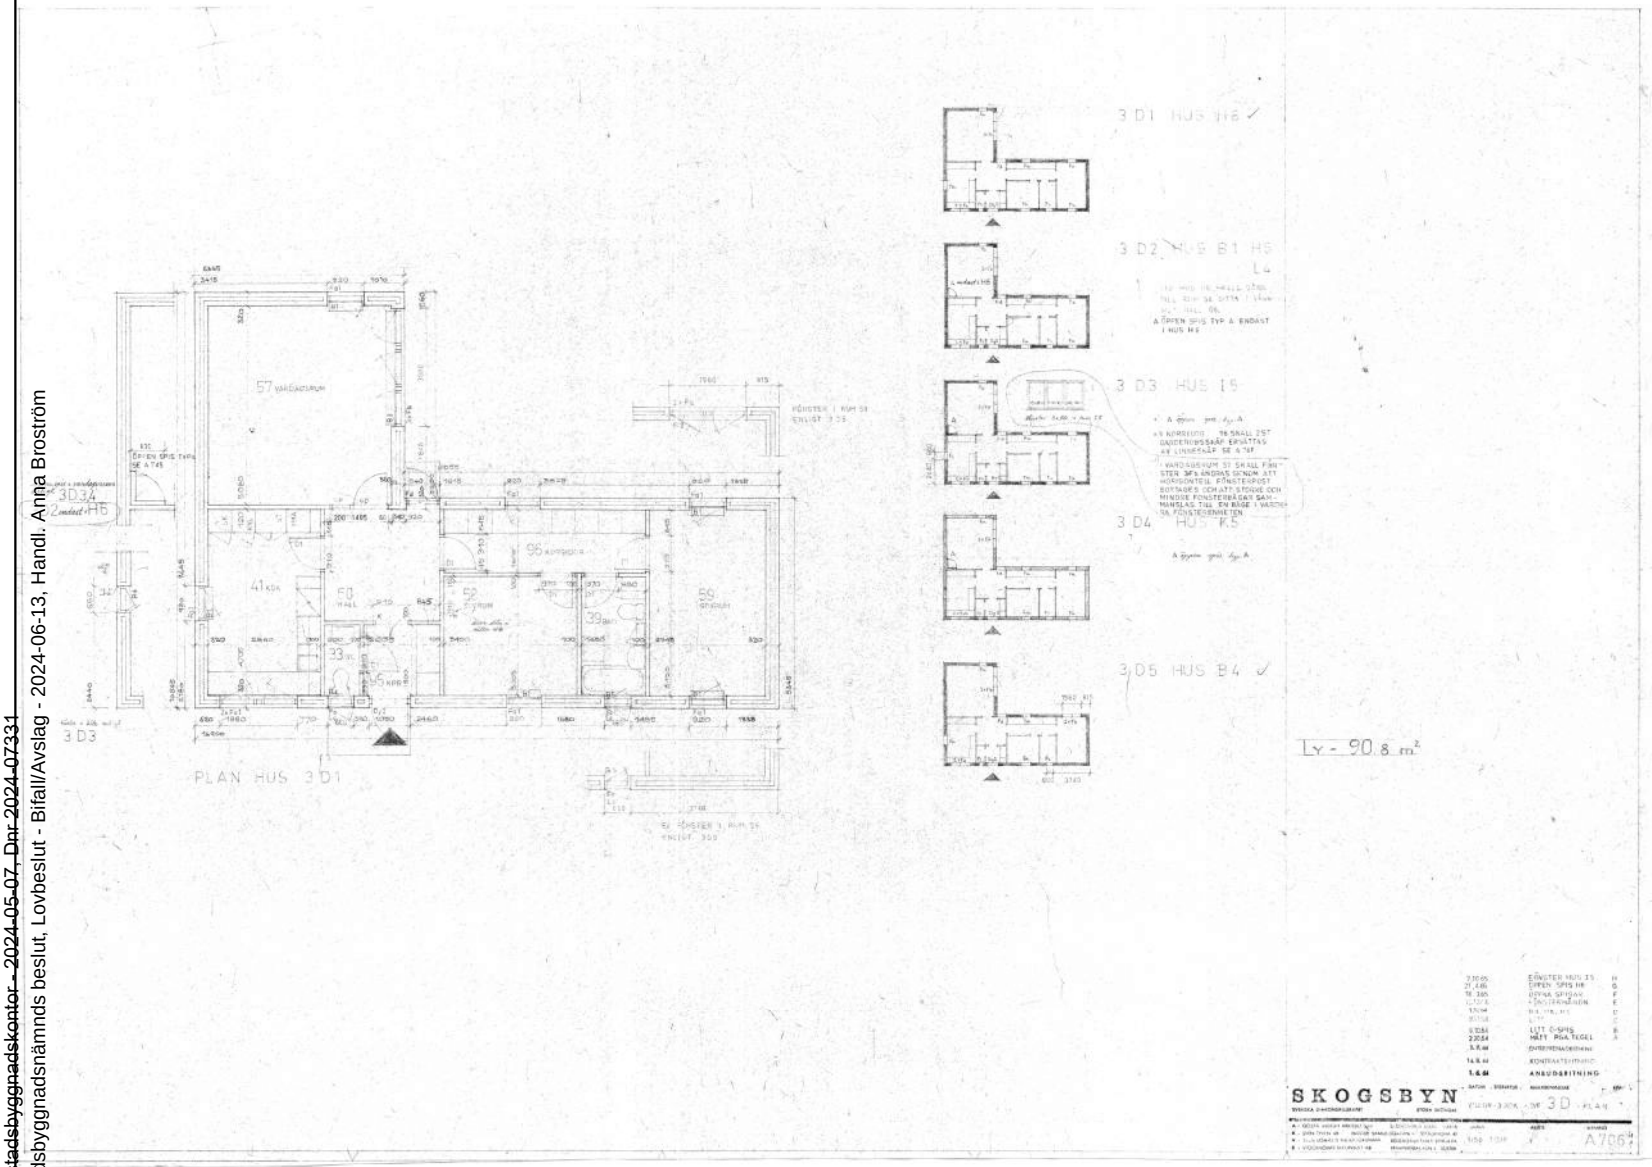

Inkom till Stockholms stadsbyggnadskontor - 2024-05-07, Dnr 2024-07331
Tillhör Stockholms stadsbyggnadsnämnds beslut, Lovbeslut - Bifall/Avslag - 2024-06-13, Handl. Anna Broström

STORA SKÖNDAL

Thorsten Levenstams väg 72A -- Plan: -

Utskriftsformat: A4
Utskriftsskala: 1: 193,2