

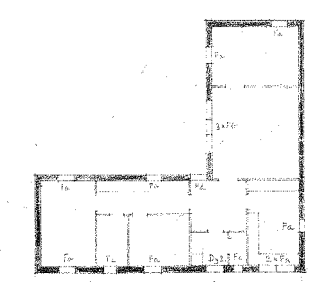


PLAN HUS 4A3

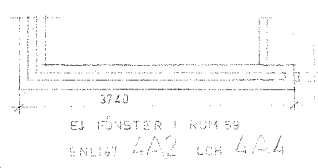


4A1 HUS E2,

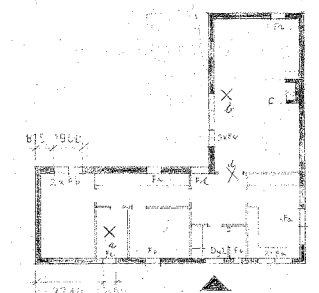


4A2 HUS F3

b. Badrum, 62 m, 61, 100 mm höjd, 100 mm  
c. Öppen spis i alla rum, 100 mm höjd, 100 mm  

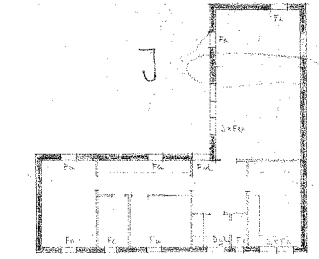


4A3 HUS H4


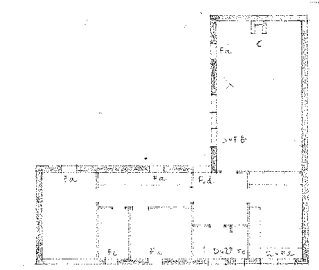

4A4 HUS J3


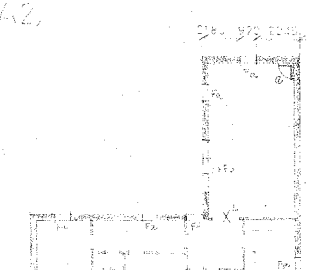

4A5 HUS K7


35.85	RUM 11 VILLA H4	J
35.85	RUM 11 VILLA J3	I
214.85	RUM 11 VILLA J3	H
303.45	ÖPPEN SPIS rum K7	F
18.365	VÄSPANNING 59 61-62	F3G
12.265	ÖPPEN SPIS	F
15.1283	ÖPPEN SPIS i F3	E
1.12.64	FÖNSTERHÄNGN.	D
9.12.64	K7, F3, H4, J3	C
2.10.64	LIT.	B
1.9.64	MATT PÅ TEDEL	A
14.8.64	ENTRÉENADRIERING	
1.6.64	KONTRASTRITNING	
	ANBUSTRITNING	

**SKOGSBYN**  
SVENSKA DIAGONALSKRIFTER  
STEN ENKEL  
VILLOR 4 ROK  
BYF 4A  
PLAN  
1:50  
1:200  
Y  
A707

PLANRITNING  
THORSTEN LEVENSTAMS VÄG 78