



KALKSANDSTENSFASAD

FASAD - ENTRE

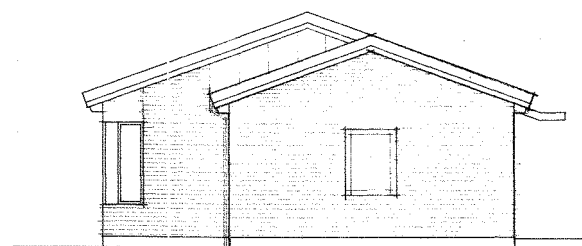

GAVEL MOT GARPORT

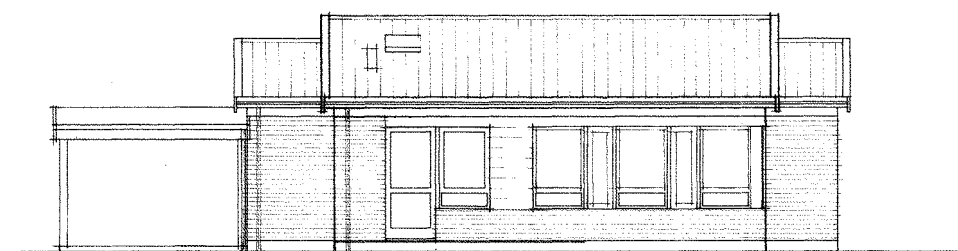

FASAD - UTEPLATS

GAVEL

RELATIONSRTNING

		
HANS LUND ARKITEKTKONTOR		
<hr/>		
SOLLENTUNAVÄGEN 15 • 191 29 SOLLENTUNA • 08-623 68 00		
TULLGATAN 8 • 631 01 ESKILSTUNA • 016-14 72 70		
REGLGATAN 5 • 502 54 LINKÖPING • 013-16 23 30		
ÄNGSGÄRDSGATAN 12 • 721 30 VÄSTERÅS • 021-10 31 00		
<hr/>		
RTAD AV	DATUM	GRANSKAD AV
<div></div>	<div></div>	<div></div>
<hr/>		
94-02-09 		

C	RELATION	941024		
B	RELATION	940920		
A	MÅTT · FASAD · MM	940411		
REV.	ANT	REVIDERINGEN AVSER	SIGN.	DATUM
SKÖNDAL 1:1 · SKÖNDAL				
SKÖGSBYN - ÄLDREBOSTÄDER				
THORSTEN LEVENSTAMS VÄG 81B				
SKALA 1:100				
ARBETSNUMMER		RITNINGNUMMER		REV.
		A105		C