





by finger i rum 50 enligt 4 B6

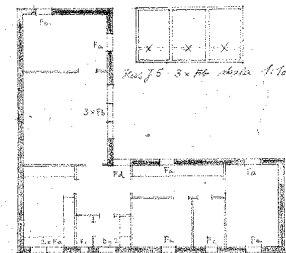


4 B2 405 : C4, J5


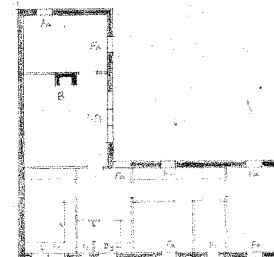





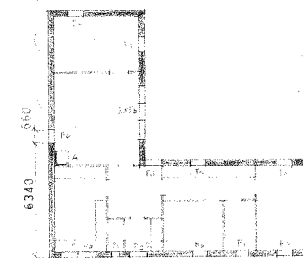


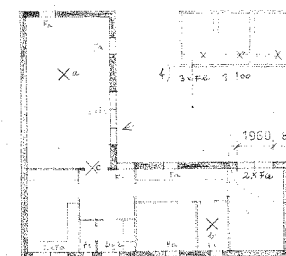

- 4) 2. 10. 1977 mellem. om. 61 och 62
- 5) Jordst. tyngre enligt sedning  
A723. 1977. SJA
- 6) Jordst. i form mellan rum  
60 och 61
- 7) Jordst. i rum. 61-62, skall  
ha material utgående enligt  
beräkningarna ovanstående.

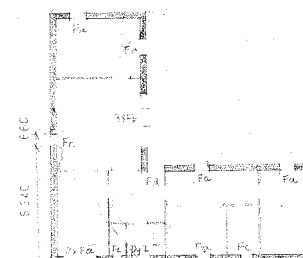


. DATUM . SIGNATUR . ANMÄRKNINGAR . SEV .

VALOR 4/ROK 4 B 3.000

# PLANRITNING

## THORSTEN LEVENSTAMS VÄG 87