Inkom till Stockholms stadsbyggnadskontor - 2024-05-07, Dnr 2024-07331
Tillhör Stockholms stadsbyggnadsnämnds beslut, Lovbeslut - Bifall/Avslag - 2024-06-13, Handl. Anna Broström

AVVIKANDE GAVLAR

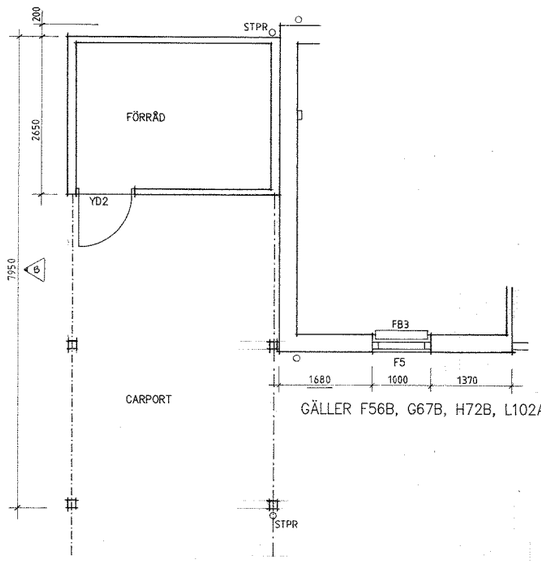

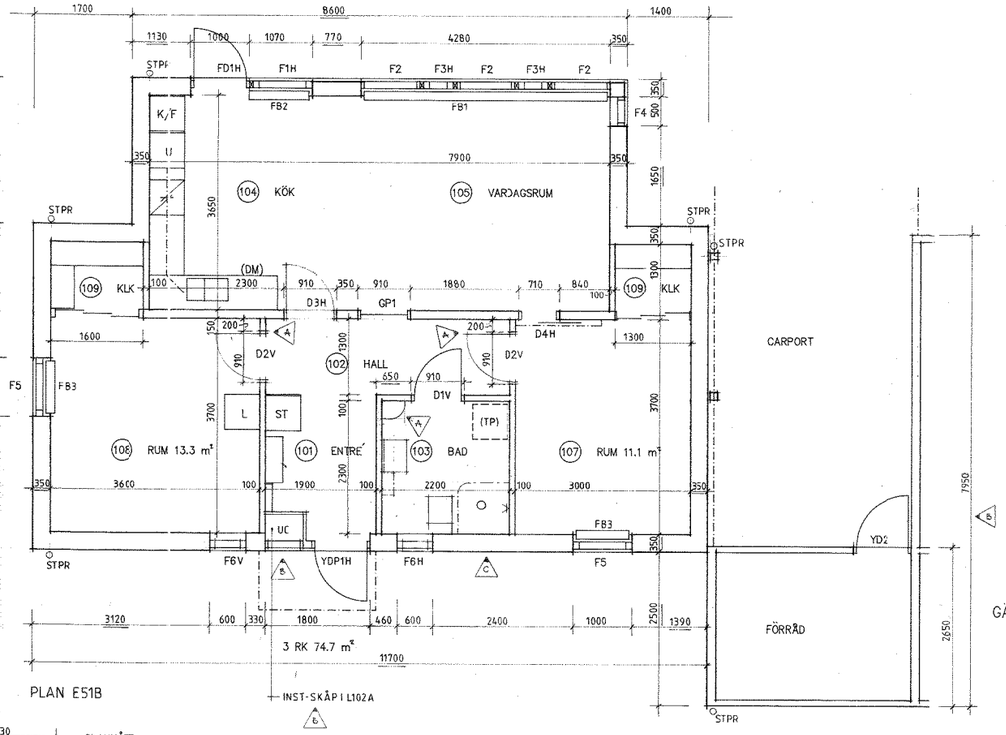

AVVIKANDE GAVLAR

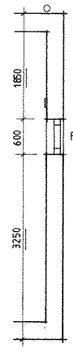

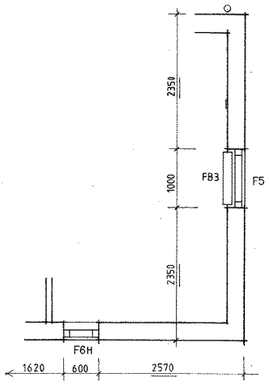

PLAN E51B

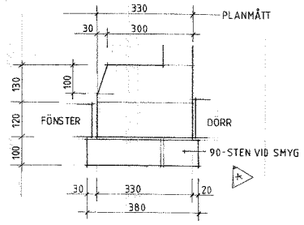

PRINCIPDETALJ 1:10

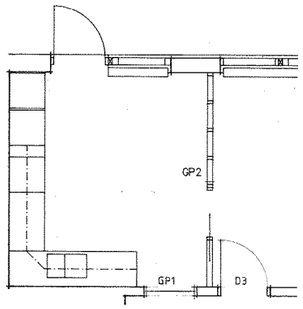

TILLVALSALTERNATIV 1 – GLASPARTI VARDAGSRUM/KÖK

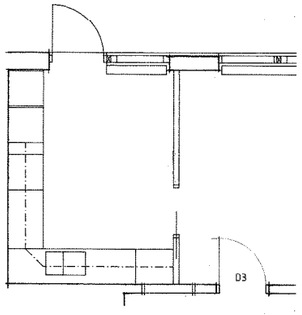

TILLVALSALTERNATIV 2 – VÄGG VARDAGSRUM/KÖK

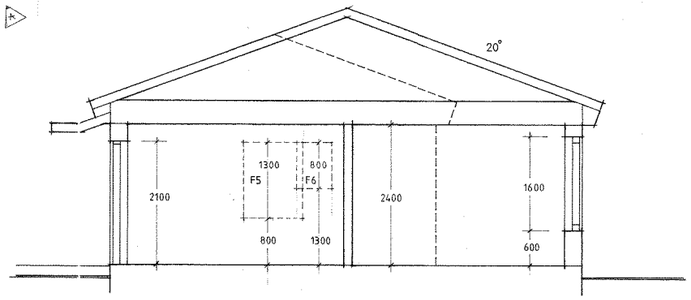

SEKTION

YTTERVÄGG (UTIFRÅN)
65 KALKSANDSTEN
35 LUFTSPALT
120 CELLPLAST
130 BETONG

RELATIONSRITNING

REV.	ANT.	REVIDERINGEN AVSER	SIGN.	DATUM
D		RELATION		941024
C	1	DUSCH		940920
B	4	UC/INST-SKÅP. FRÅ-MÅTT		940627
A	4	DÖRRPLAC. DETALJ		940519

PEAB

SOLLENTUNAVÄGEN 15 191 29 SOLLENTUNA 08-623 68 00
BRUNNSÅNGSVÄGEN 20 152 27 SÖDERTÄLJE 08-553 002 25
VERKSTADSGATAN 10 751 05 UPPSALA 018-65 02 00

SKÖNDAL 1:1 · SKÖNDAL
SKOGSBYN · ÄLDREBOSTÄDER
HUS E51B · F56B · G67B · H72B · L102A
PLAN o. SEKTION

RITAD AV | DATUM 94-04-28 | GRANSKAD AV
SKALA 1:50

HANS LUND ARKITEKTKONTOR
08-56044160

ARBETSNUMMER | RITNINGSNUMMER A203 | REV. D

PLANRITNING
THORSTEN LEVENSTAMS VÄG 104

Océ 7257-51

277.160

Pen-Tex 30