

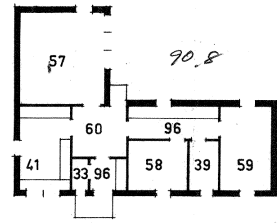
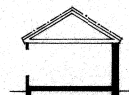
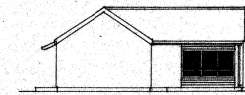
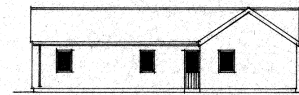



Fasadritning Thorsten Levenstams väg 26, 68, 72A, 77, 91, 92

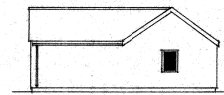





TYP 3D PLAN

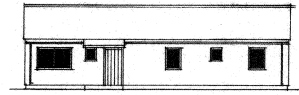


Fasadritning Thorsten Levenstams väg 56A, 64, 78, 95

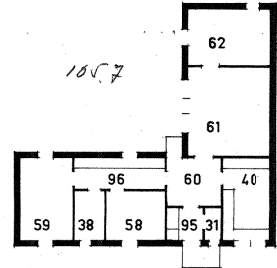




TYP 4A PLAN

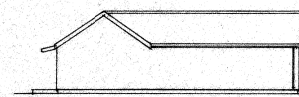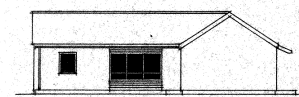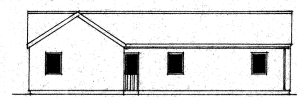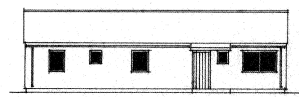


Fasadritning Thorsten Levenstams väg 73, 82, 87, 94, 98

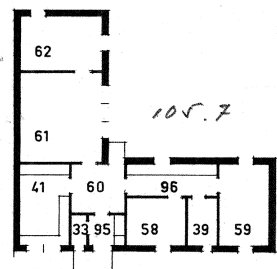





TYP 4B PLAN

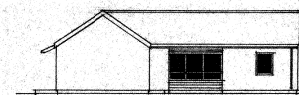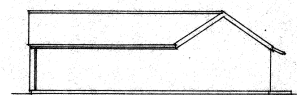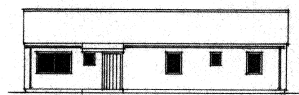


Fasadritning Thorsten Levenstams väg 59

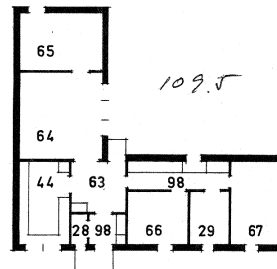

TYP 4C PLAN

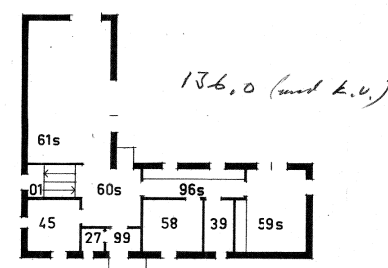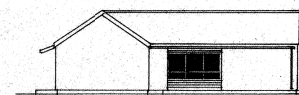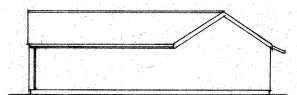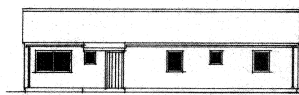

TYP 4E PLAN

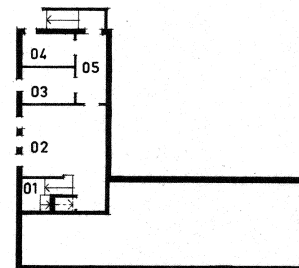

KÄLLARPLAN

