




PLAN

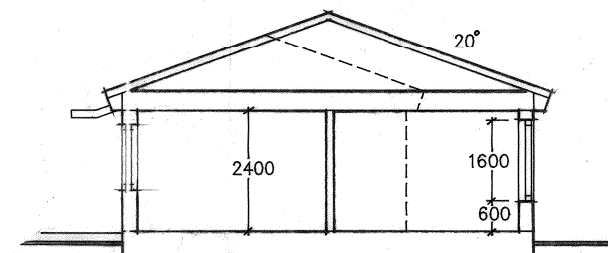


SEKTION

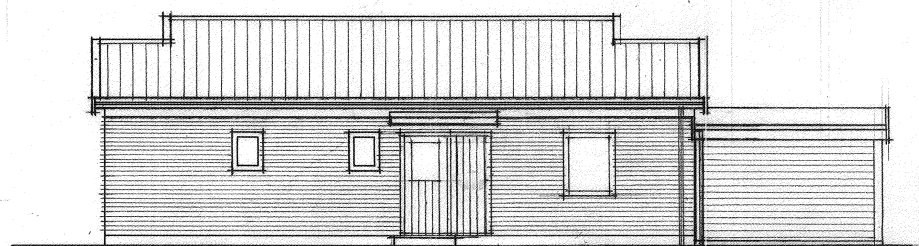


FASAD - ENTRE

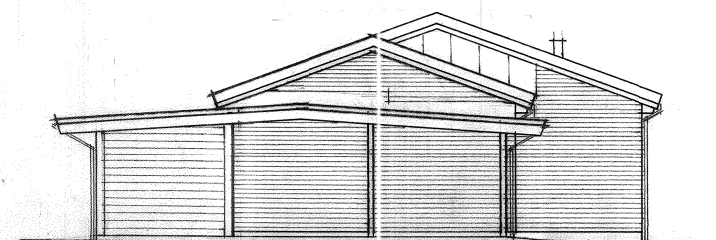


GAVEL MOT CARPORT

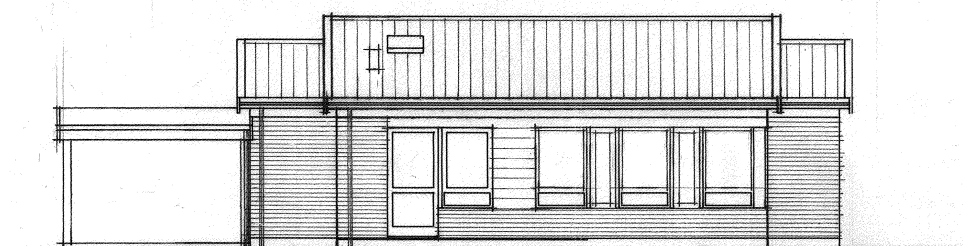

FASAD - UTEPLATS

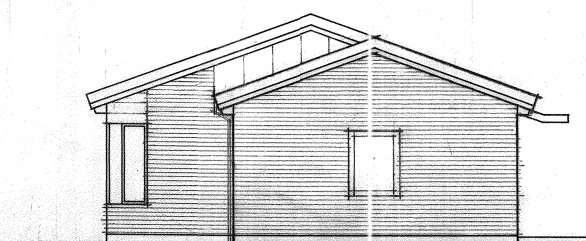

GAVEL

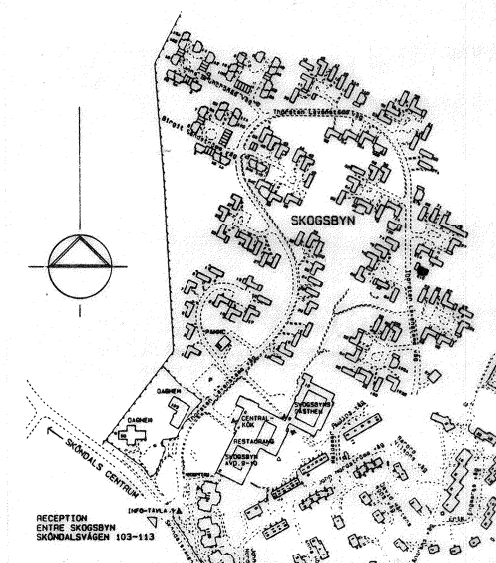

KALKSANDSTENSFASAD

RELATIONSRTNING

PEAB
HANS LUND ARKITEKTKONTOR

SOLLENTUNAVÄGEN 15 • 191 29 SOLLENTUNA • 08-623 66 00
TULLGATAN 8 • 631 01 ESKILSTUNA • 016-14 72 70
REGELGATAN 5 • 582 54 LINKÖPING • 013-16 23 30
ÄNGSGÅRDSGATAN 12 • 721 30 VÄSTERÅS • 021-10 31 00

RITAD AV DATUM GRANSKAD AV
94-02-09 *Claus Lund*

REV.	ANT.	REVIDERINGEN AVSER	SIGN.	DATUM
C		RELATION		941024
B		RELATION		940920
A		MAXIT - FASAD - MM		940411
SKÖNDAL 1:1 • SKÖNDAL				
SKÖGSBYN - ÄLDREBOSTÄDER				
THORSTEN LEVENSTAMS VÄG 81B				
SKALA 1:100				
ARBETSHNUMMER		RITNINGSHNUMMER		REV.
94-02-09		A105		C