

## FÖRKLARINGAR

MÅTT ANGES I MILLIMETER  
PLUSHÖJDEN ANGES I METER OCH AVSER FÄRDIG YTA DÄR EJ ANNAT  
ANGES

- HUSDEL MED ÄNDRAD ANVÄNDNING
- BEFINTLIG BYGGNADSDDEL, SKÄRNING
- ▨ NY BYGGNADSDDEL, SKÄRNING
- ↪ BEFINTLIG DÖRR
- ↪ NY DÖRR
- ➡ UTRYMNINGSVÄG
- HUVUDENTRÉ KONTOR/BOSTAD/BUTIKSLOKAL
- ▷ SEKUNDÄR ENTRÉ

## HÄNVISNINGAR

FÖR BRANDCELLSGRÄNSER SE BRANDTEKNISKT UTLÅTANDE  
(BILAGA)

PLANER SE A-40-1-01, -02, -04, -06

SEKTIONER SE A-40-2-01, A-40-2-02

UPPSTÄLLNINGAR SE A-42-6-02

FÖR BEFINTLIG UTFÖRANDE SE RELATIONSHANDLINGAR NEDAN:

PLANER SE A-48-1-01, -02, -04, -06


SEKTIONER SE A-48-2-01, A-48-2-02

FÖRSLAGSBESKRIVNING SE A01

ÖVERSIKT LÄGENHETER SE A03

ANTIKVARIATSKT UTLÅTANDE

UTLÅTANDE OM TILLGÅNGSLIGHET

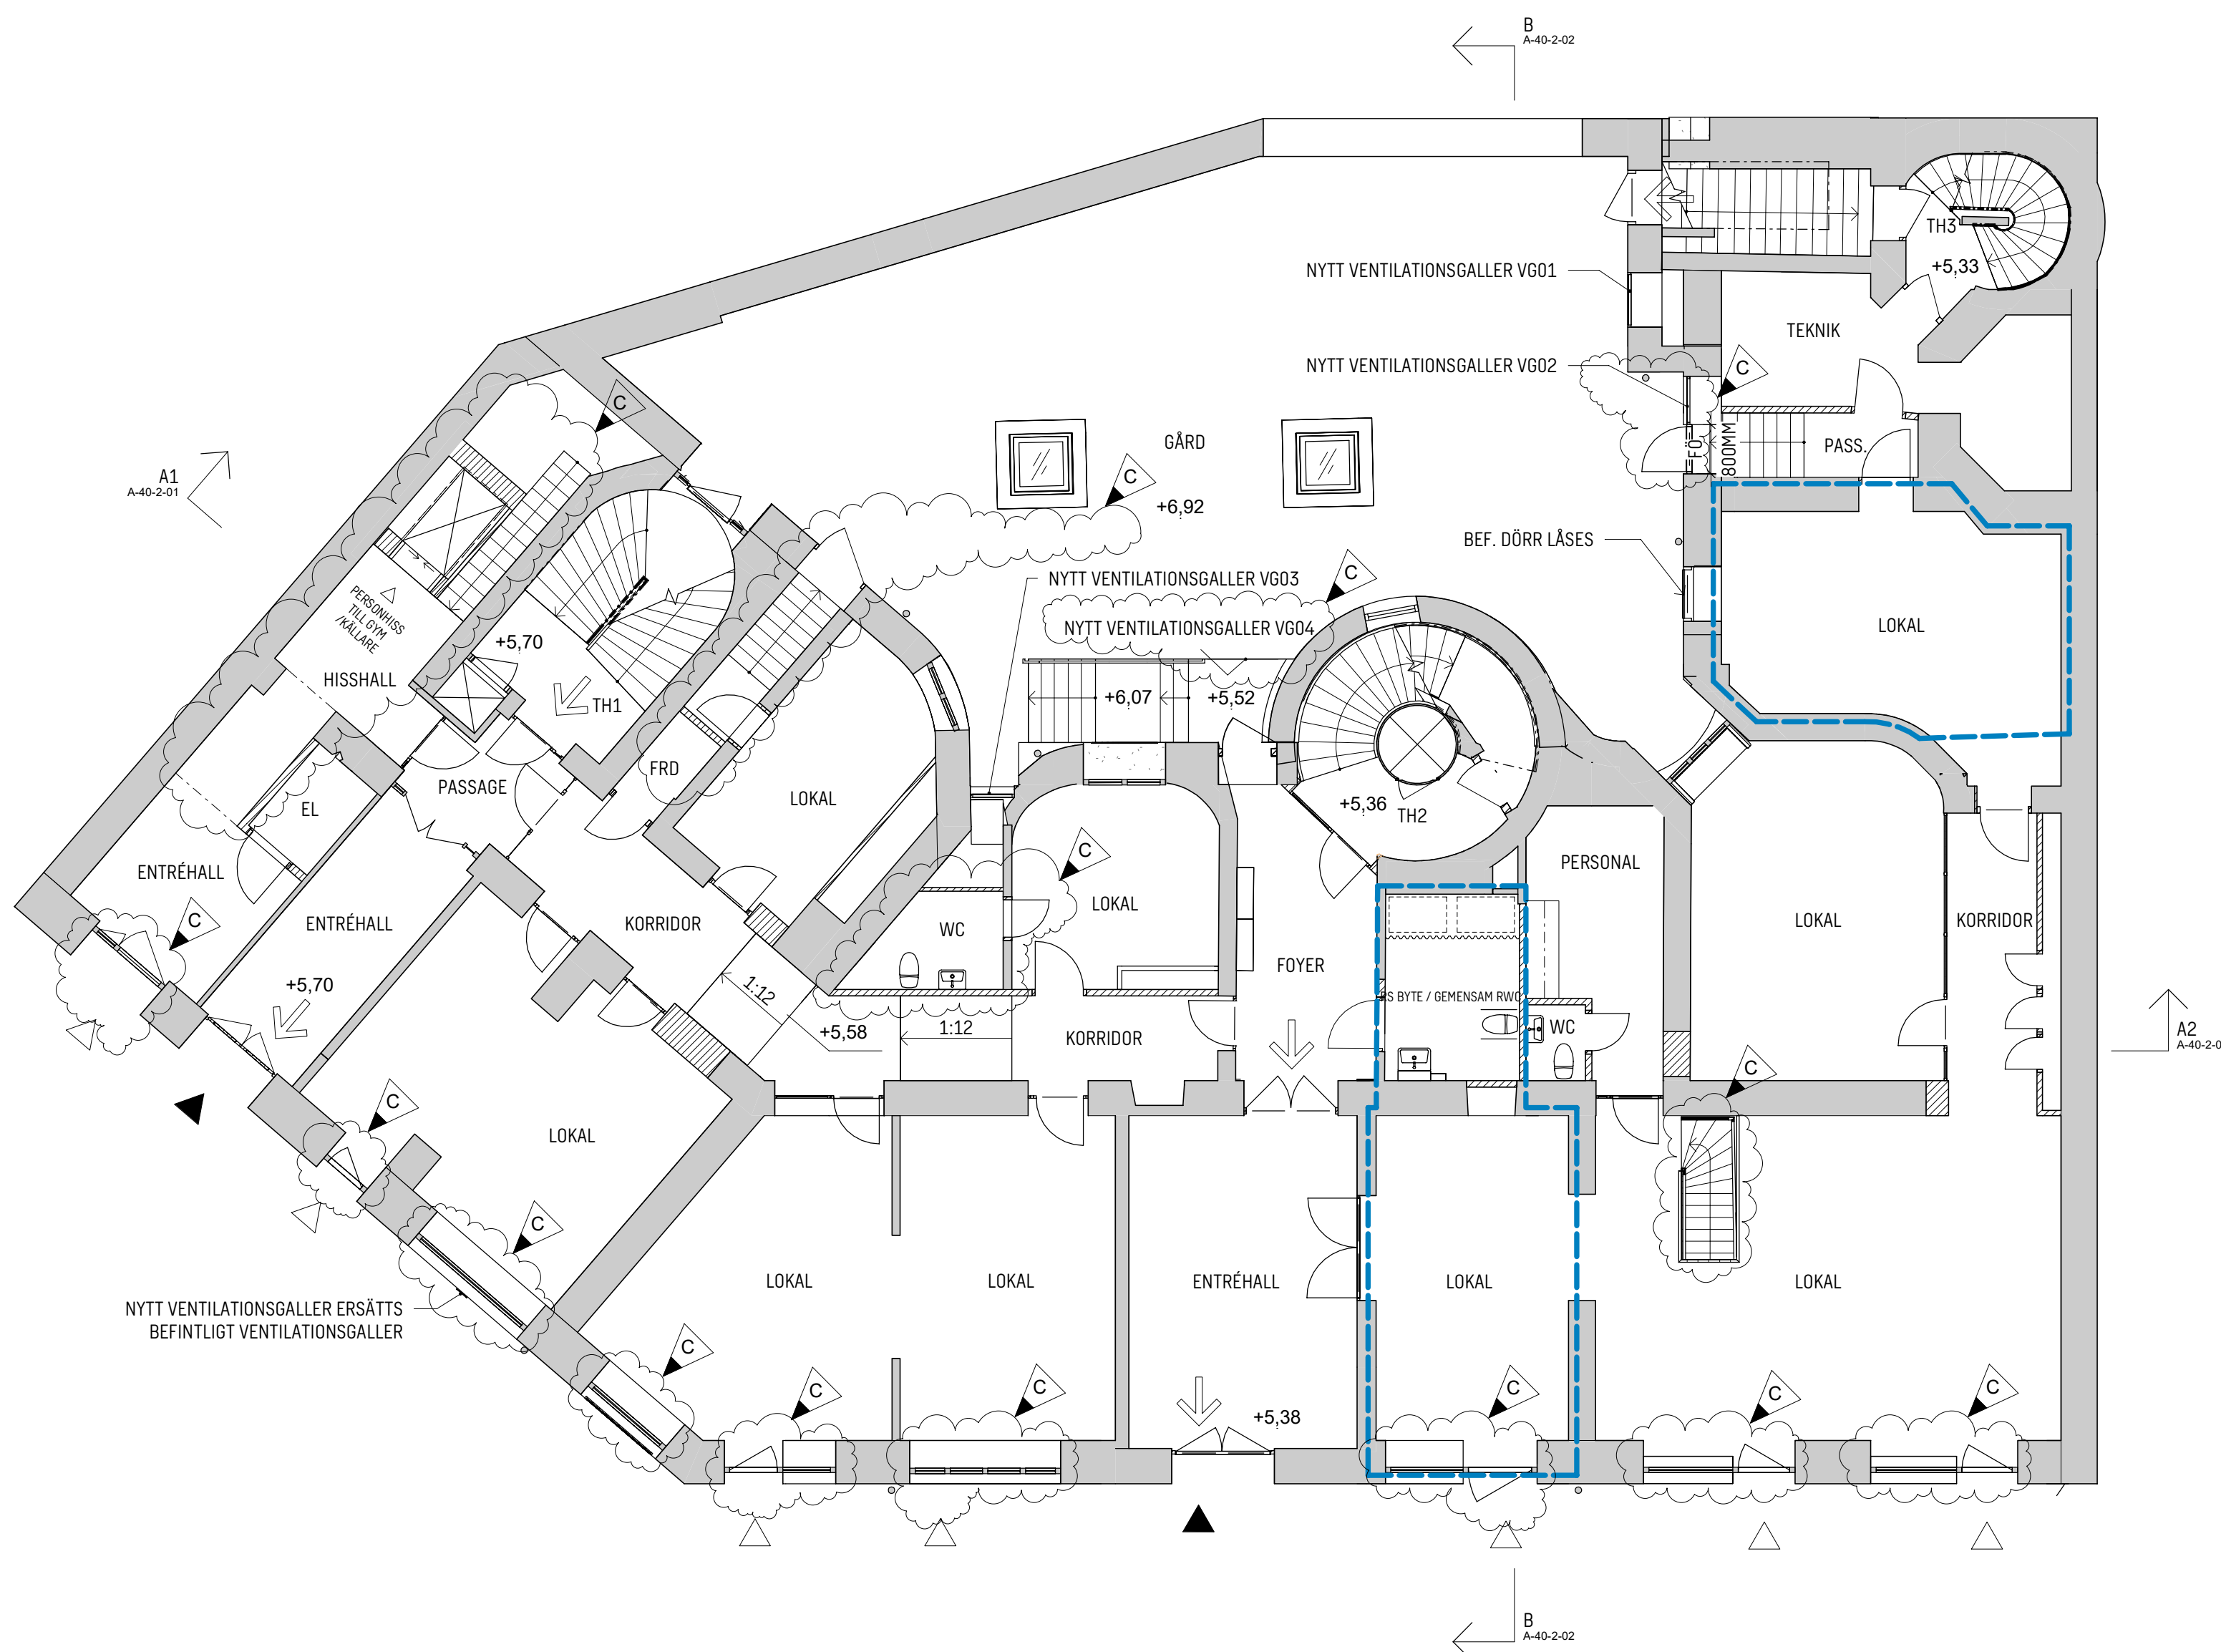

PLAN 2, BV (ENTRÉ OCH LOKALER FÖR AFFÄRSÄNDAMÅL)

0 1 2 5 10  
METER

C	FASADÄNDRINGAR, UTVÄNDIGA PARTIER, VENTILATIONS Galler, ÄNDRAD ANVÄNDNING	2024.04.25	
B	VENTILATIONS Galler, BV RUMSTYP	2024.03.18	
A	FASADÄNDRINGAR, UTVÄNDIGA PARTIER, AVFALLSHANTERING	2024.01.26	
BET	ÄNDRINGEN AVSER	DATUM	SIGN

BYGGLOVSHANDLING		ÄNDRING	
2023.11.09	DATUM	ÄNDRING	
KV LÄRAREN 7			
ANSVARIG PART			
SWECO			
Sweco Sverige AB Sweco Architects		Telefon +46 8 695 60 00	WWW.SWECO.SE
SEMICO	HANDLAGARE	SELIAG/SEMICO	SKAPAD AV
SEBOCO	ANSVARIG	30056113	UPPRINGSNUMMER
RITNINGSKATEGORI			
PLAN			
PLAN 2, BV			
INNEHÅLL		FÖRBJAT	
A1		SKALA	
1:100		BET	
A-40-1-02		C	