


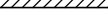






MÅTT ANGES I MILLIMETER
PLUSHÖJDER ANGES I METER OCH AVSER FÄRDIG YTA DÄR EJ ANNAT
ANGES

-  HUSDEL MED ÄNDRAD ANVÄNDNING
-  BEFINTLIG BYGGNADSEDEL, SKÄRNING
-  NY BYGGNADSEDEL, SKÄRNING
-  BEFINTLIG DÖRR
-  NY DÖRR
-  UTRYMNINGSVÄG
-  HUVUDENTRÉ KONTOR/BOSTAD/BUTIKSLOKAL
-  SEKUNDÄR ENTRÉ

FÖR BRANDCELLSGRÄNSER SE BRANDTEKNISKT UTLÅTANDE
(BILAGA)

PLANER SE A-40-1-01, -02, -04, -06
SEKTIONER SE A-40-2-01, A-40-2-02

UPPSTÄLLNINGAR SE A-42-6-02

FÖR BEFINTLIG UTFÖRANDE SE R


PLANER SE A-48-1-01, -02, -04, -06
SEKTIONER SE A-48-2-01, A-48-2-02

FÖRSLAGSBESKRIVNING SE A01


ÖVERSIKT LÄGENHETER SE A03


ANTIKVARISKT UTLÅTANDE

UTLÅTANDE OM TILLGÄNGLIGHET

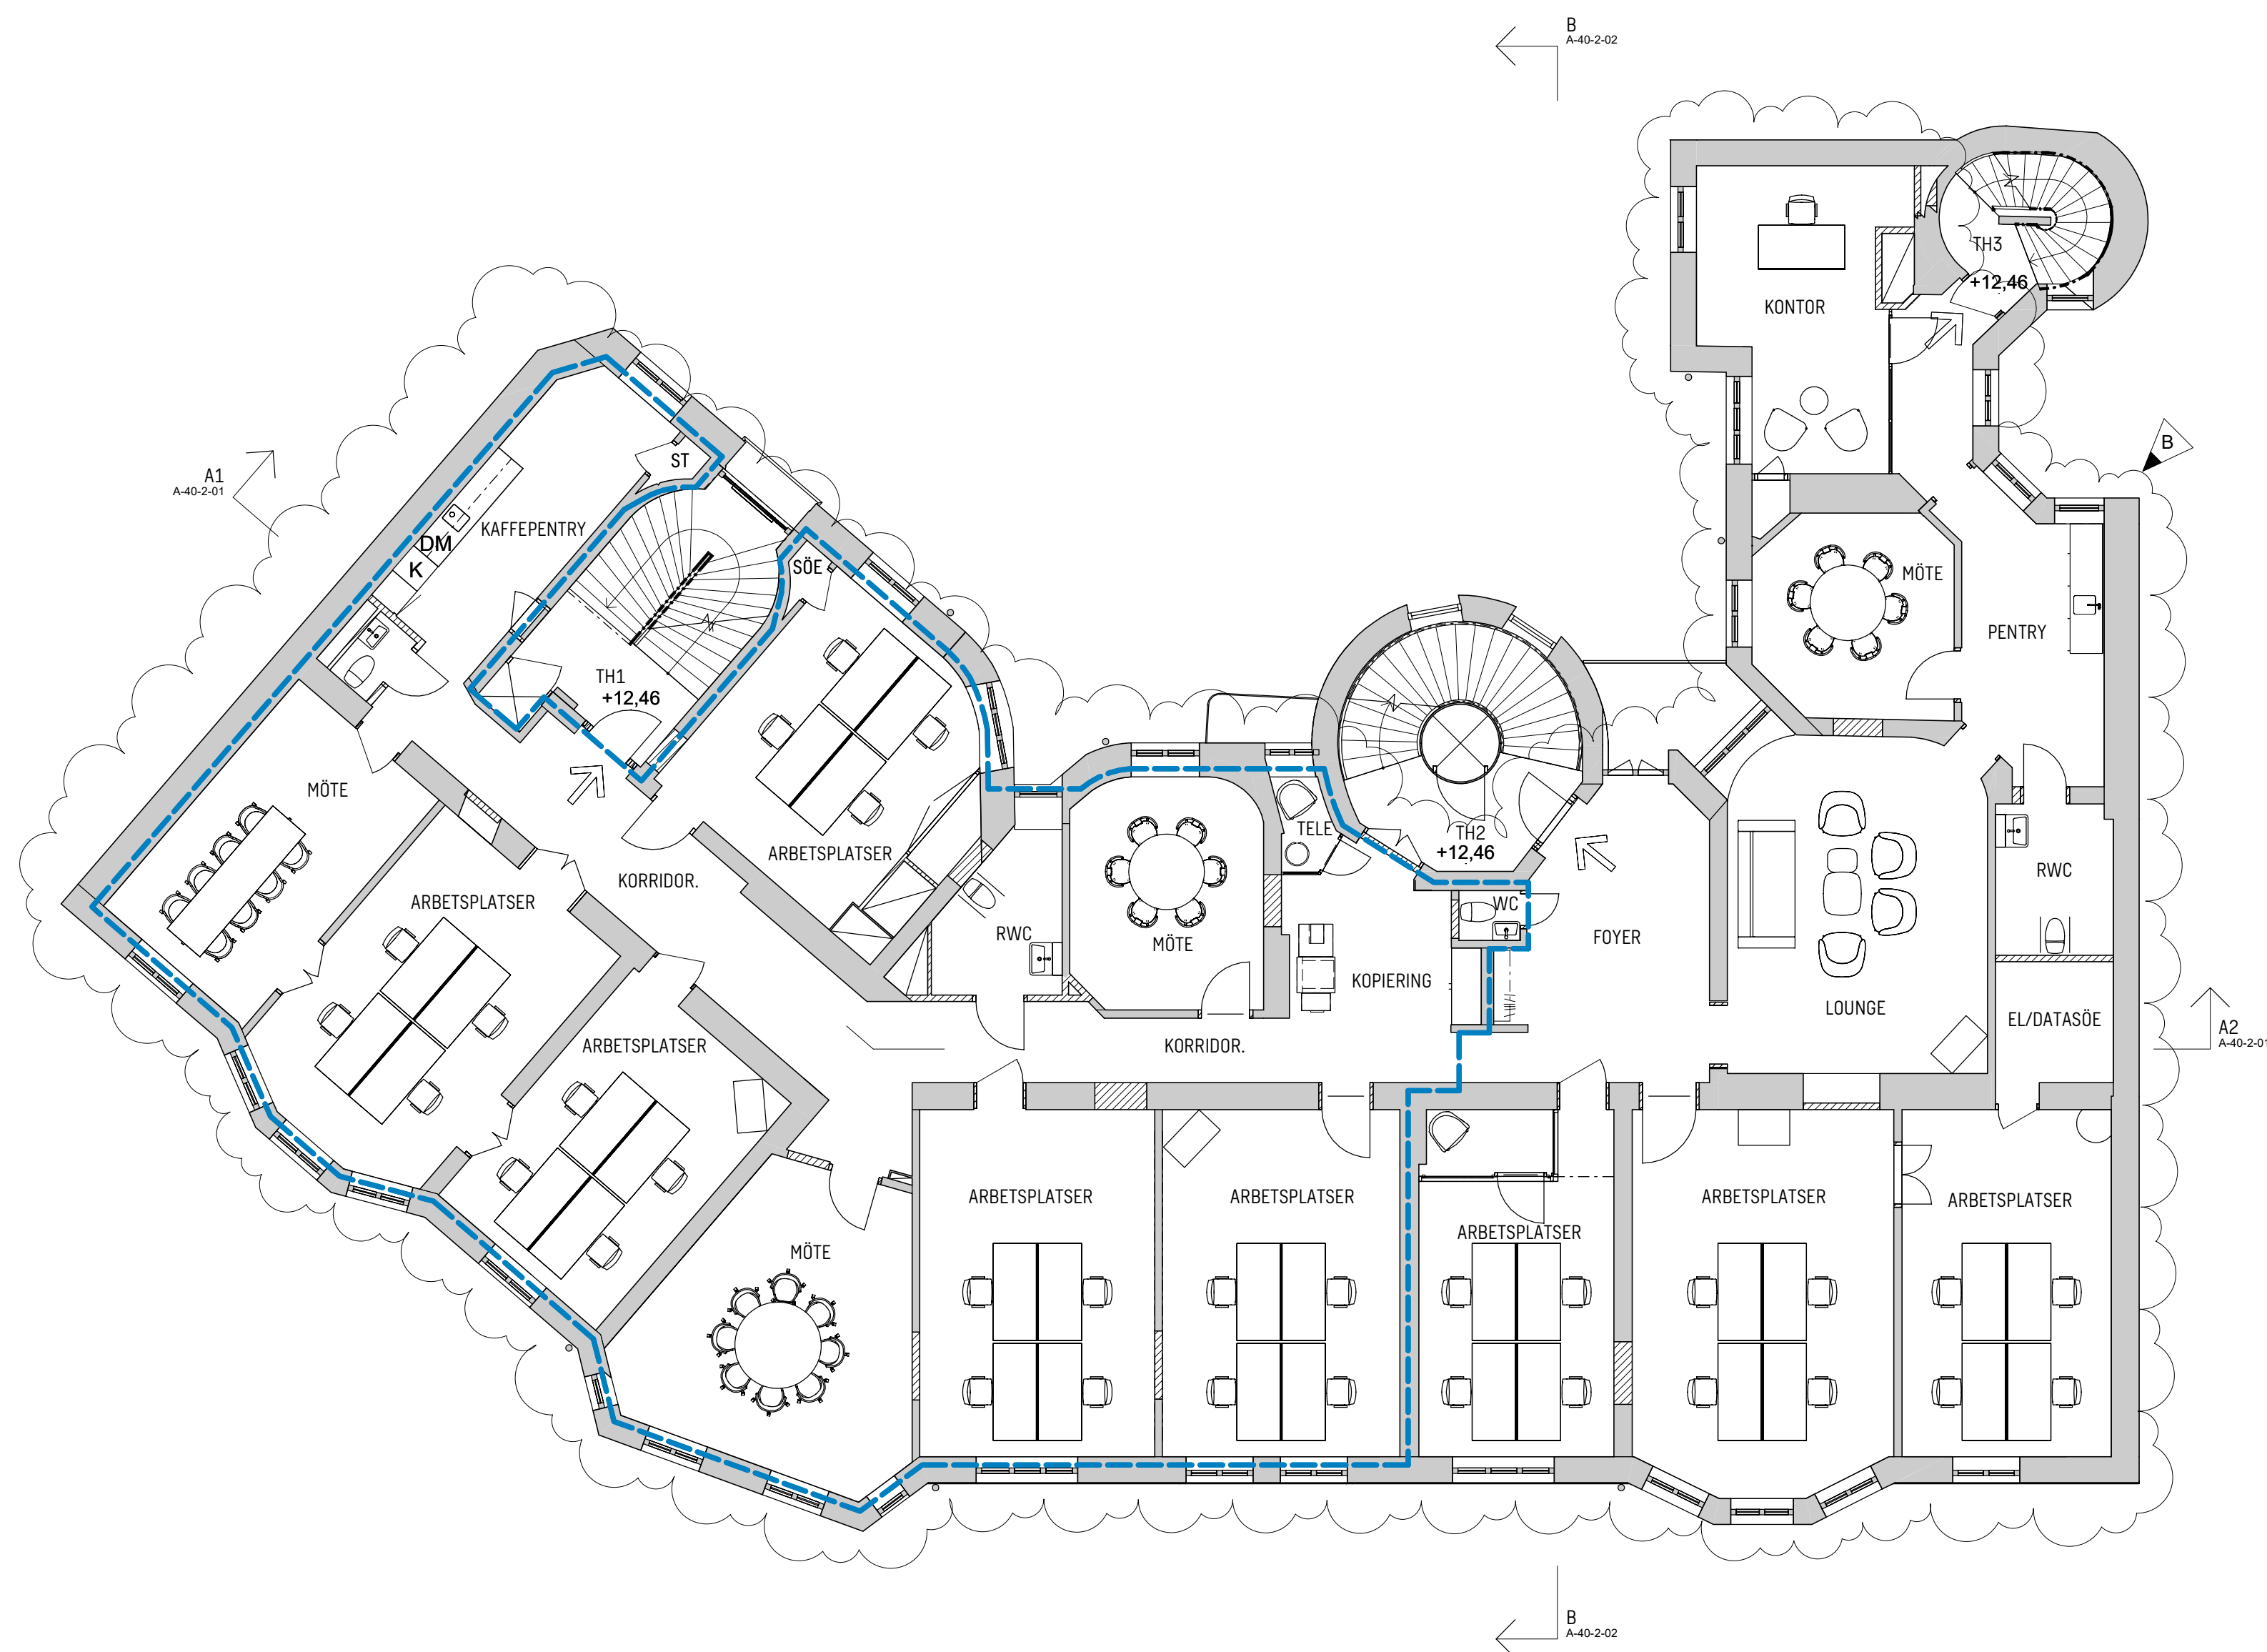

PLAN 4, 2TR (KONTOR)

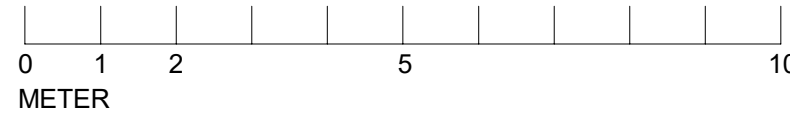

B	FASADÄNDRINGAR, UTVÄNDIGA PARTIER, VENTILATIONSGALLER, ÄNDRAD ANVÄNDNING	2024.04.25	
A	FASADÄNDRINGAR, UTVÄNDIGA PARTIER, AVFALLSHANTERING	2024.01.26	
BET	ÄNDRINGEN AVSER	DATUM	SIGN
		STAT	
BYGGLOVSHANDLING			
DATUM		ÄNDRING	
2023.11.09			
		PROJEKT	
KV LÄRAREN 7			
		ANSVARIG FAK	
Sweco Sverige AB Sweco Architects		Telefon +46 8 695 60 00 www.sweco.se	
HANDLAGGARE		SKAPAD	
SEMICD	SELIAG/SEMICD	UPPERGÅGSLÄMNA	
SEBOCO	30056113	RITNINGSKATEG	
PLAN		INNEHÅLL	
PLAN 4, 2TR		A1 1:100 NUMBER	
A-04-1-04		B	