

## FÖRKLARINGAR


MÄTT ANGES I MILLIMETER  
PLUSHÖJDER ANGES I METER OCH AVSER SYSTEM *RH 2000*

FG FÄRDIGT GOLV

BEFINTLIG BYGGNADSDDEL, SKÄRNING

## HÄNVISNINGAR

PLANER SE A-48-1-8

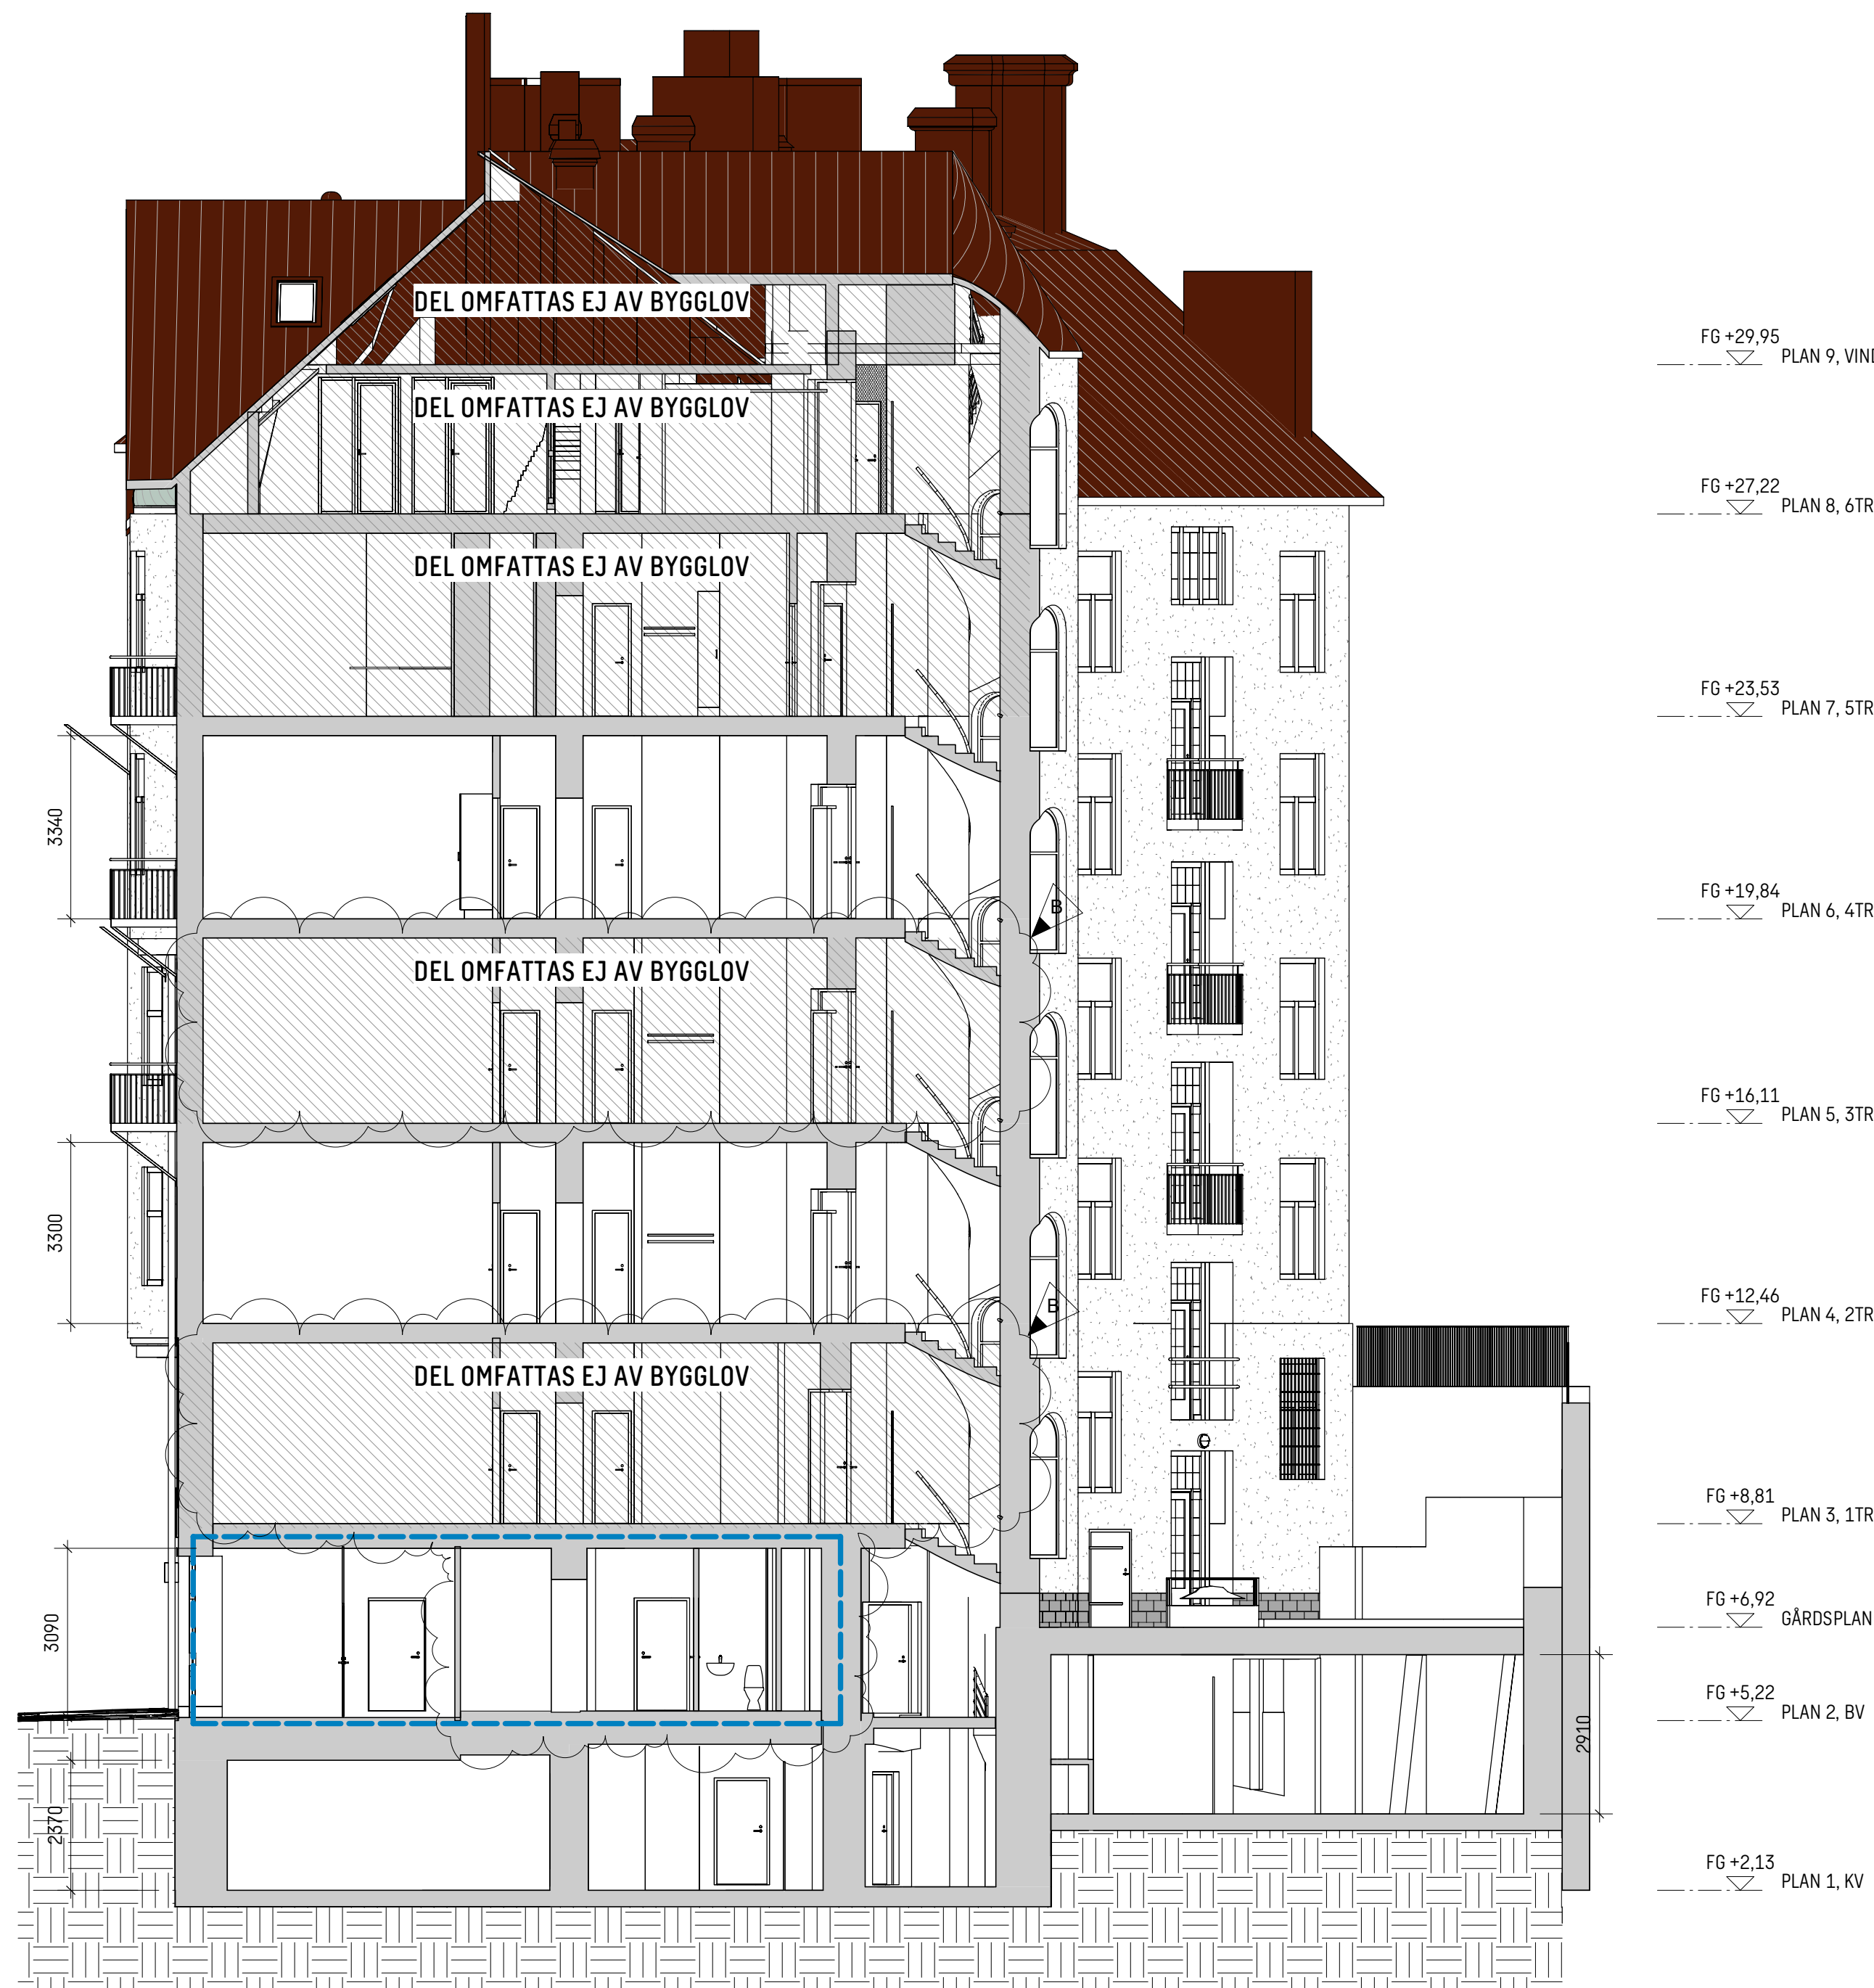

SEKTION B



B	FASADÄNDRINGAR, UTVÄNDIGA PARTIER, VENTILATIONS Galler, ÄNDRAD ANVÄNDNING	2024.04.25	
A	FASADÄNDRINGAR, UTVÄNDIGA PARTIER, AVFALLSHANTERING	2024.01.26	
BET	ÄNDRINGEN AVSER	DATUM	SIGN
BYGGLOVSHANDLING			
2023.11.09			
KV LÄRAREN 7			
SWECO			
Sweco Sverige AB Sweco Architects			
Telefon +46 8 695 60 00			
www.sweco.se			
SEMICD	SELIAG/SEMICD		
SEBOCO	30056113		
SEKTION			
SEKTIONER			
A1			
1:100			
A-48-2-02			
B			