


TVÄRSEKTION B-B

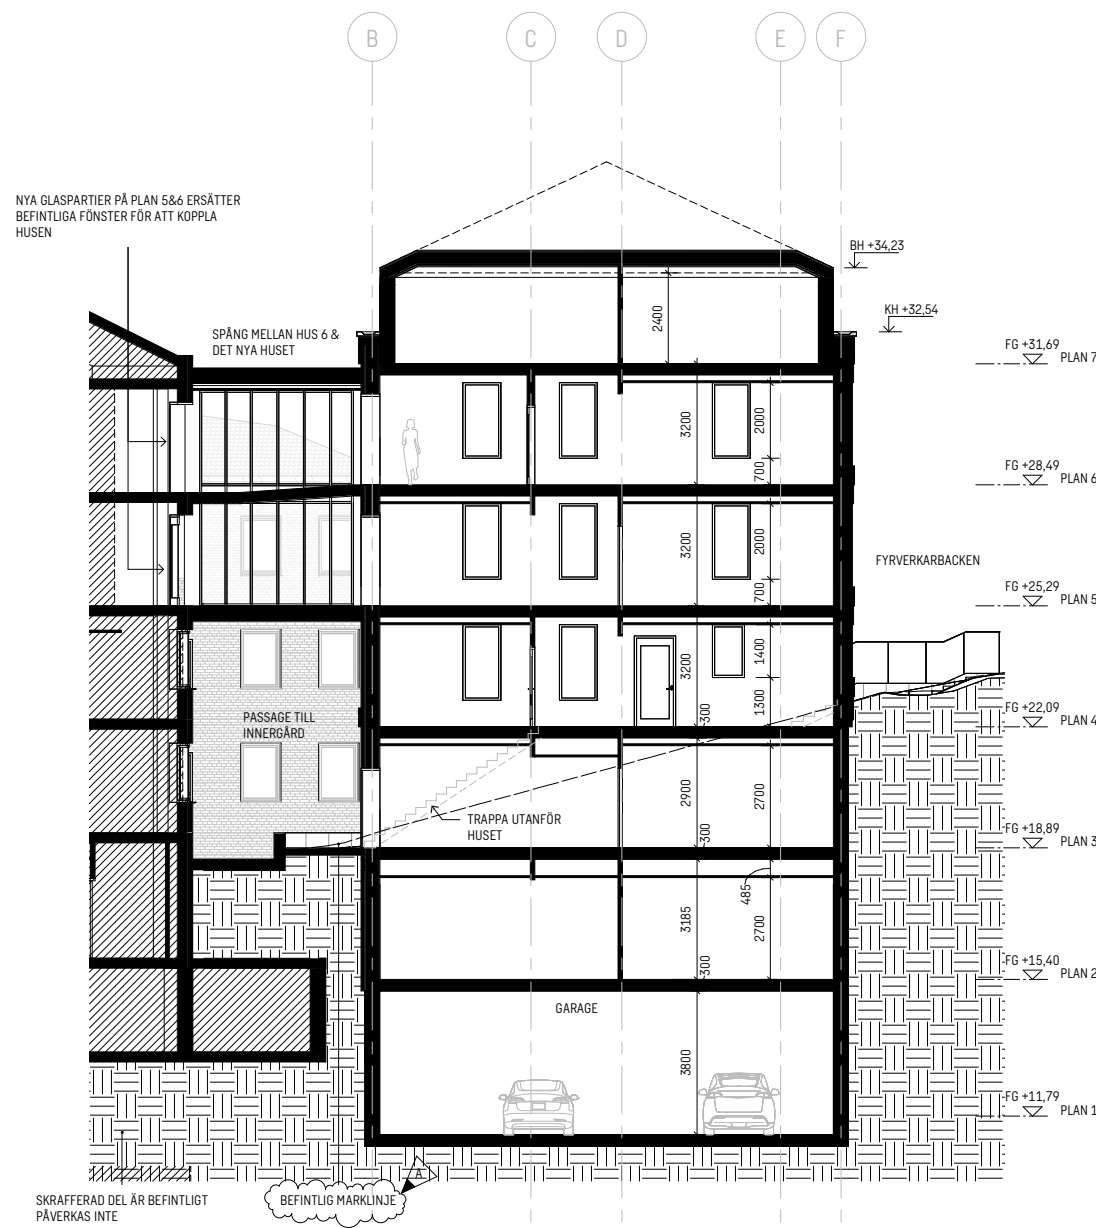

TVÄRSEKTION C-C



A	A-PM01	2024-01-10	SEAAMK
BET	ANT	ÄNDRINGEN AVSER	SIGN
BYGGLOVHANDLING			
LYSBOMBEN 5 RÅLAMBSVÄGEN 3, 112 59 STOCKHOLM			
KUND			
Axfast			
ORIENTERINGSDIAGRAM			
PLAN			
SEKTION			
A SWECO ARCHITECTS 08 695 60 00			
LA SWECO ARCHITECTS 08 695 60 00			
K LOOSTRÖM 08 755 11 60			
E - -			
V HLG PROJEKT AB 073 944 40 08			
W - -			
Br C/O BRAND RISK 08 522 050 21			
M - -			
UPPDRAG NR 30034912		RITAD/KONSTR AV SEBVIN	HANDLAGGARE SEBVIN
DATUM 2023-09-29		ANSVARIG SEAAMK	
NYBYGGNAD TVÄRSEKTION B-B & C-C			
SKALA A1 = 1:100		NUMMER A-40-2-020	BET A