

OBS! TEGELFORM OCH MURFÖRBAND ÄR UNDER UTREDNING  
AMBITIONER ÄR HANDVÄRKSMASSIGT OCH VARIERANDE MURNINGSDETALJER

## FÖRKLARINGAR

MÅTT ANGES I MILLIMETER  
PLUSHÖJDER ANGES I METER OCH AVSER FÄRDIG YTA DÄR EJ ANNAT  
ANGES  
MÅTT KONTROLLERAS PÅ PLATS FÖRE UTFÖRANDE  
MÅTTSATTA DELAR GÄLLER FÖRE SKALMÅTT

## FÖRESKRIFTER


PLÅTDETALJER SKA UTFÖRAS ENL. HUSAMA

## HÄNVISNINGAR

RITNINGAR:  
ÖVERSIKTPLANER, SE RITN: A-40-0-110 TILL A-40-0-180  
DELPLANER, SE RITN: A-40-1-017 TILL A-40-1-078  
SEKTIONER, SE RITN: A-40-2-011 TILL A-40-2-030  
ELEVATIONER, SE RITN: A-40-3-001 TILL A-40-3-004


TAKFÖTSDETALJER, SE RITN: A-42-6-001  
SPÅNGER, SE RITN: A-45-4-021 TILL A-45-4-023

MATERIAL- OCH KULÖRBEKRIVNING

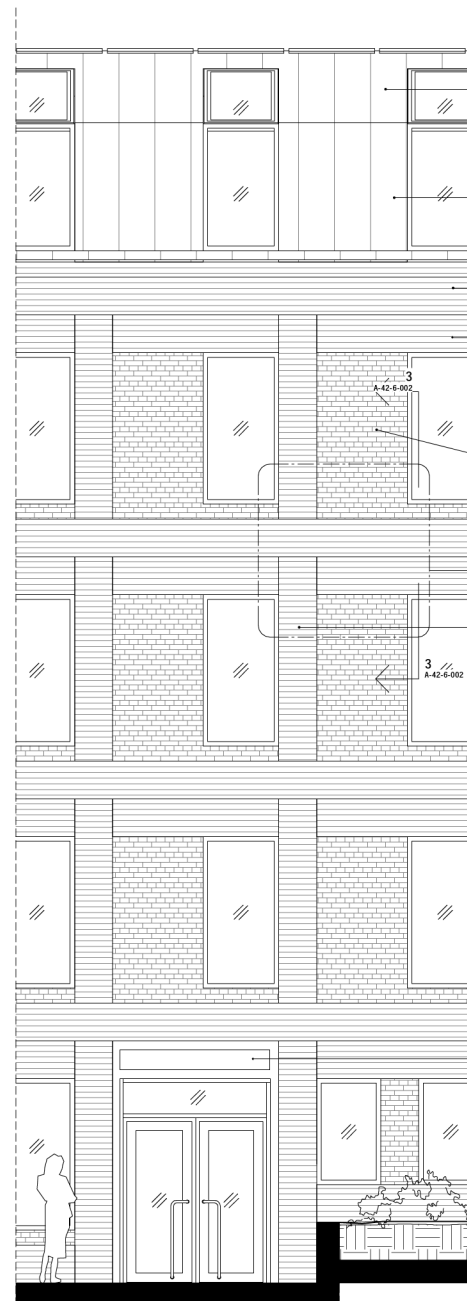

A42-D02

1 : 50

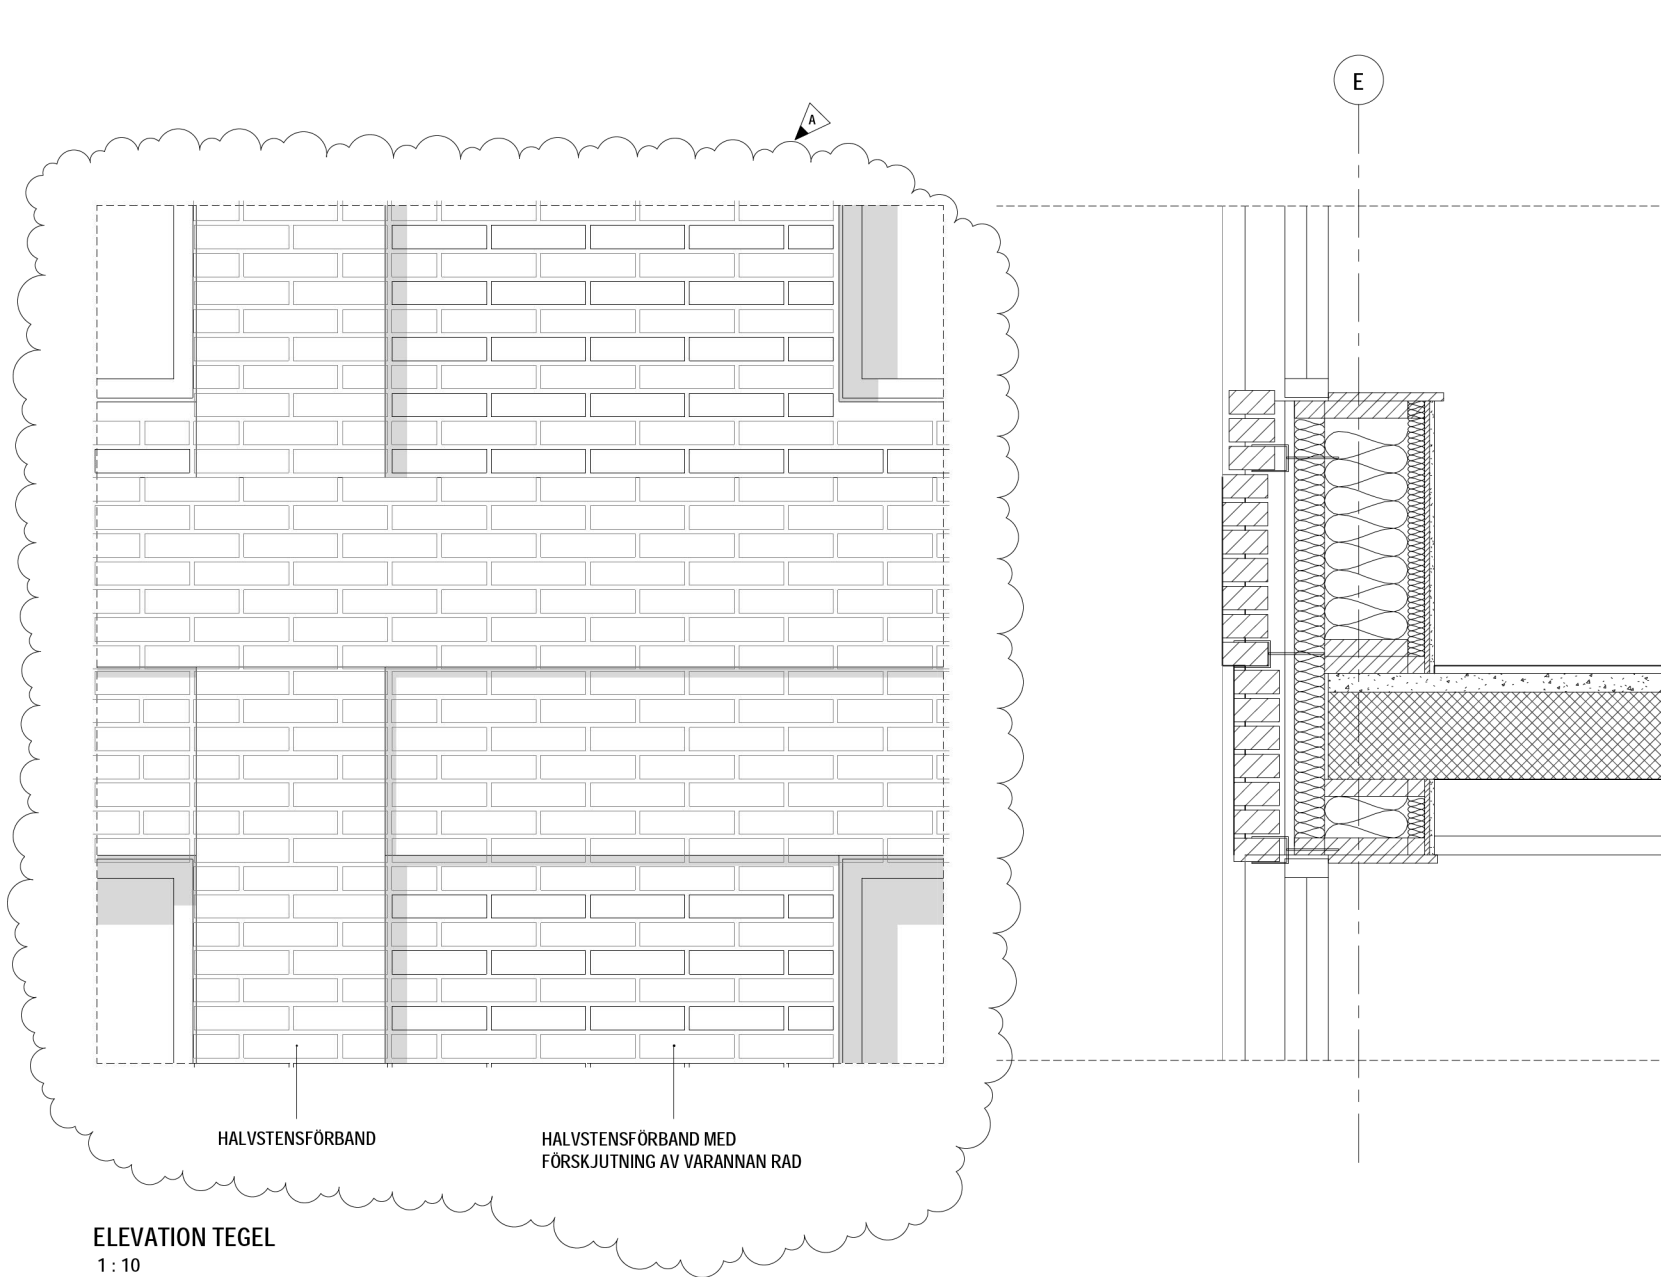

ELEVATION TEGEL

1 : 10

SKALA 1:10  
0 0,1 0,2 0,5 1,0  
METER

A	A-PMO3	2024-03-08	SEAAMK
BET	ANT	ÄNDRINGEN AVSER	DATUM
BYGGLOVHANDLING			
LYSBOMBEN 5 RÅLAMBSVÄGEN 3, 112 59 STOCKHOLM			
KUND			
Axfast			
ORIENTERINGSSKIZZ			
PLAN			
SEKTION			
A	SWECO ARCHITECTS	08 695 60 00	
LA	SWECO ARCHITECTS	08 695 60 00	
K	LOOSTRÖM	08 755 11 60	
E	-	-	
V	HLG PROJEKT AB	073 944 40 08	
W	-	-	
Br	C/O BRAND RISK	08 522 050 21	
M	-	-	
UPPDRAG NR	RITAD/KONSTR AV	HANDLÄGGARE	
30034912	SEBVIN	SEBVIN	
DATUM	ANSVARIG		
2023-09-29	SEAAMK		
NYBYGGNAD			
TEGELDETALJER			
PRINCIP			
SKALA	A1 = 1:10 A3 = 1:20	NUMMER	A-42-6-002
			BET A