


FASAD MOT NORR, DEL 1

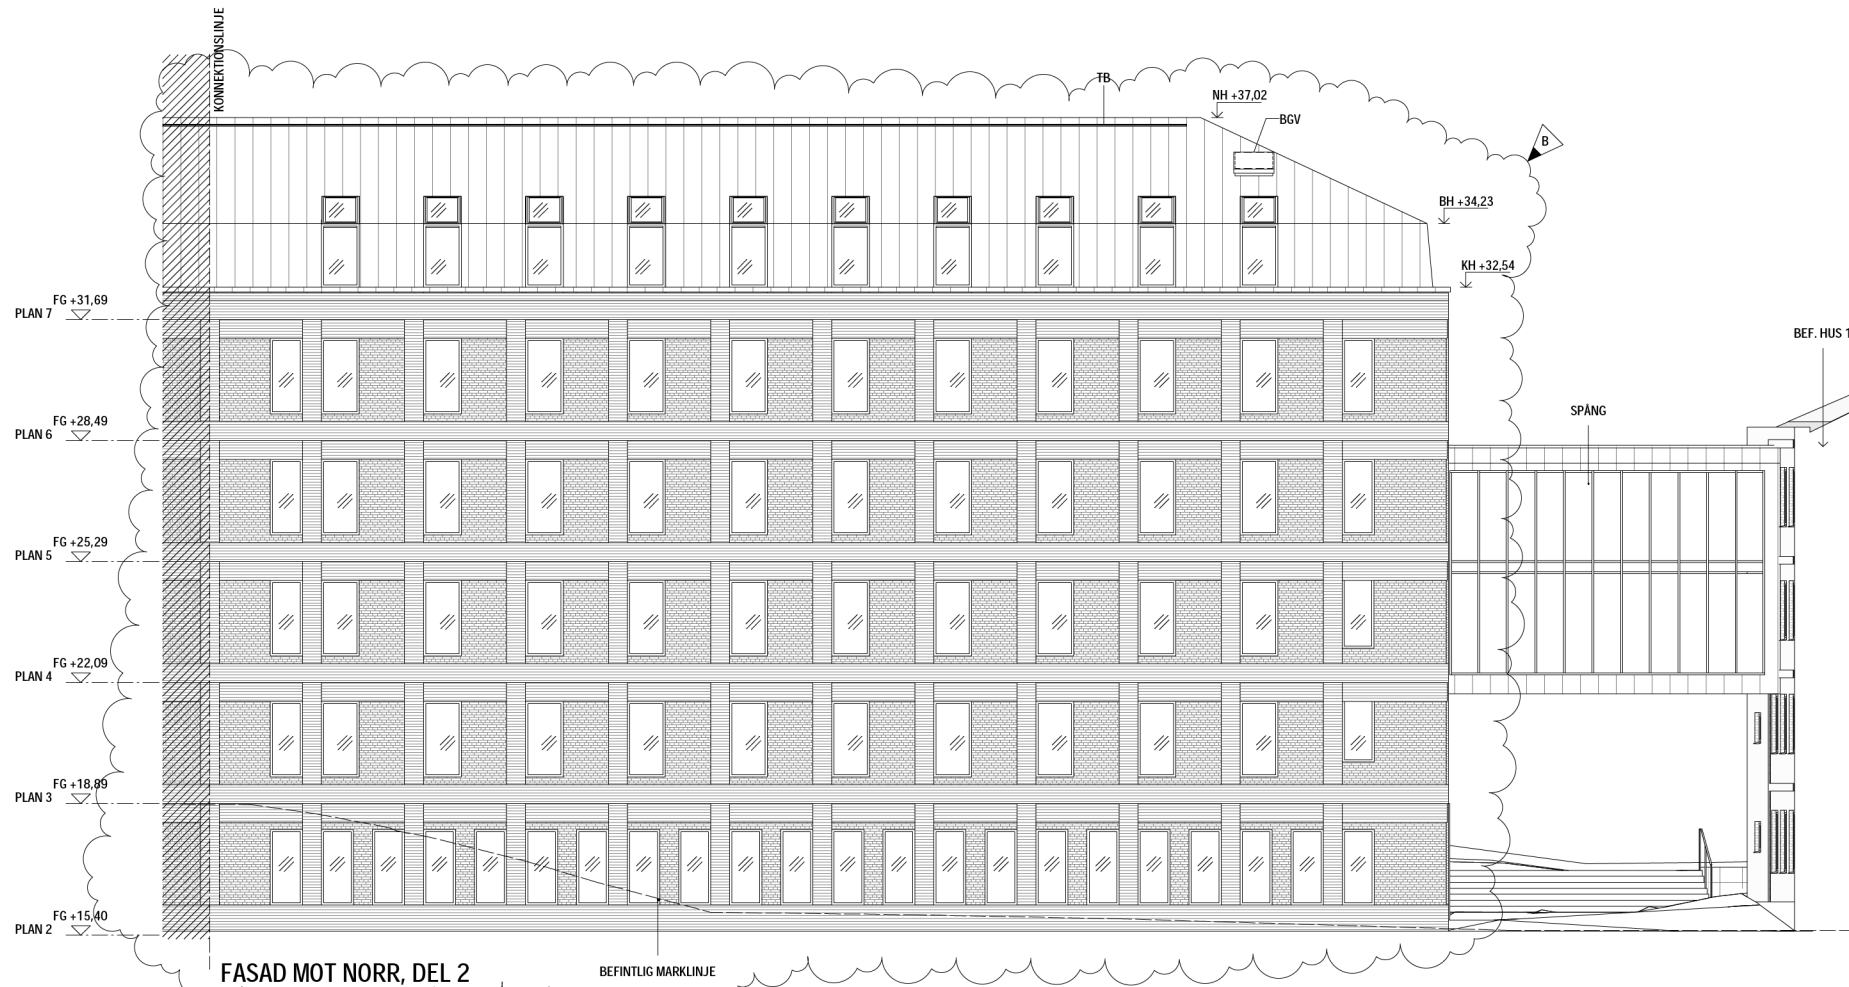


FASAD MOT NORR, DEL 2

FÖRKLARINGAR

MÄTT ANGES I MILLIMETER
PLUSHÖJDER ANGES I METER OCH AVSER FÄRDIG YTA DÄR EJ
ANNAT ANGES

PLUSHÖJDER ENL. RH2000 AVSER FÄRDIGT GÖLV / FÄRDIG MARK
DÄR EJ ANNAT ANGES. PLUSHÖJDER ANGES I METER.

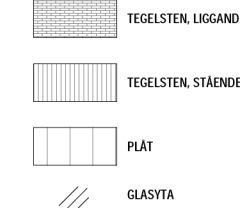

KH = KRÖNHÖJD
NH = NOCKHÖJD
BH = BYGGNADSHÖJD
FG = FÄRDIGT GÖLV
TB = TAKBRYGGA
AK = ARMBÄGSKONTAKT

FÖRESKRIFTER

MATERIAL OCH KULÖR ENL. BILAGA - BYGGLOVSANSÖKAN

HÄNVISNINGAR

RITNINGAR:
ÖVERSIKTPLANER, SE RITN: A-40-0-110 TILL A-40-0-180
DELPLANER, SE RITN: A-40-1-017 TILL A-40-1-078
SEKTIONER, SE RITN: A-40-2-011 TILL A-40-2-030
ELEVATIONER, SE RITN: A-40-3-001 TILL A-40-3-004


TAKFÖTSDETALJER, SE RITN: A-42-6-001
TEGELDETALJER, SE RITN: A-42-6-002
SPÅNGER, SE RITN: A-45-4-021 TILL A-45-4-023

MATERIAL- OCH KULÖRBESKRIVNING

B	A-PMO3	2024-03-08	SEAAMK
A	A-PMO1	2024-01-10	SEAAMK
BET	ANT	ÄNDRINGEN AVSER	DATUM
			TEGEL

BYGGLOVHANDLING

LYSBOMBEN 5
RÅLAMBSVÄGEN 3, 112 59 STOCKHOLM

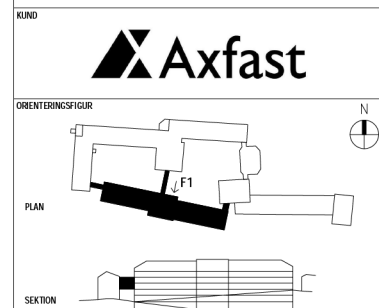

A	SWECO ARCHITECTS	08 695 60 00
LA	SWECO ARCHITECTS	08 695 60 00
K	LOOSTRÖM	08 755 11 60
E	-	-
V	HLG PROJEKT AB	073 944 40 08
W	-	-
Br	C/O BRAND RISK	08 522 050 21
M	-	-

UPPDRAG NR	RITAD/KONSTR	HANDLAGARE
30034912	SEBVIN	SEBVIN
DATUM	ANSVARIG	
2023-09-29	SEAAMK	

NYBYGGNAD
FASAD MOT NORR

SKALA	NUMMER	BET
A1 = 1 : 100	A-40-3-001	B