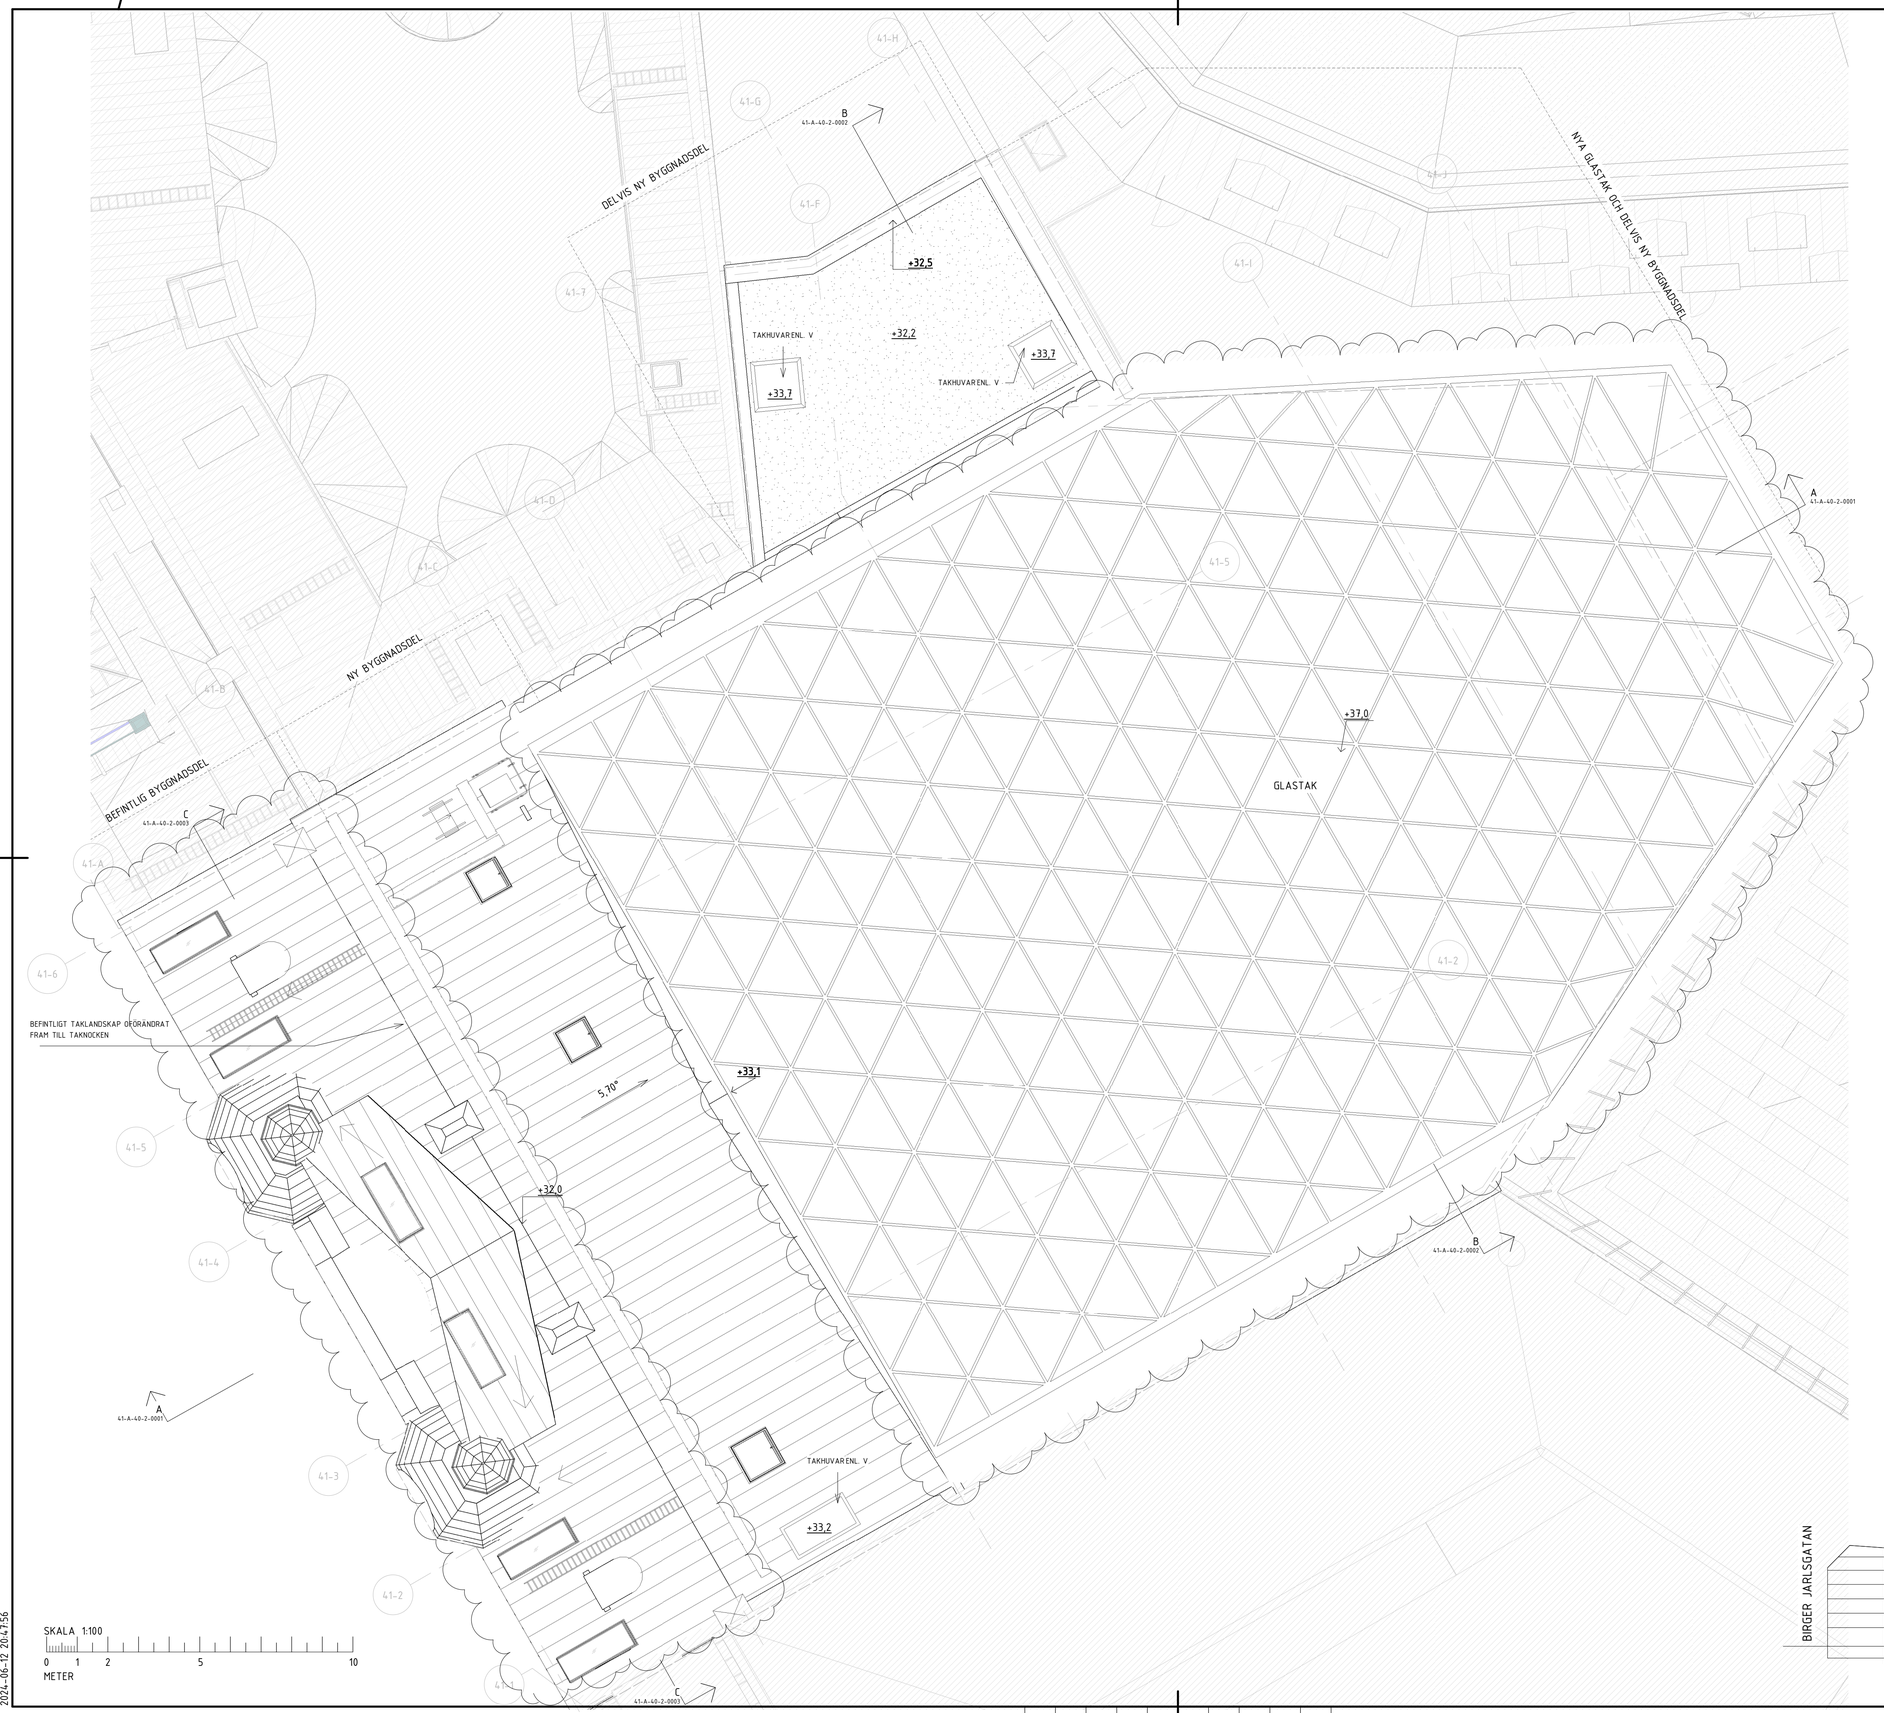

FÖRKLARINGAR

PLUSHÖJDER ANGES I METER OCH AVSER FÄRDIG YTA DÄR EJ ANNAT ANGES.

SEDUM/GRÖNTAK

PLÅT

+ 4,00 BEFINTLIG PLUSHÖJD SOM BEHÅLLS

+ 4,00 NY PLUSHÖJD

~~+ 4,00~~ RIVEN PLUSHÖJD

FÖRESKRIFTER

FÖR PROJEKTET GÄLLER BBR 29

HÄNVISNINGAR

PLANER SE:	41-A-40-1-(0910-1610)
SEKTIONER SE:	41-A-40-2-(0001-0003)
FASADER SE:	41-A-40-3-(0001-0003)
GESTALTNINGSPROGRAM SE:	BILAGA 00-A-B1
ÖVERSIKT KULTURHISTORISKA BYGGNADSELEMENT SE:	BILAGA 00-A-B2
ÖVERSIKTLIG PROJEKTBESKRIVNING SE:	BILAGA 00-A-B3

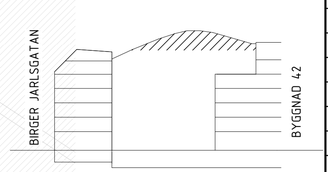

ORIENTERINGSFIGUR

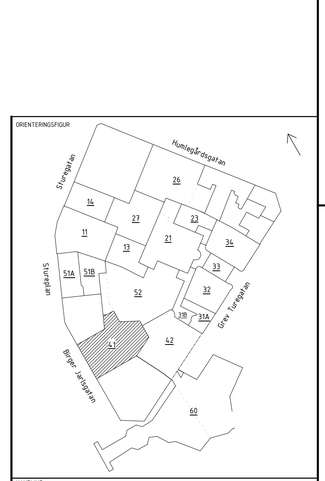

HANDLING
BYGGLOVSHANDLING

ÅTGÄRD
OM- OCH TILLBYGGNAD

DATUM	GODKÄND AV	ÄNDRINGS PM
2024-06-12	JENS RANDECKER	PM04

BESTÄLLARE

STURE GALLERIAN

PROJEKTNAMN
STURE

OMRÅDE
STOCKHOLM, ÖSTERMALM

ADRESS
BIRGER JARLSGATAN 18

FASTIGHET
KV SPERLINGENS BACKE 56

DISCIPLIN	FÖRETAG
A	SWECO SVERIGE AB
UPPDRAGSNUMMER	SKAPAD AV
30034996	SHOGHEEK KANAKANIAN
TELEFON	KONTAKTPERSON
08 695 00 00	SHOGHEEK KANAKANIAN
BYGGNADSVERK	PLOTSKALA PER 100/1
41	VARIERAR

VÅNINGSPLAN	VÅNINGSDEL	DELOMRÅDE
17	10	SÖDRA ETAPPEN

SYSTEM
410-YTTERTAK OCH YTTERBJÄLKLAG

SPECIFIKATION
PLAN 7, TAKPLAN

RITNINGSKATEGORI
1-PLANRITNINGAR

DOKUMENTNUMMER	SKALA	ÄNDRING
41-A-41-1-1710	A1=1:100 A3=1:200	B

FILNAMN: Autodesk Docs/5E_Sture Kvarteret BL/41-A-40-V-0000.rvt

2024-06-12 20:47:56

Inkom till Stockholms stadsbyggnadskontor - 2024-06-13, Dnr 2024-09800