

FÖRKLARINGAR

MÅTT ANGES I MILLIMETER (mm).

--- BYGGNADSEDEL RIVS

[---] ÄNDRINGAR


FASADEN TILLÄGGISOLERAS OCH KLÄS I LIGGANDE PANEL.

PANELEN ÄR LINOLJEKOKAD OCH SKA I SLUTÄNDAN NÅ EN KULÖR SOM BESKRIVS I BILAGA 1.


DE NYA FÖNSTER SOM SÄTTS IN ÄR JÄMFÖRBARA MED DE SOM ÄR ORIGINAL.




FASAD MOT NORDOST

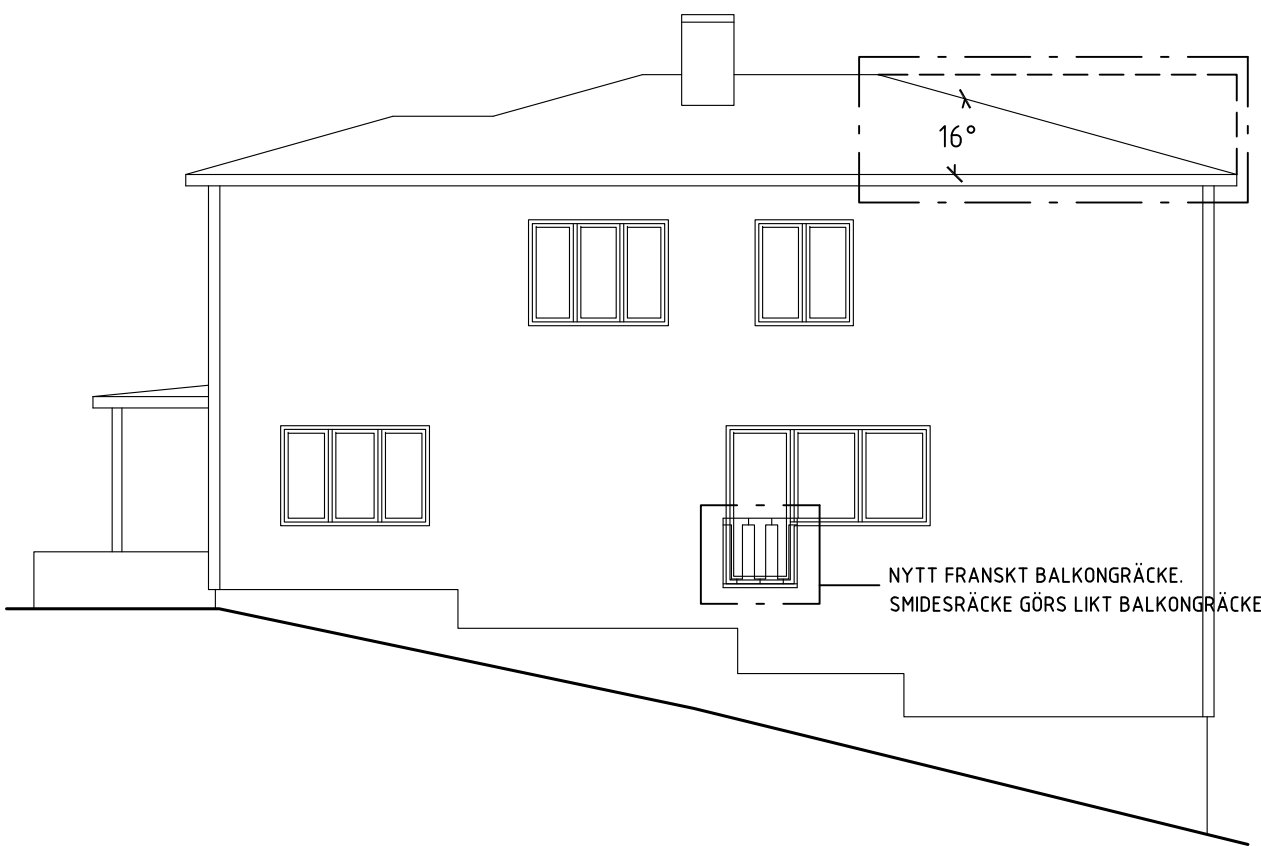

FASAD MOT NORDVÄST

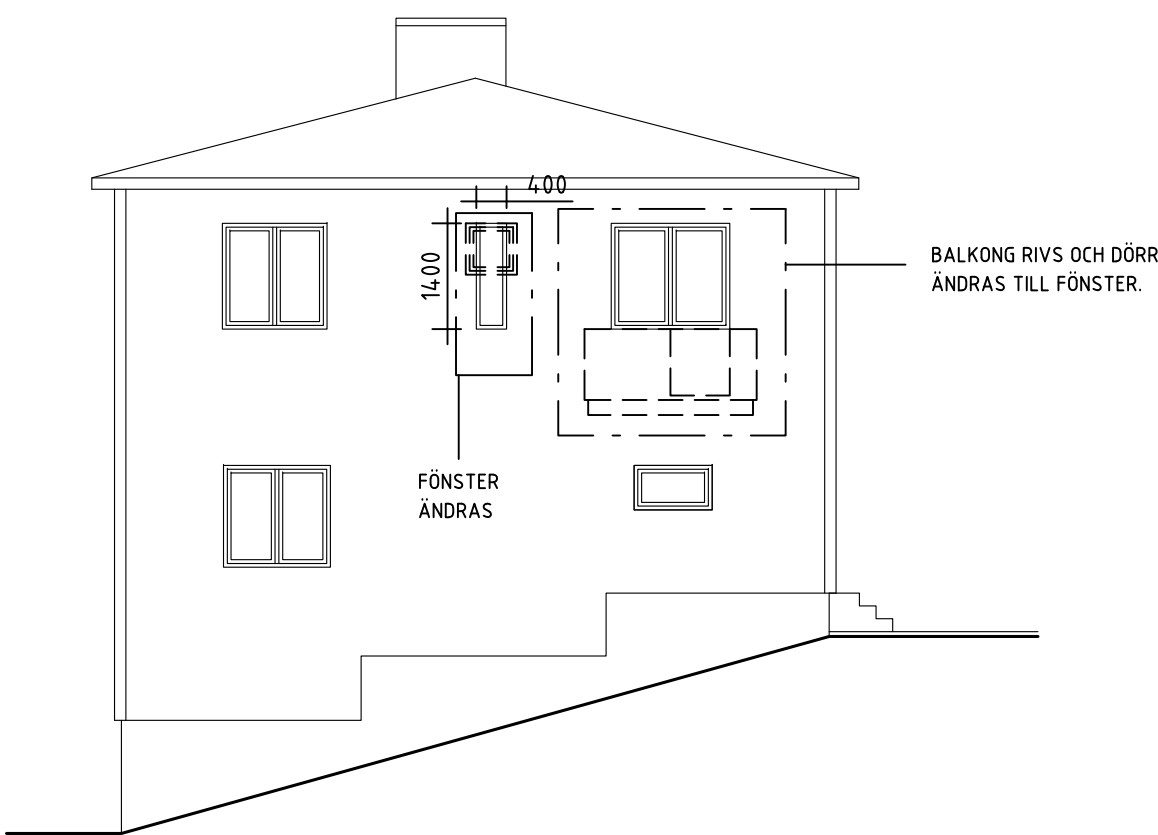

FASAD MOT SYDVÄST

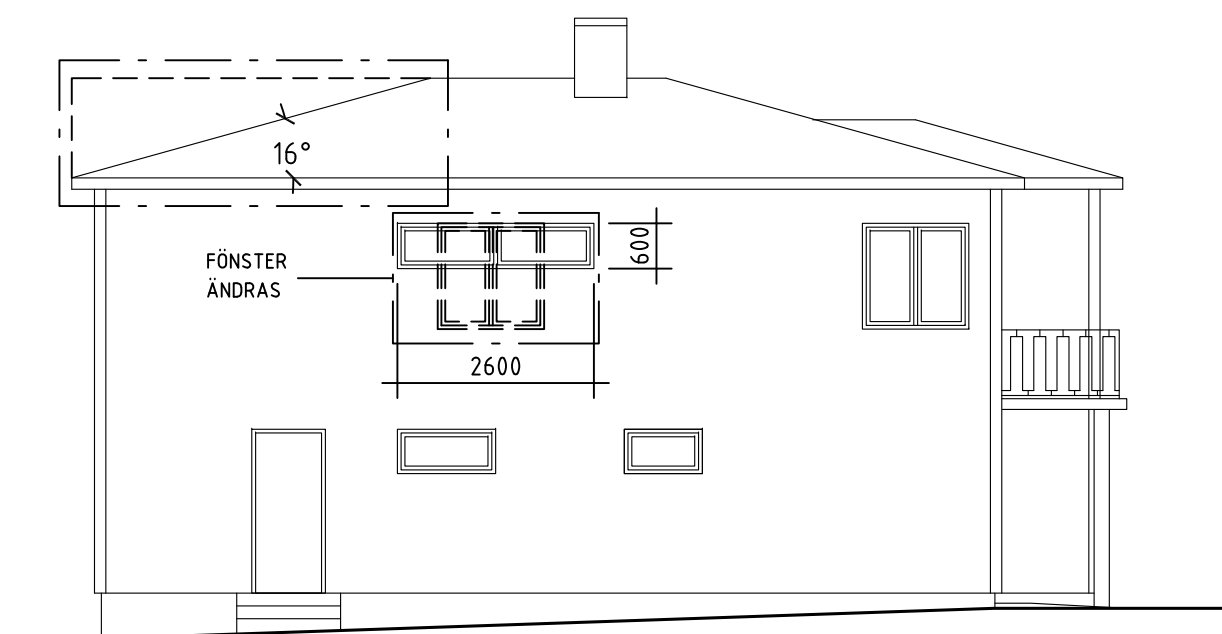

FASAD MOT SYDOST

SKALA 1:100 (A1)



BYGGLOV

HELTYGET 11

OMBYGGNATION VILLA
FASADER