



FÖRKLARINGAR

MÅTT ANGES I MILLIMETER (MM)


- TILLÄGGSISOLERING
- BYGGNADSEDEL RIVES
- ÄNDRINGAR

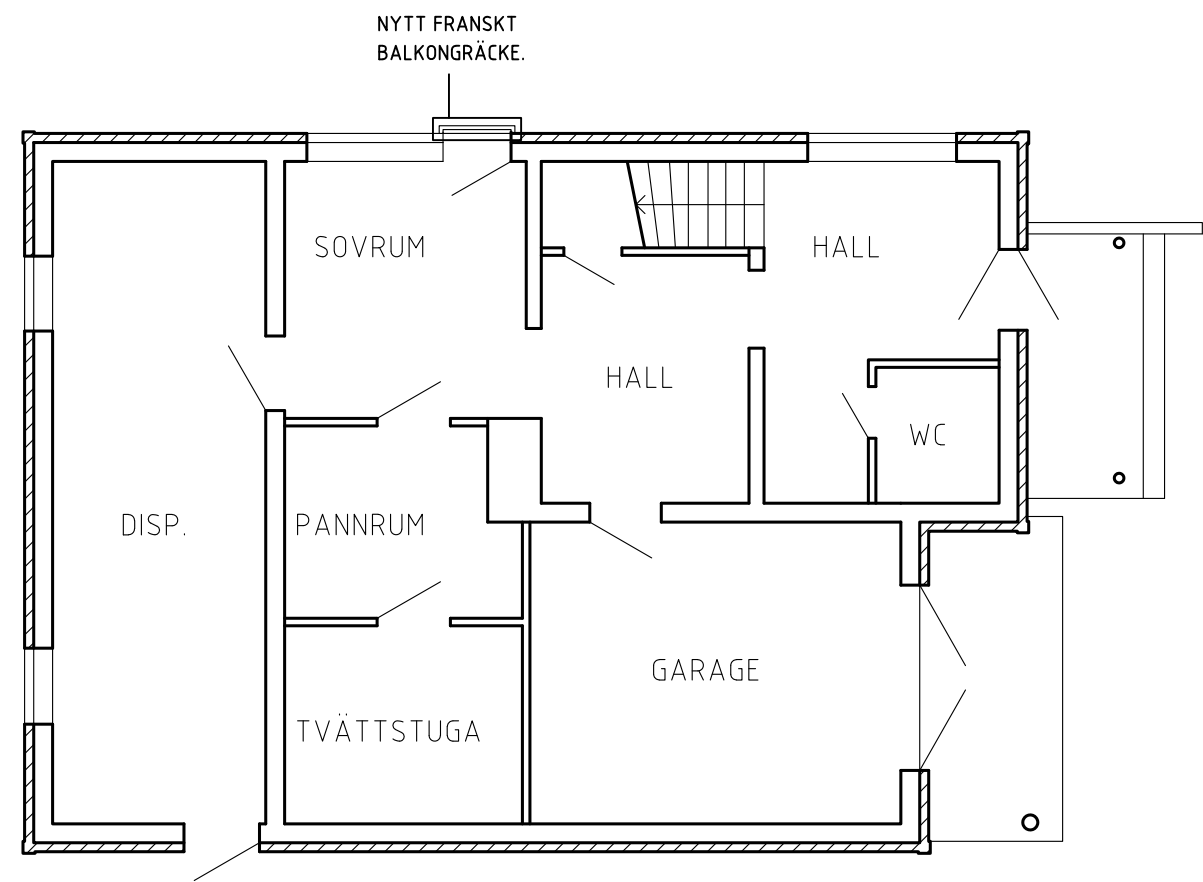



ENTREPLAN

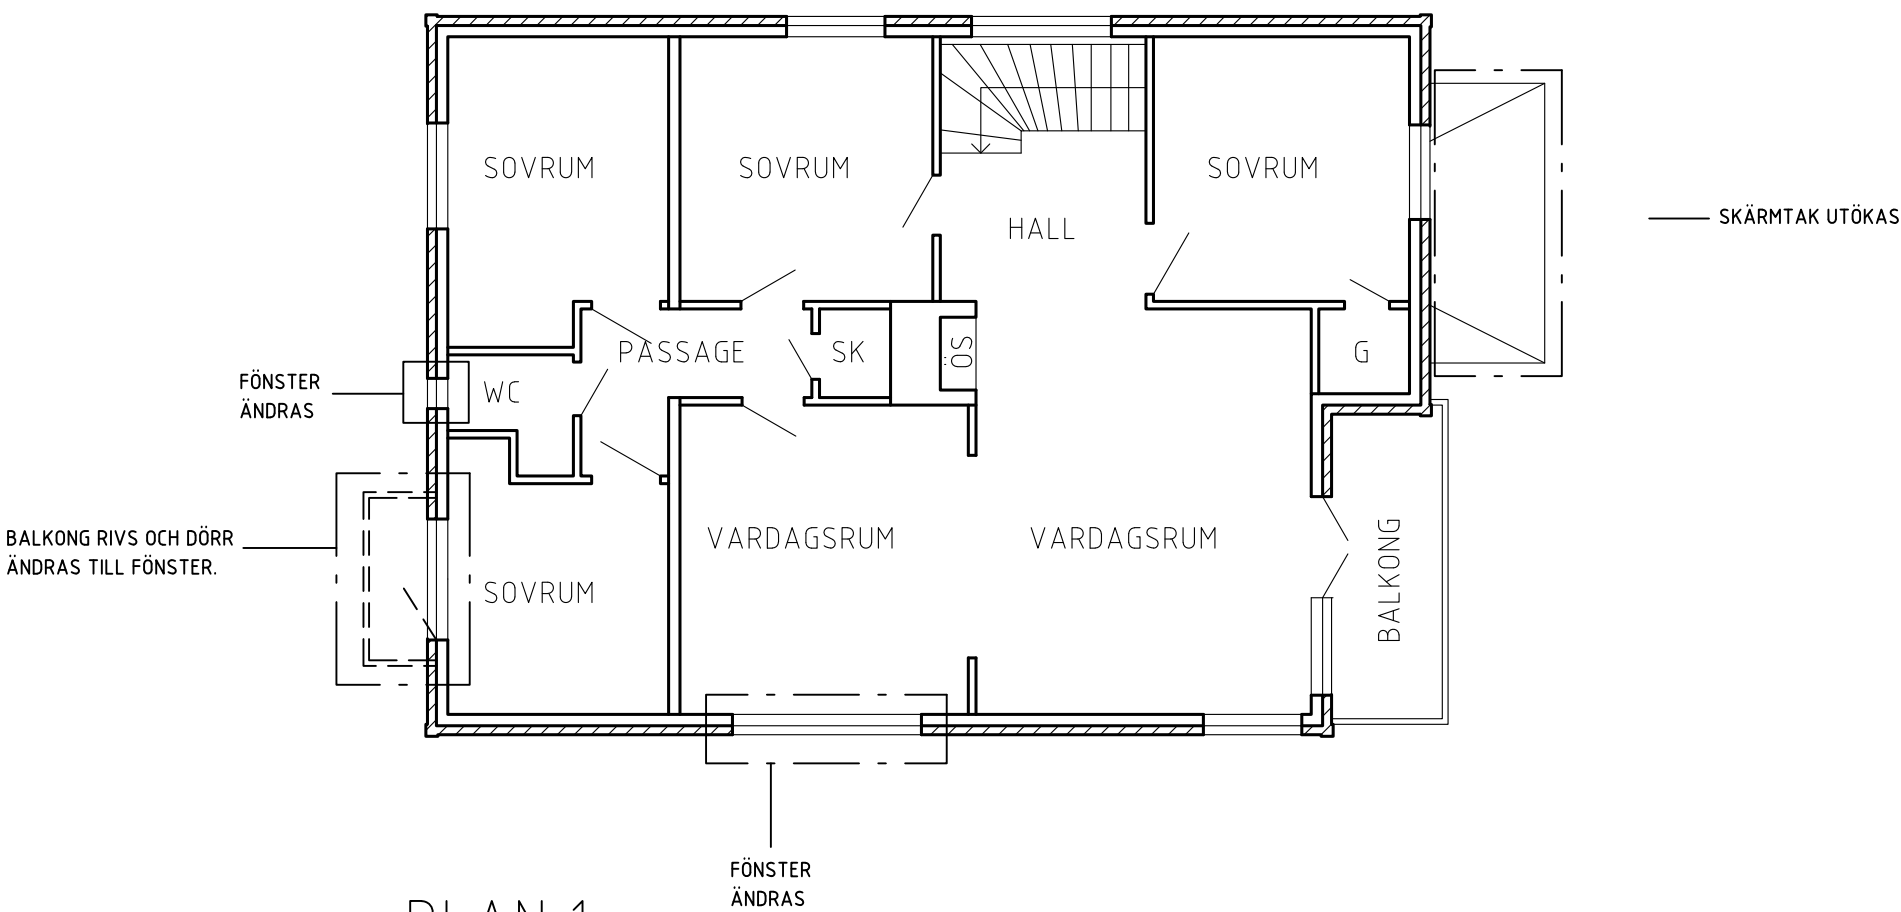

PLAN 1

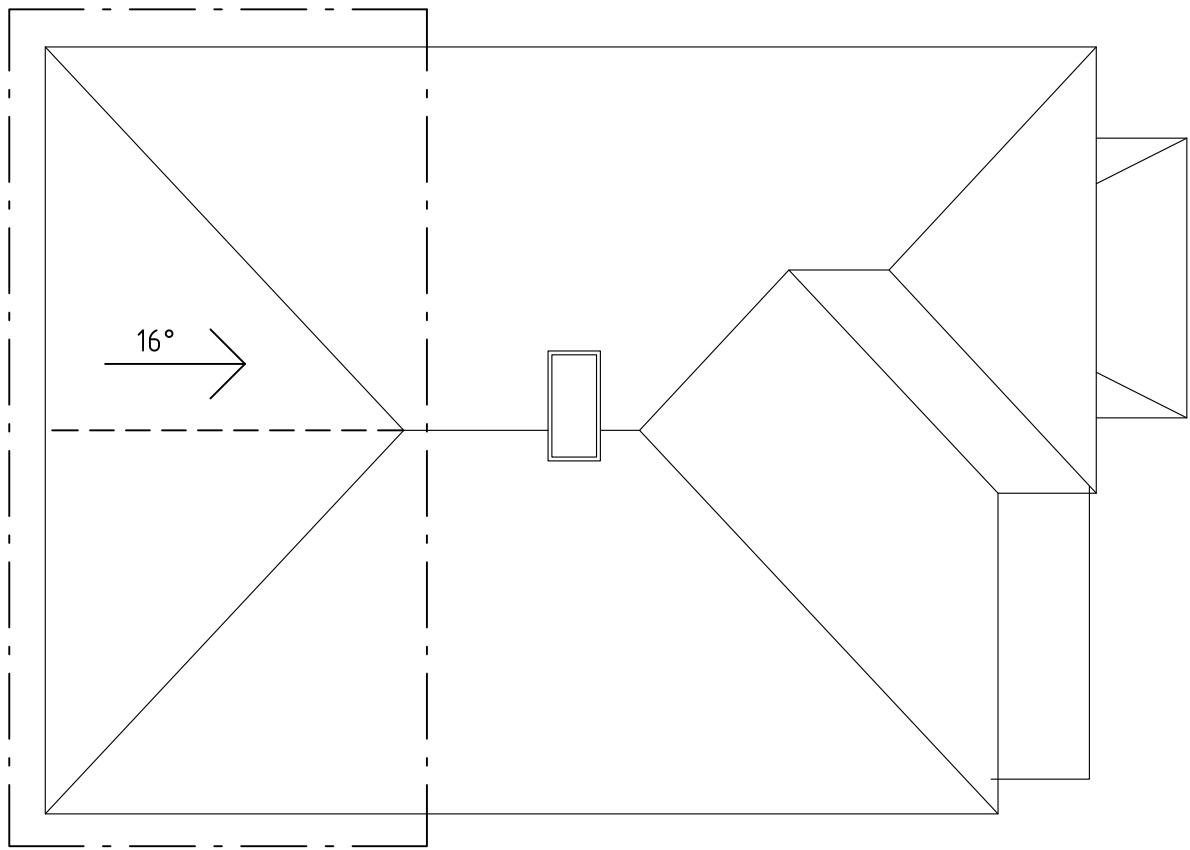

TAKPLAN

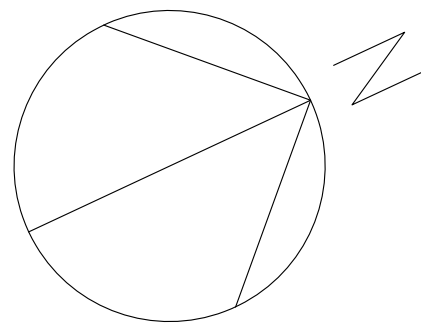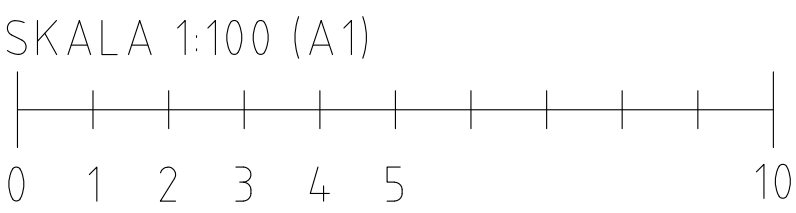

BYGGLOV
HELTYGET 11

OMBYGGNATION VILLA
PLANER