




MOT NORDÖST, HUS 2

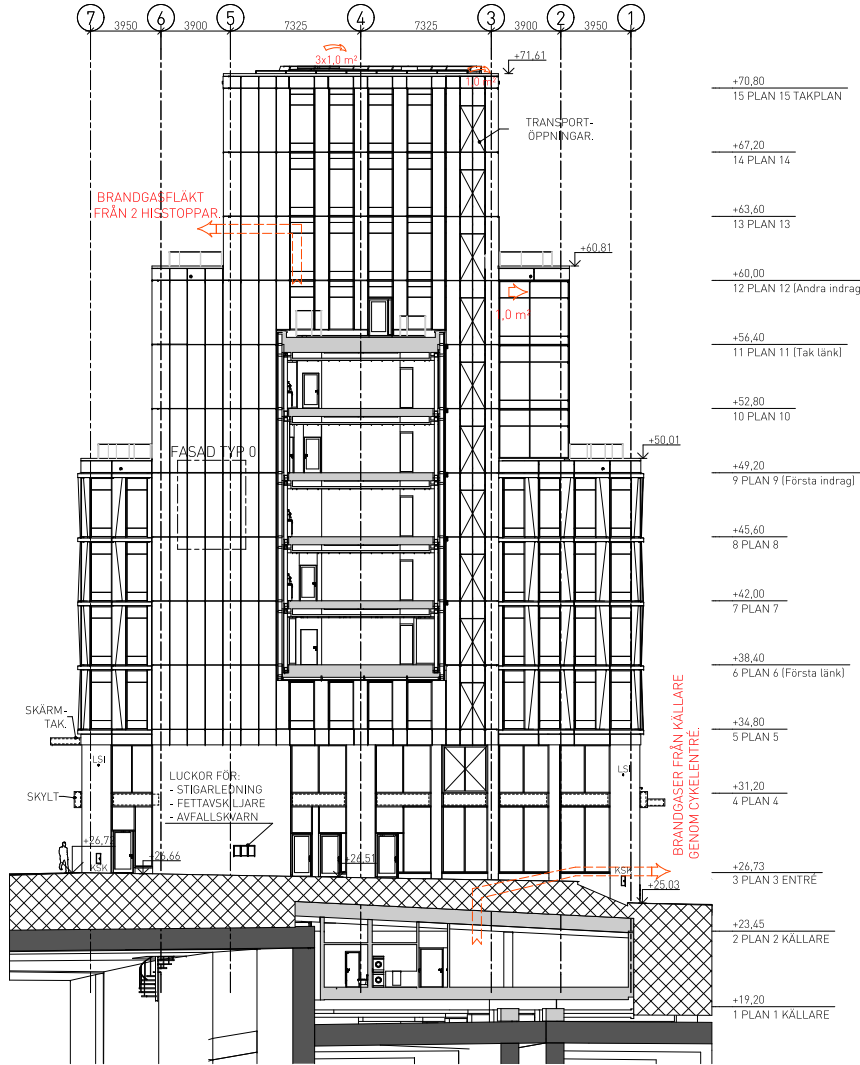

MOT SYDVÄST, HUS 2

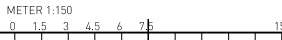

HÖJDSYSTEM RH 2000

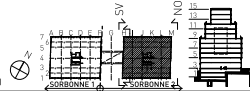

## FÖRKLARINGAR

(V00) DETALJ GÄLLER I PRINCIP.  
EO ELEMENTFASAD.

SKYLT SKYLTLAGE PÅ FASAD.

SKYLTLAGE, UTSTICKANDE  
"FLAGGA", FRAMIFRÅN OCH  
FRÅN SIDA.

KSK KOPPLINGSSKÅP FÖR LINSPÅND  
BELYSNING.  
LSI INFÄSTNING FÖR LINSPÅND  
BELYSNING.  
PLACERING OCH ANTAL FÖR BÅDA ENL.  
SENARE BESKED FRÅN STADEN, KSK  
ANPASSAS TILL STENBEKLÄDNAD.

## FÖRESKRIFTER

PÅ GAVLAR I LINJE A OCH M PLAN 5-8 OCH  
14 FÖRBEDRIS FÖR MONTAGE AV STÖRRE  
FASADSKYLTLAR. STÅLSTOMMEN  
KÖMPLETTERAS MED SEKUNDÄRSNIDE  
OCH ELUTTAG FÖR VARJE SKYLT. PÅ PLAN  
14 EN STOR SKYLT MED VOLYM. SE VIDARE I  
FASADBESKRIVNING.

## HÄNVISNINGAR

ÖVERSIKTSPLANER: A--400-1-...  
SEKTIONER: A--400-2-...  
ELEMENTFASADER: A--420-4-002...  
VERTIKALA DETALJER: A--420-6-0010...  
HORIZONTALA DETALJER: A--420-6-0015...  
KYLÖRER OCH MATERIAL: A--490-3-...  
A-TEKNISK BESKRIVNING FASADER.

BET. ANT. ANDRNINGEN AVSER. DATUM. SIGN.

## BYGGLOVSHANDLING



HAGASTADEN  
EUGENIAVÄGEN 22 OCH 26, STOCKHOLM

FL. PLAN 57 PROJEKT AB	-
A. BRUNNBERG & FÖRHAND ABKÄNTOR AB	08-417 41 00
K. BYGGNADSTEKNISKA BYRÅN AB	015-141 10 00
MF	-
V. TÄJUREN PROJEKTPARTNER AB	08-480 128 00
E. TÄJUREN PROJEKTPARTNER AB	08-480 128 00
SP. NORRÖSKA BRAND AB	08-730 06 70

ANSVARE O. SALOMONSSON	RITADKONSTR FL.	HANDLÄGGARE F. LILJESTRÖM
UPPDRAGS NR CASO 0002	DATUM 2024-06-28	RST NR

KV. SORBONNE 1 OCH 2 - INFINITY  
HUS 2  
FASAD MOT NORDÖST OCH SYDVÄST  
FASADER

SKALA 1:150 1:300	PROJNR 402199	NUMMER A--400-3-20001	REV
-------------------------	------------------	--------------------------	-----