


annrum m.m.


ING. TILL BYGGNADSNÄMNDEN  
20 JUN, 1933

Likheten med den fastställda  
sätningen bestrykes.  
Stockplan den 28 juni 1933  
Jens Danielsson

ALLMÄNNA ANVISNINGAR  
OCH FÖRESKRIFTER  
MÄTT, BETECKNINGAR, TYPER M.M. BEVARAS

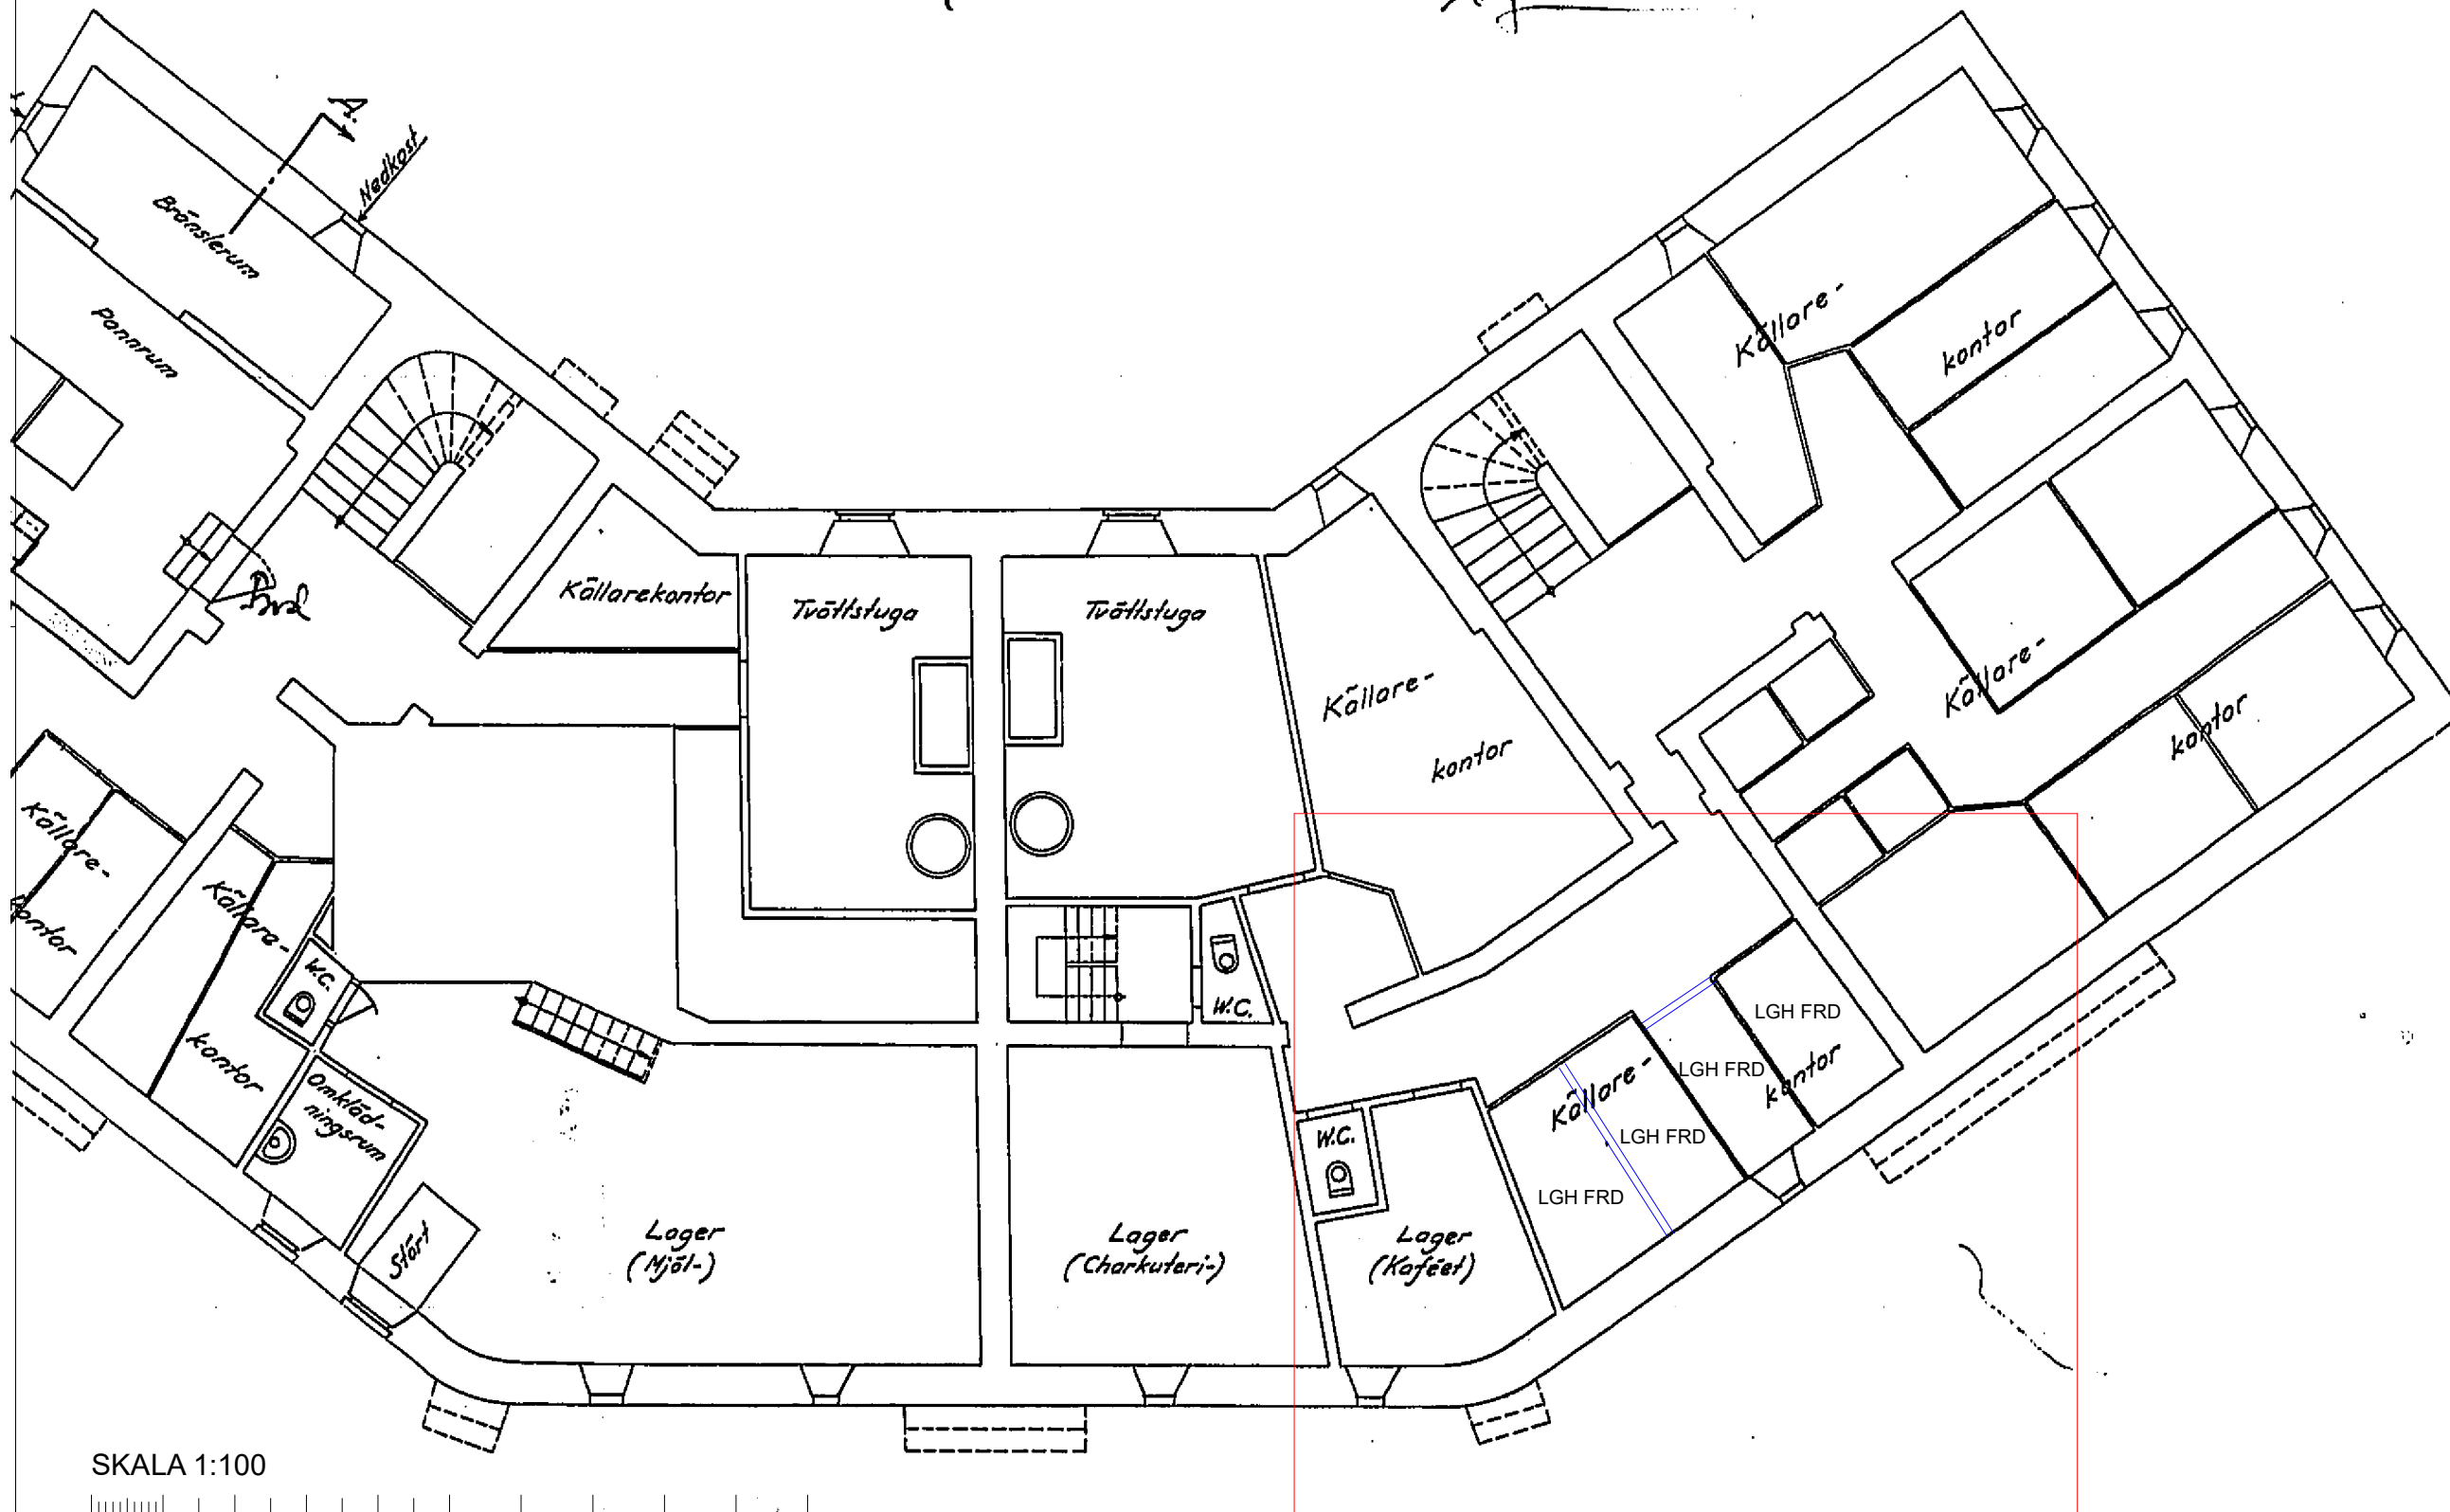

SKALA 1:100

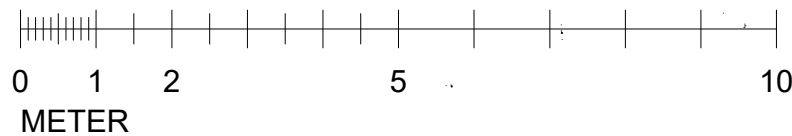

BET	ANT	ÄNDRING AV/SE		DATUM	SIGN
BYGGLOVSHANDLING					
ÖRBYHUSET STOCKHOLM KOMMUN					
A					
K					
VVS					
Sp					
E					
B					
UPPDRAG NR		RTAD AV		HANDLÄGGARE	
-					
DATUM		ANSVARIG			
2024-06-25					
KÄLLARPLAN LÄGENHETSFÖRRÄD					
SKALA		NUMMER			BET
1:100 / A3		A-40.1-1002			