

ALLMÄNNA ANVISNINGAR
OCH FÖRESKRIFTER


MÄTT, BETECKNINGAR, TYPER M M

FÖRKLARINGAR:


SAMTLIGA MÄTT ANGES I MILLIMETER

	VÄTRUMSUTRUSTNING
	GARDEROBSMODUL
	TVÄTTMASKIN / TORKTUMLARE
	KAPPHÄNGARE

OMBYGGD BTA 254 m²

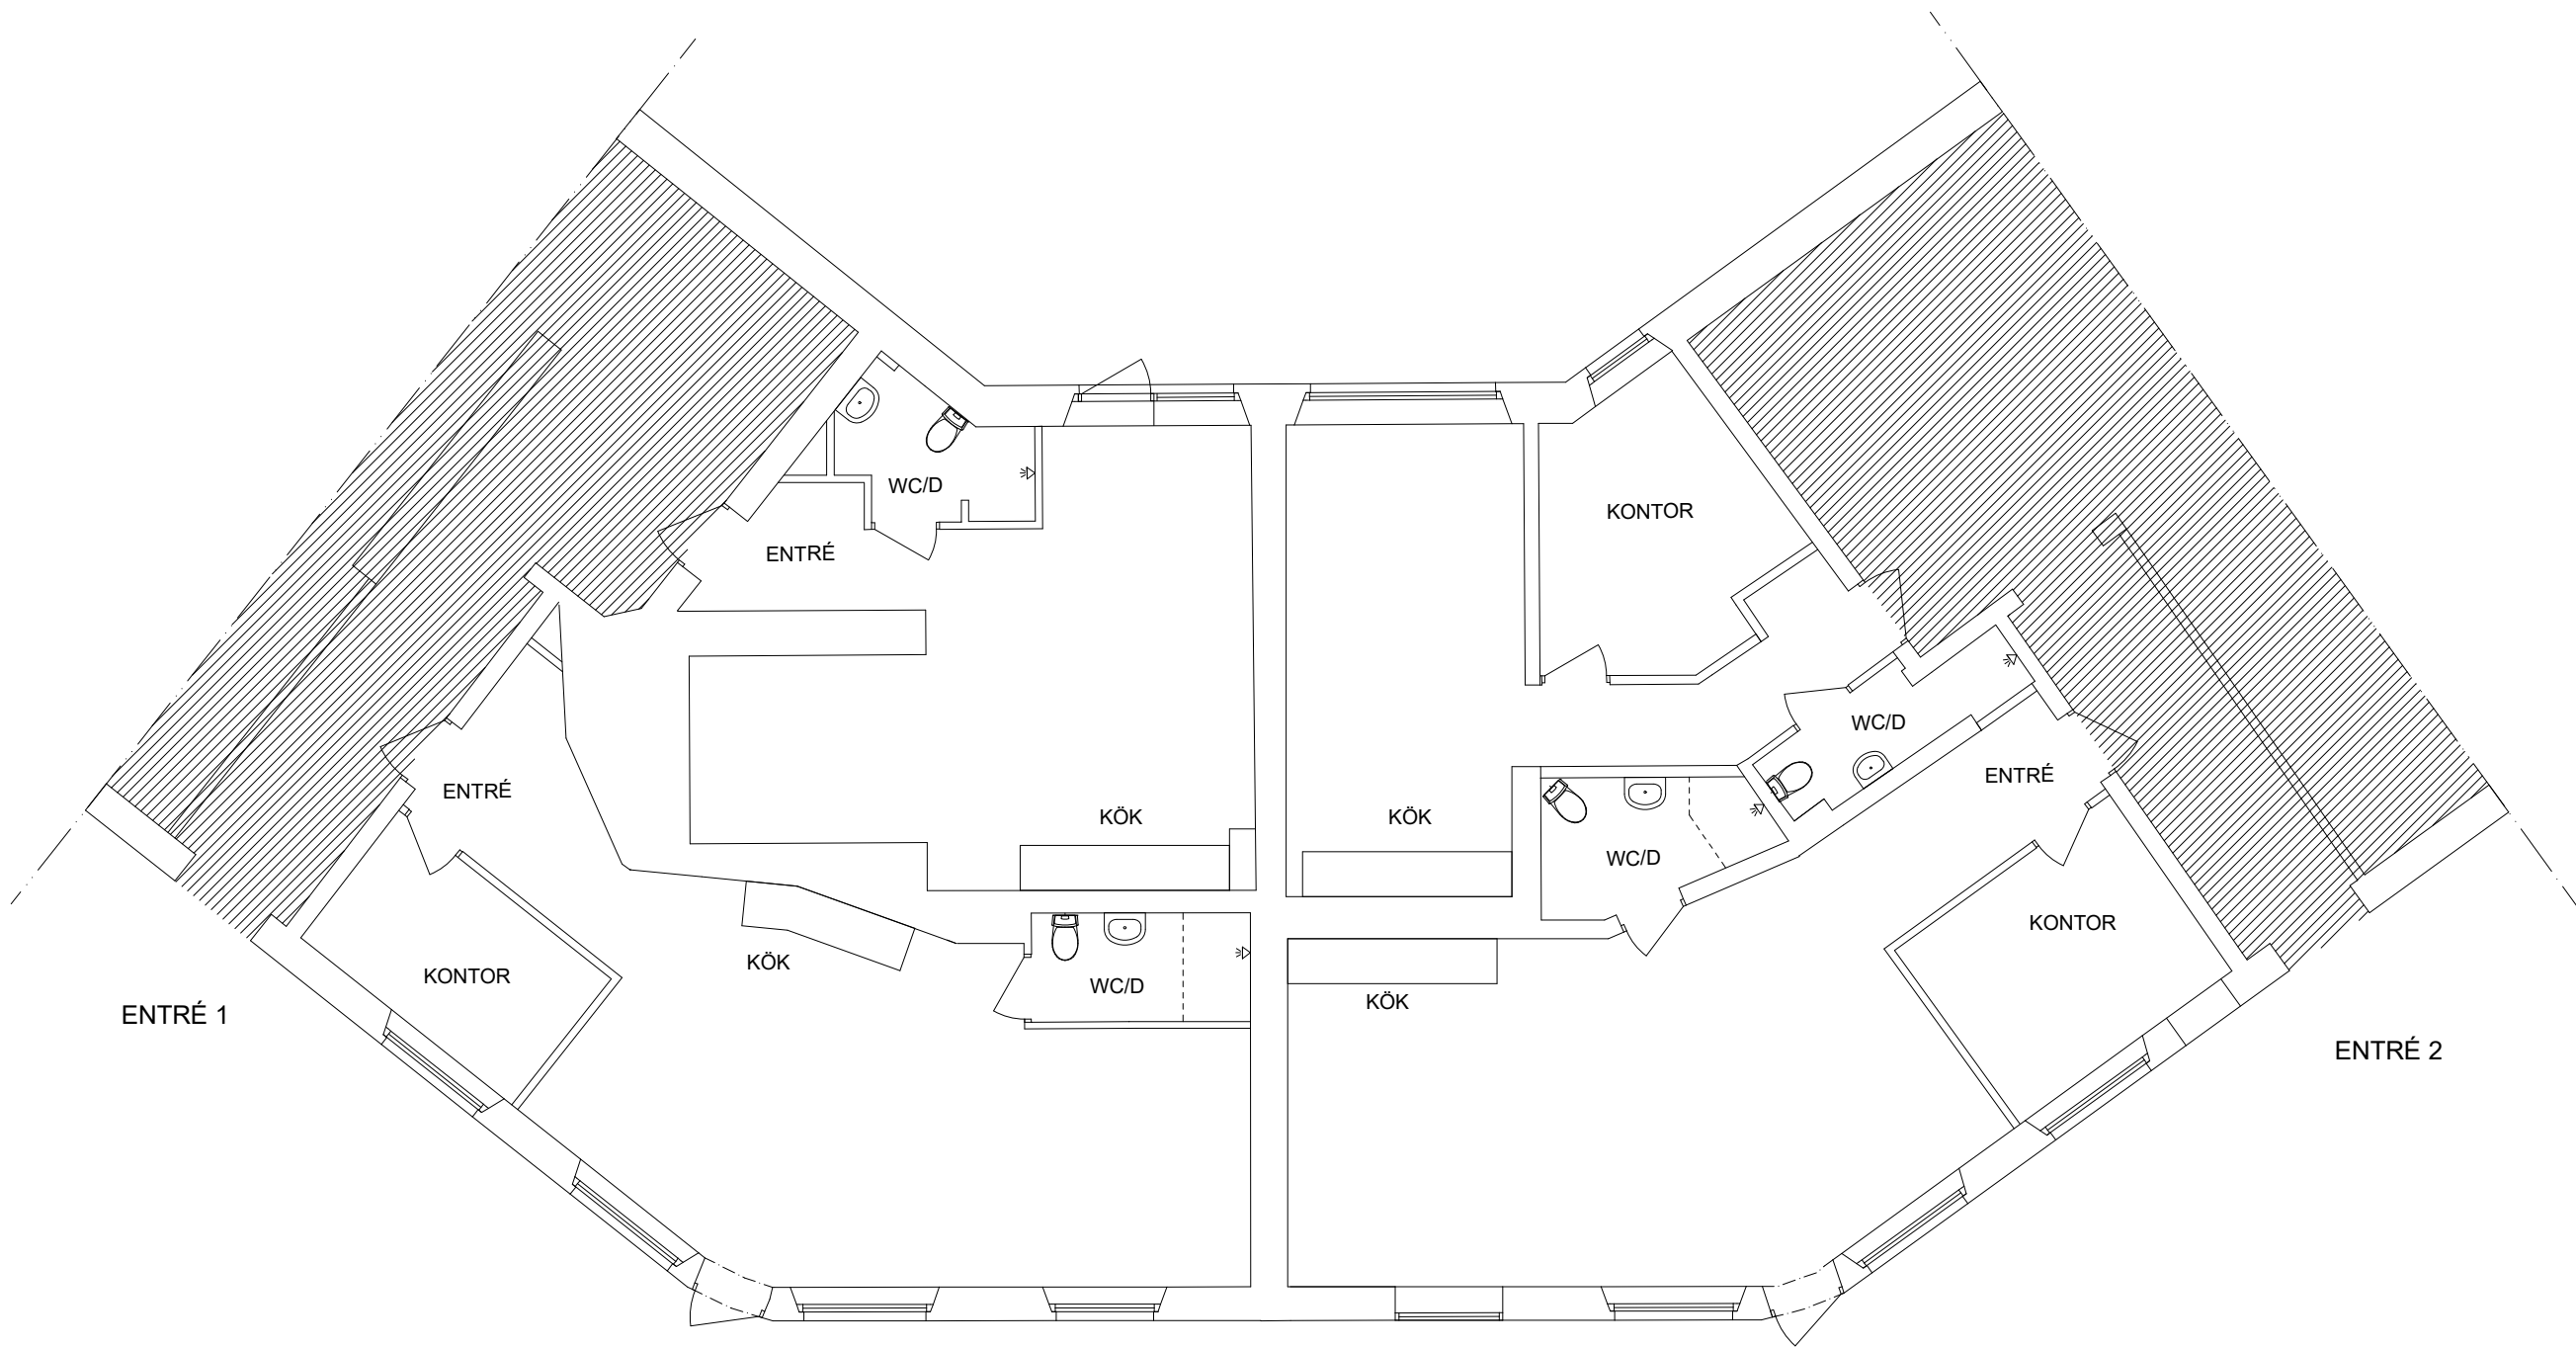

SKALA 1:100

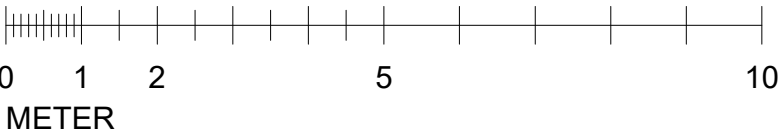

BET	ANT	ÄNDRING AV/SER	DATUM	SIGN
BYGGLOVSHANDLING				
ÖRBYHUSET STOCKHOLM KOMMUN				
A				
K				
VVS				
Sp				
E				
B				
UPPDRAG NR	RITAD AV		HANDLÄGGARE	
DATUM	ANSVARIG			
PLAN 1 RELATIONSRTNING INNAN OMBYGGNAD				
SKALA	NUMMER		BET	
1:100 / A3	A-40.1-1004			