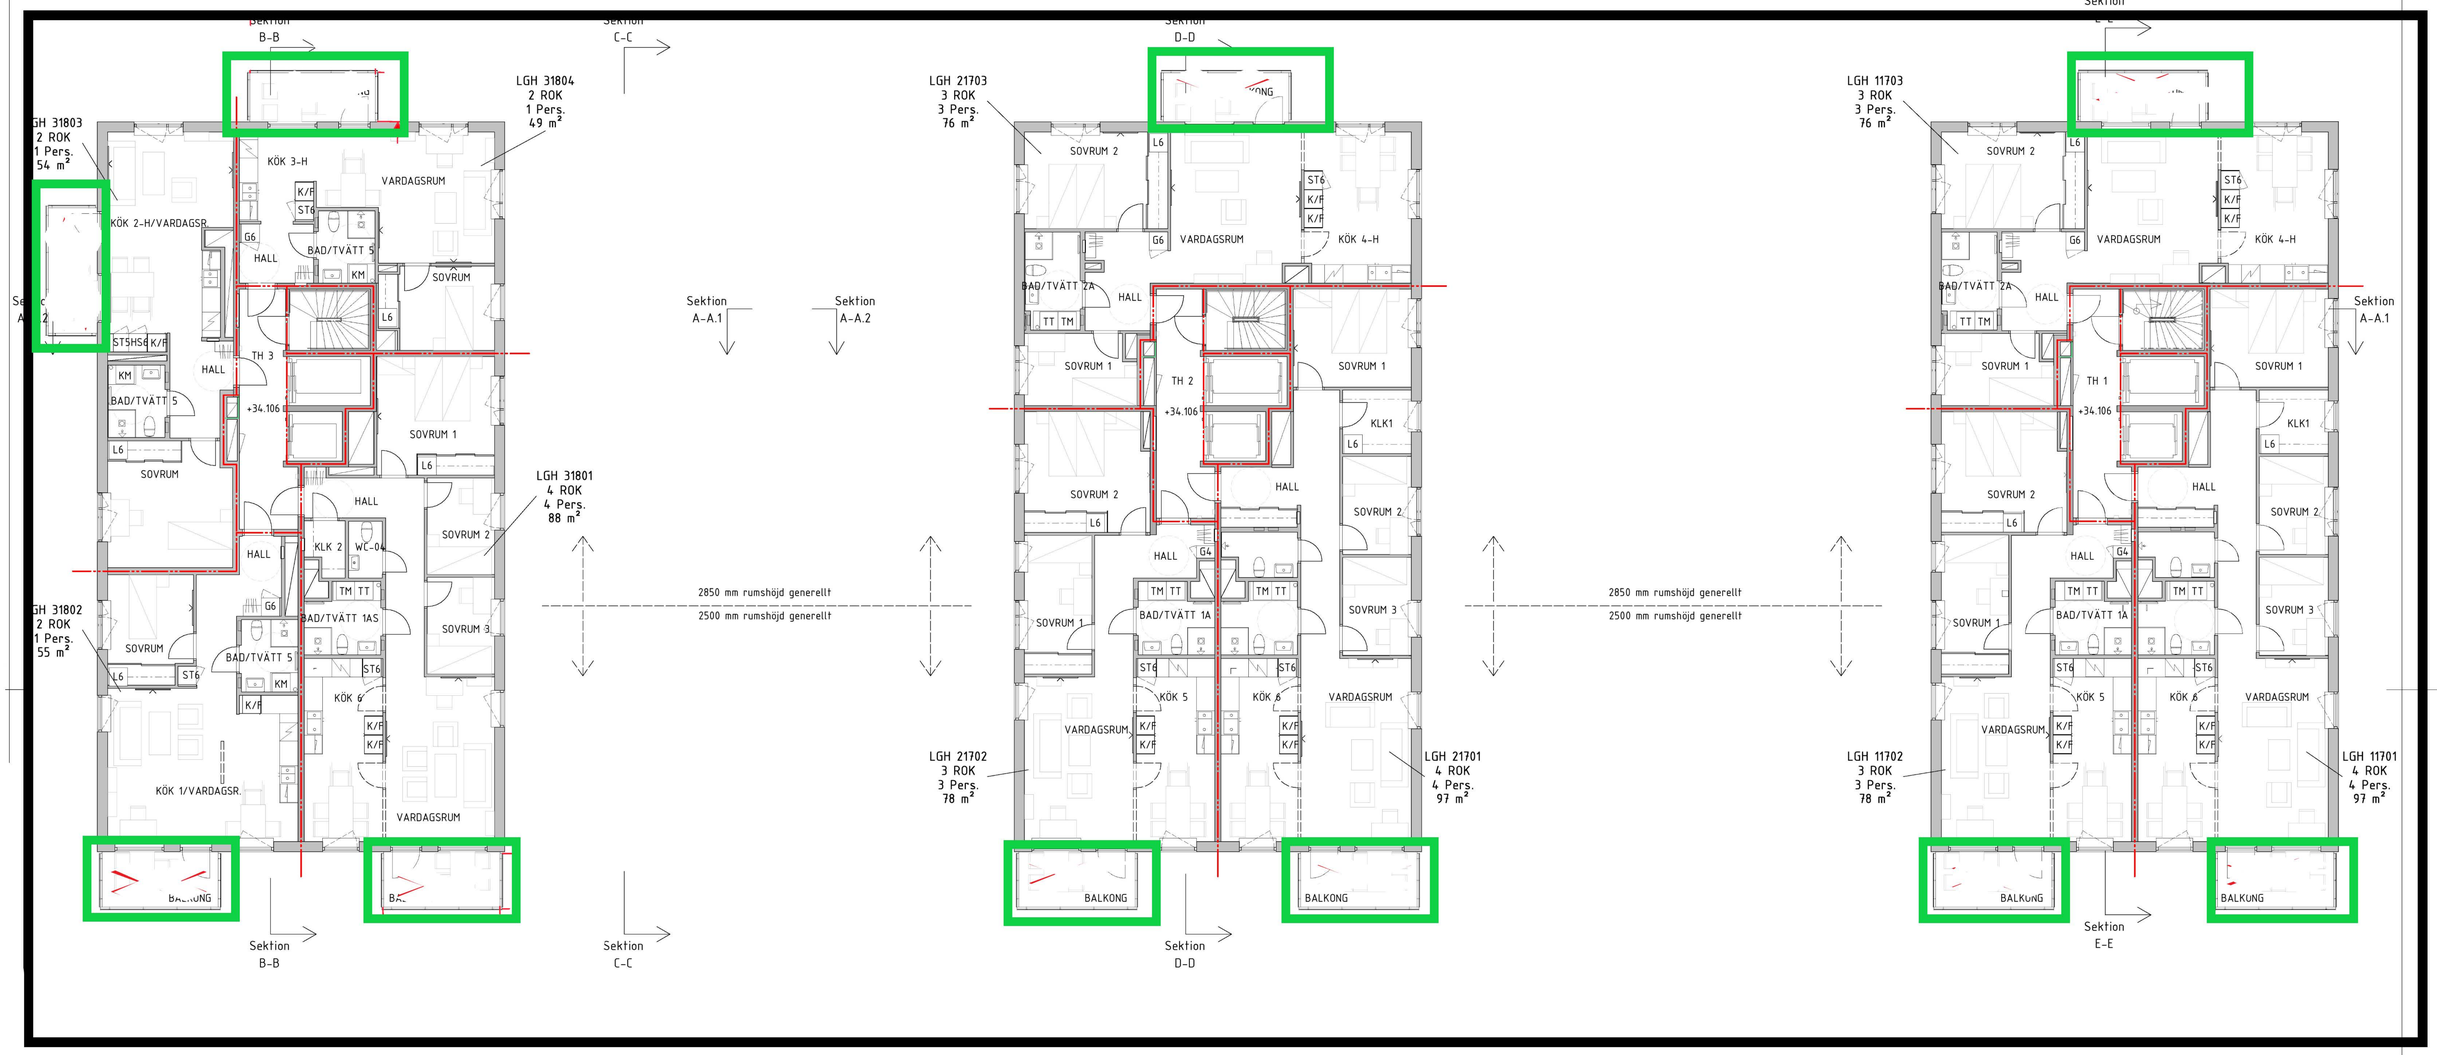

Förändringsområde inglasning av balkonger. Ramfritt vik in system med en takkonstruktion i 10,76 mm lamellglas

Ej inkluderat i detta bygglov

FÖRKLARINGAR

Se A-40-009 BL

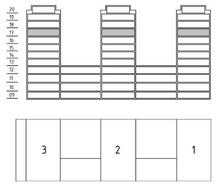

Alla höjdmått i meter

0 1 2 3 4 5 6 7 8 9 10m

SKALA 1:100

SWEREF 99 18 00 RH 2000

BET	ÄNDRINGEN AVSER	SIGN	DATUM

BYGGLOVHANDLING

169 82 Stockholm
Gustav III:s Boulevard 64
Solna
Tel: 08-782 87 00

A	AIX Arkitekter AB Hudiksvallsgatan 8 101 30 Stockholm	TEL 08-690 29 00
K	Bjerking AB Box 1251, Ro 43 Uppsala	TEL 010-211 80 00
E	Jansson & Hessling Elteknik AB Bergsbrunnagatan 5, 753 23 Uppsala	TEL 018-59 02 06
VVS	TQI Sveaborgsplan 2c, 131 54 Nacka	TEL 08-567 021 00
L	Bjerking AB Box 5251, Box 23 Stockholm	TEL 010-211 80 00
Br	Brandkonsulten Ringvägen 72 B, 118 50 Stockholm	TEL 08-505 344 00

OBJEKTSNUMMER	PROJEKTNUMMER	
	P.067204	
UPPDRAG NR	RITAD AV	HANDLÄGGARE
1051508	A. Widegren	A. Widegren
DATUM	ANSVARIG	
2021-06-04	Jesper Engström	

SJÖVIKSBACKEN 2
KV. ÅRSTA ÄNG 4, HUS D
LILJEHOLMEN, STOCKHOLM

Plan 17

SKALA	NUMMER	BET
1 : 100(A1)	A-40.1-017 BL	