Fasad hus 3 mot nordväst

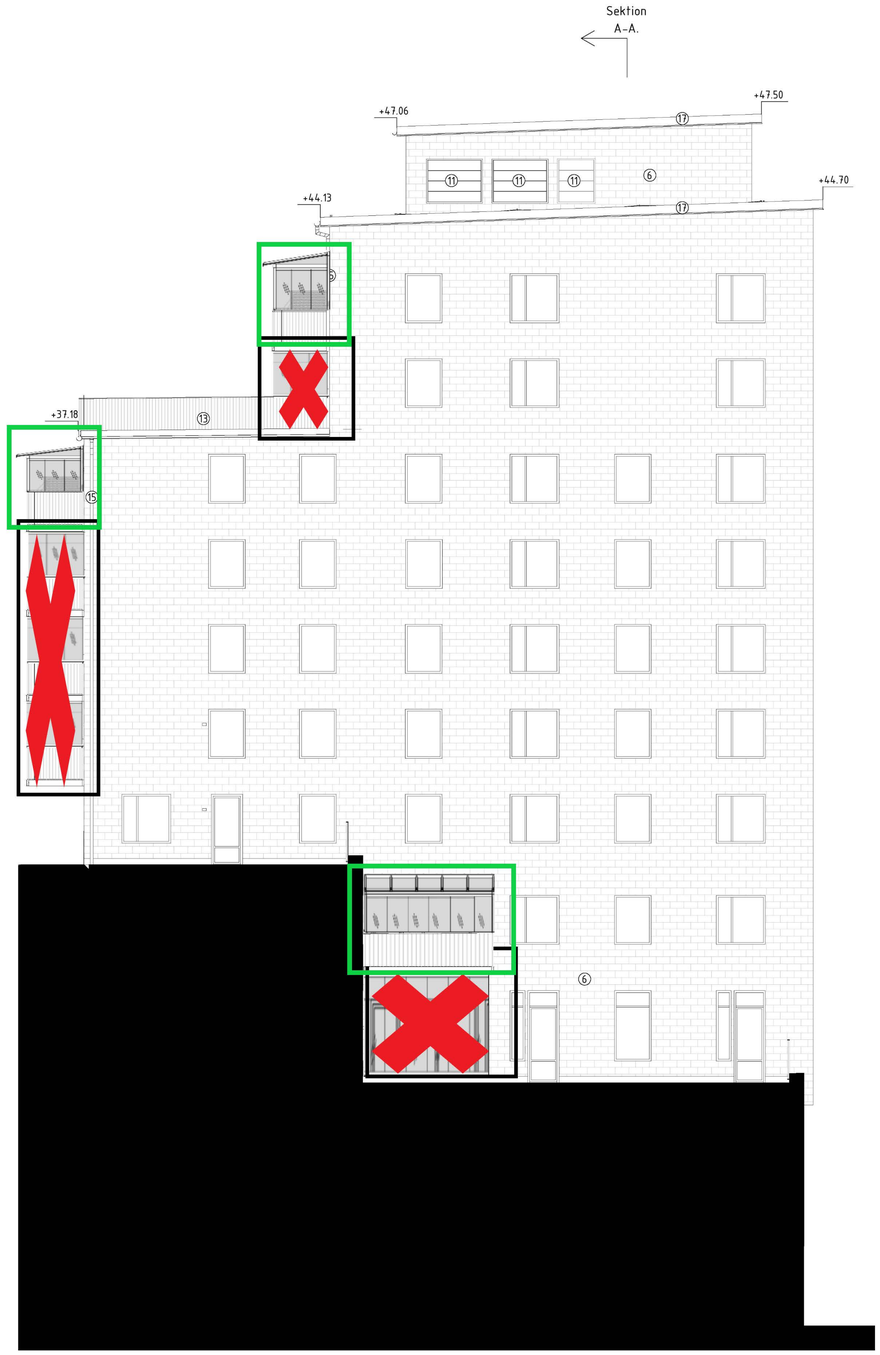

Fasad hus 3 mot sydost

Sektion
A-A.

Förändringsområde inglasning av balkonger. Ramfritt vik in system med en takkonstruktion i 10,76 mm lamellglas

Ej inkluderat i detta bygglov

Sektion
A-A.

0 1 2 3 4 5 6 7 8 9 10m

SKALA 1:100

SWEREF 99 18 00 RH 2000

FÖRKLARINGAR

Plushöjder anges i meter

⓪ Material/kulörer enligt Utvändig material- och kulörbeskrivning

DL : Dilatationsfog i tegel, se material ㉑ i Utvändig kulör- och materialbeskrivning

FÖRESKRIFTER

Kulörer, material och ytbehandlingar enligt Utvändig material- och kulörbeskrivning.

FÖRESKRIFTER:

Inglasningar ska utföras i NIKAs Universala ramlösa system.
En inglasning består av två horisontella aluminiumprofiler, övre och nedre profil som monteras fast i tak och golv. Glaset är 10 eller 12 mm tjockt härdat glas. Glasrutorna fästs i glaslister (aluminium) på nedre och övre kant.
Alla aluminiumprofiler är pulverlackerade i kulör RAL 7022.

För mer info se:
Teknisk beskrivning Universal Fullhöjd 10-12 mm

För mer info se:
Tekniskt beskrivning NIKA 10,76 mm lamellglas takkonstruktion

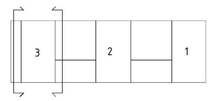

BET	ÄNDRINGEN AVSER	SIGN	DATUM

BYGGLOVHANDLING

169 82 Stockholm
Gustav III:s Boulevard 64
Solna
Tel: 08-782 87 00

A	ADC Arkitekter AB Hudiksvallsgatan 8 113 30 Stockholm	TEL:08-650 29 00
K	Bjerking AB Box 1051, 751 41 Uppsala	TEL:018-271 80 00
E	Jansson & Hessling Elteknik AB Birgatorsvägen 5, 703 27 Örebro	TEL:018-59 82 04
VVS	TQI Consult VVS AB Ansiktsgatan 24, 191 74 Sollentuna	TEL:08-567 021 00
L/VA	L: Bjerking AB VA: Bjerking AB Box 1051, 751 41 Stockholm Box 1051, 751 41 Uppsala	TEL:018-271 80 00
Br	Brandkonsulten Gästgiargatan 12 B, 181 30 Stockholm	TEL:08-505, 344 00

OBJEKTSNUMMER	PROJEKTNUMMER	
	P.067204	
UPPDRAG NR	RITAD AV	HANDLÄGGARE
1051508	A. Widegren	A. Widegren
DATUM	ANSVARIG	
2021-06-04	Jesper Engström	

SJÖVIKSBACKEN 2
ÅRSTADAL, STOCKHOLM

Fasader mot gård hus 3

SKALA	NUMMER	BET
1 : 100(A1)	A-40.3-007 BL	