




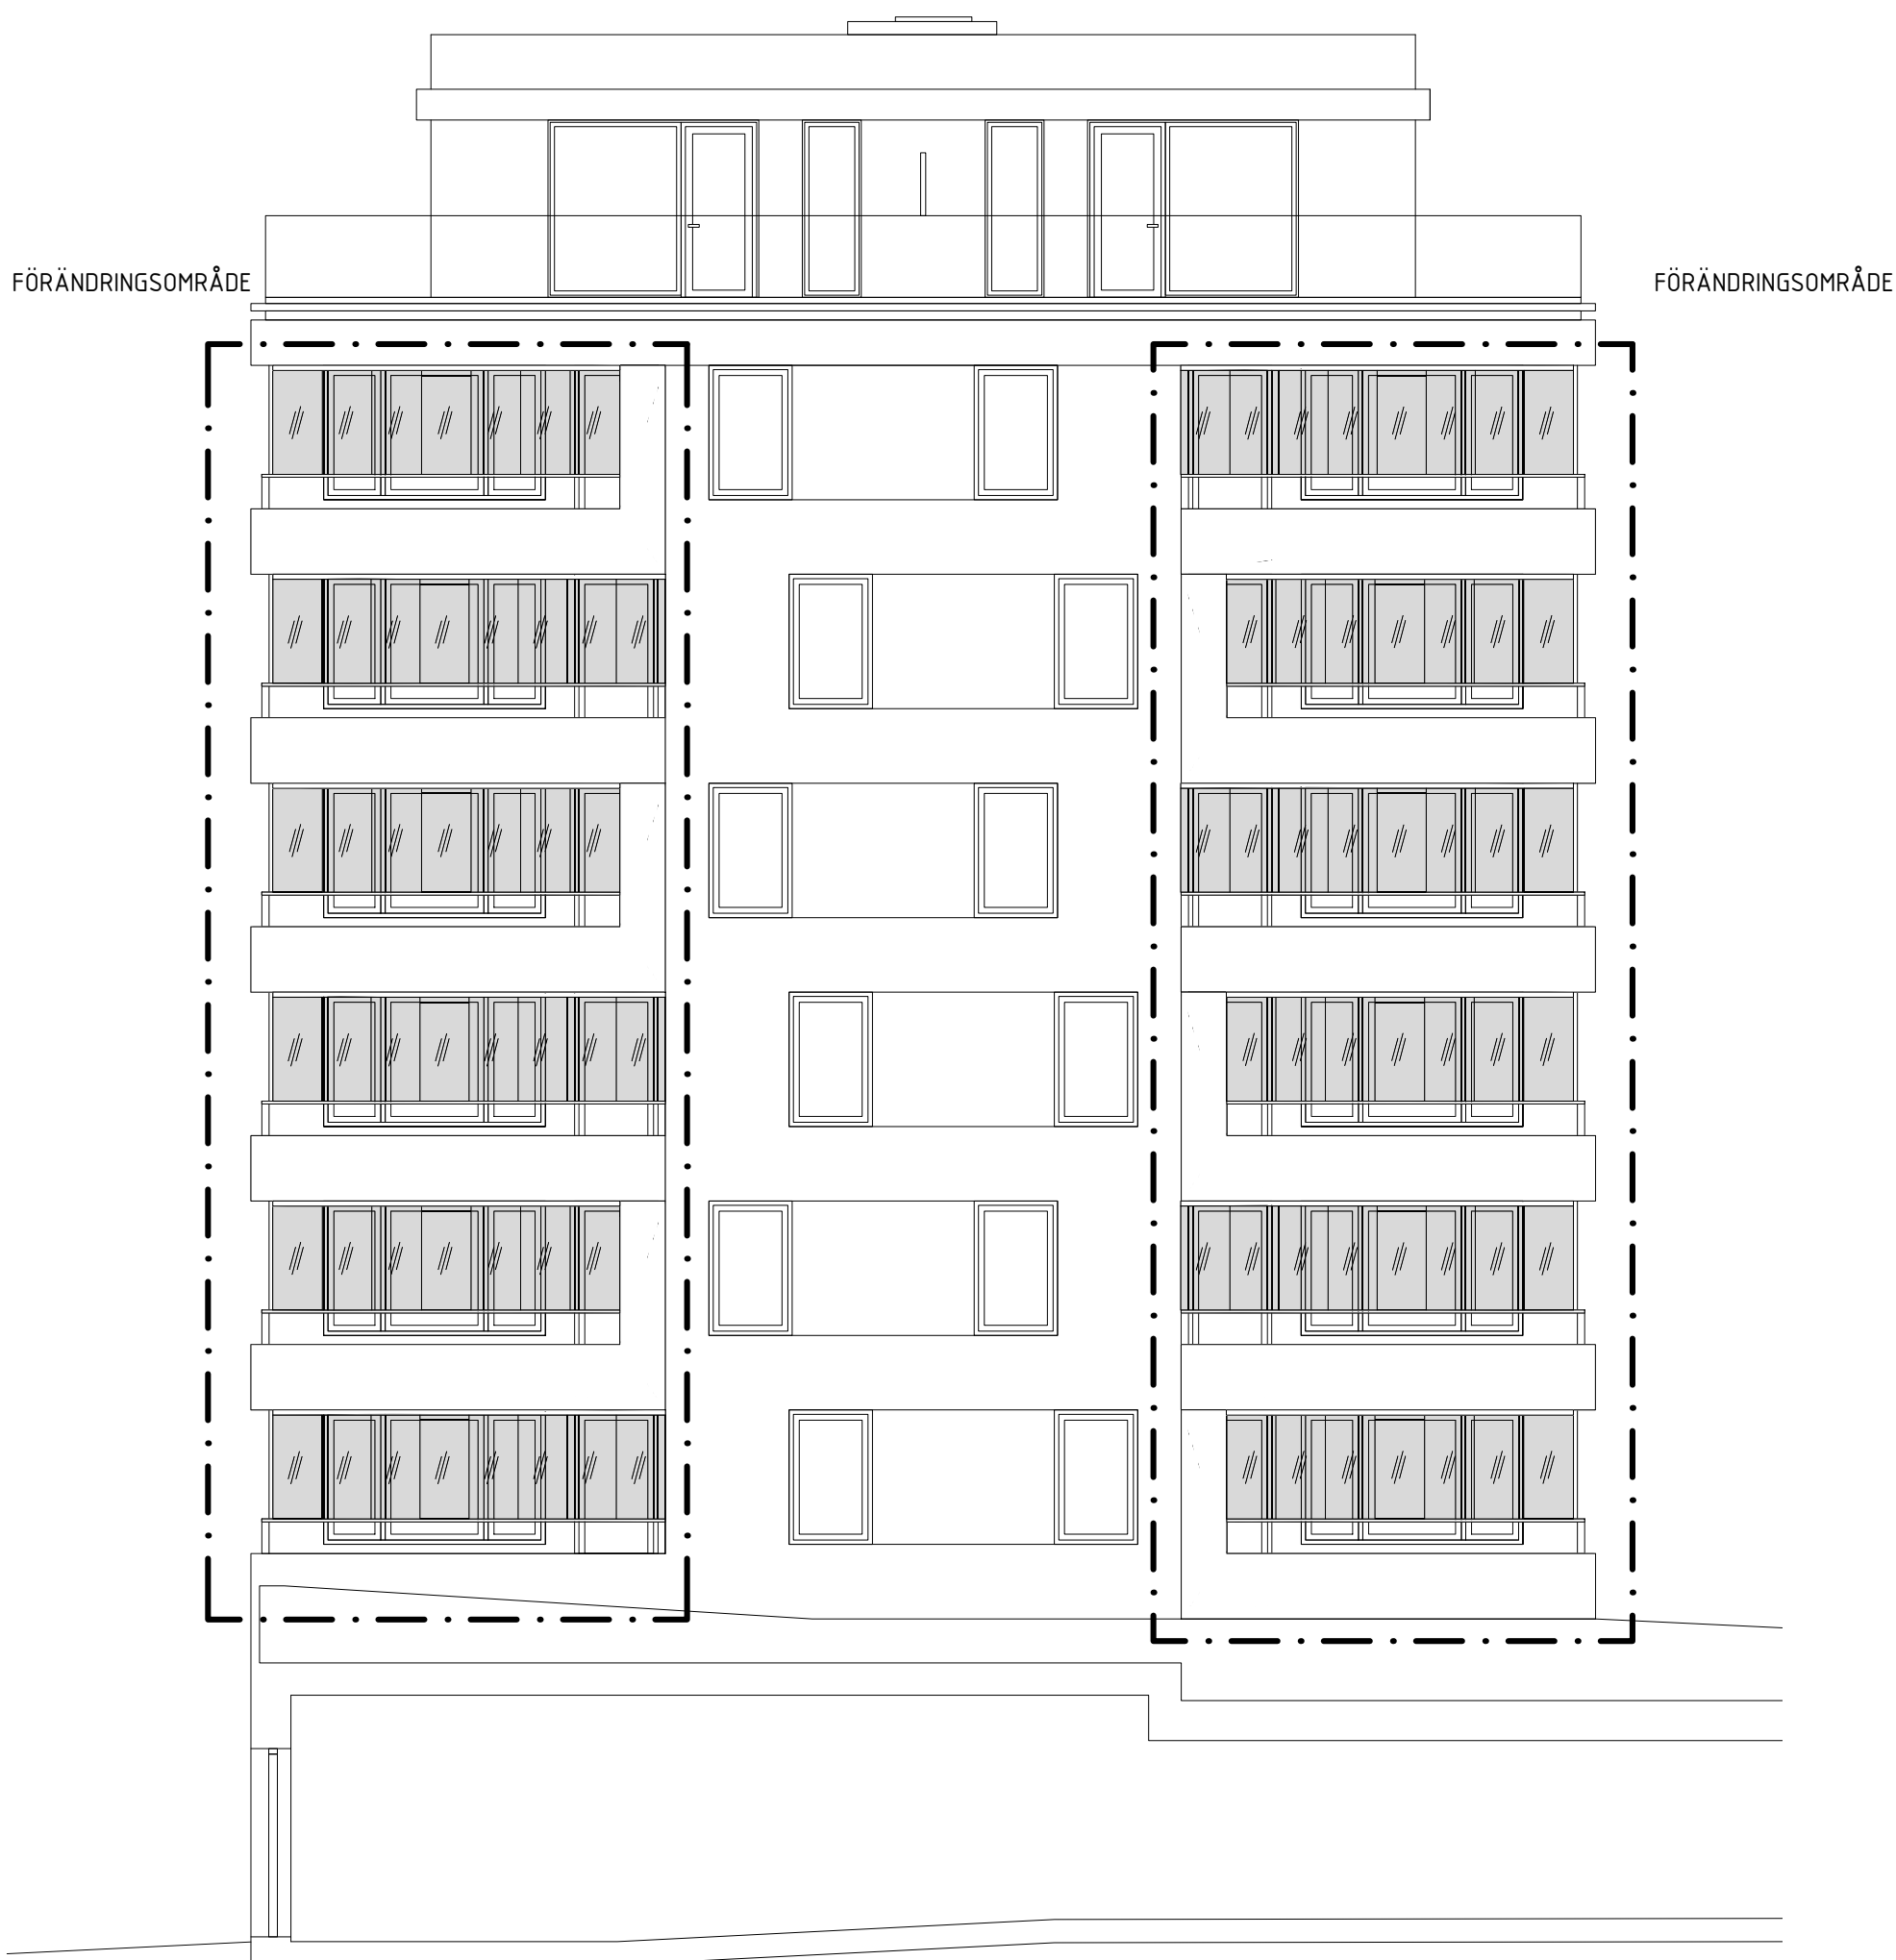

Fasad mot Söder T3

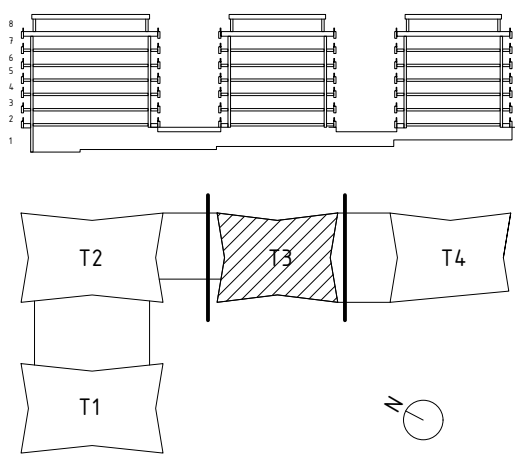

Fasad mot Norr T3

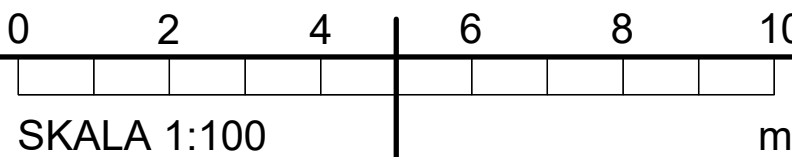

BYGGLOVSHANDLING	
FASTIGHETSBETECKNING FREDRIKSDAL 12	
ÅTGÄRD INGLASNING AV BALKONGER	
RITNINGSANSVARIG m.st.	
E-PROJ ulf.beckman@lumon.com	
A SVENSKA LUMON AB tel. 08-522 77 300 Box 124, 162 12 VÄLLINGBY	
RITNINGSTYP Hus T3 Fasader mot norr och söder	SKALA 1/100 (A1) 1/200 (A3)
DATUM 2024-07-02	RITNINGSSERIEN A-40-3-302