




FÖRKLARNINGAR:
SE RITNING:
A-40-3-101

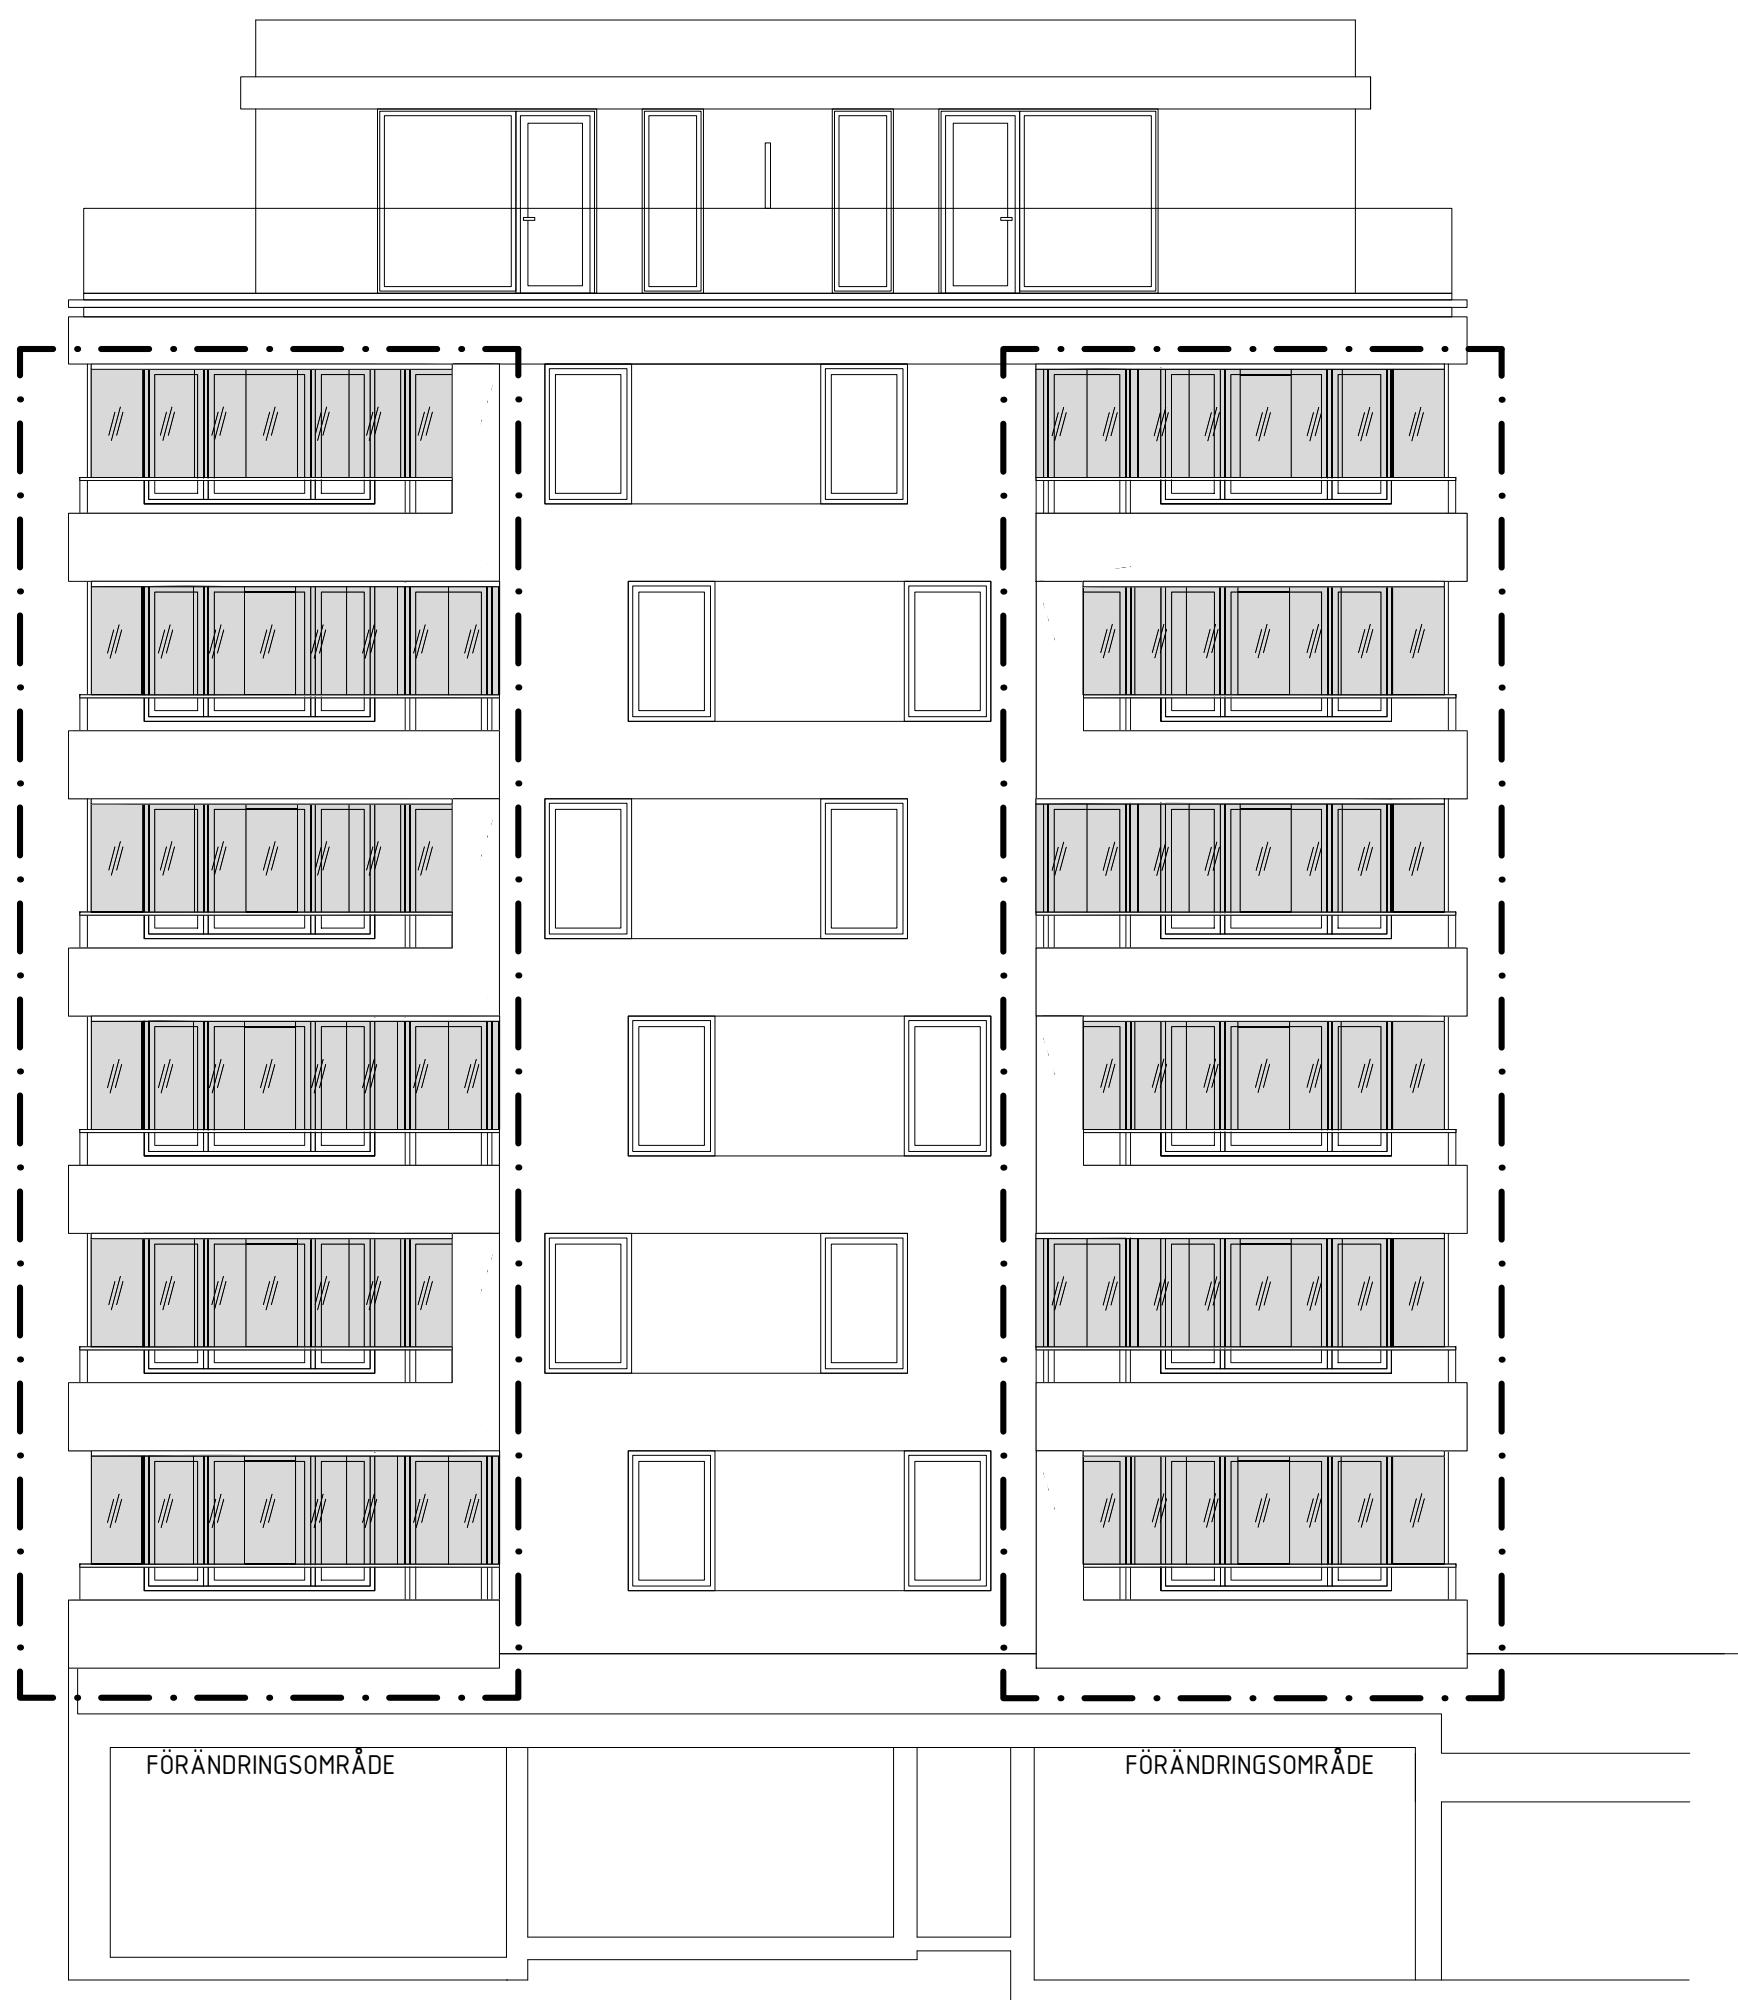

Fasad mot Norr T4



Fasad mot Söder T4

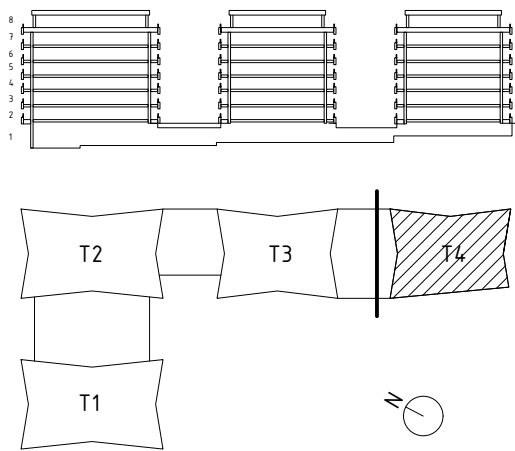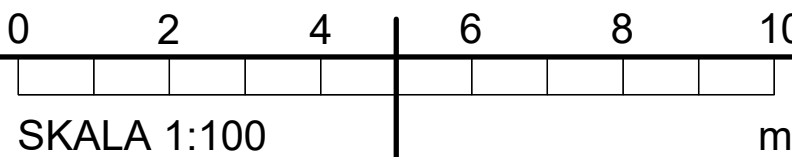

BYGGLOVSHANDLING		
FASTIGHETSBETECKNING FREDRIKSDAL 12		
ÄTGÅRD INGLASNING AV BALKONGER		
RITNINGSGRÄNS m.st.		
E-PROJ ulf.beckman@lumon.com		
A SVENSKA LUMON AB tel. 08-522 77 300		
RITNINGSTYP Hus T4		SKALA 1/100 (A1)
Fasader mot norr och söder		1/200 (A3)
DATUM 2024-07-02		RITNINGSDUPPL A-40-3-402