




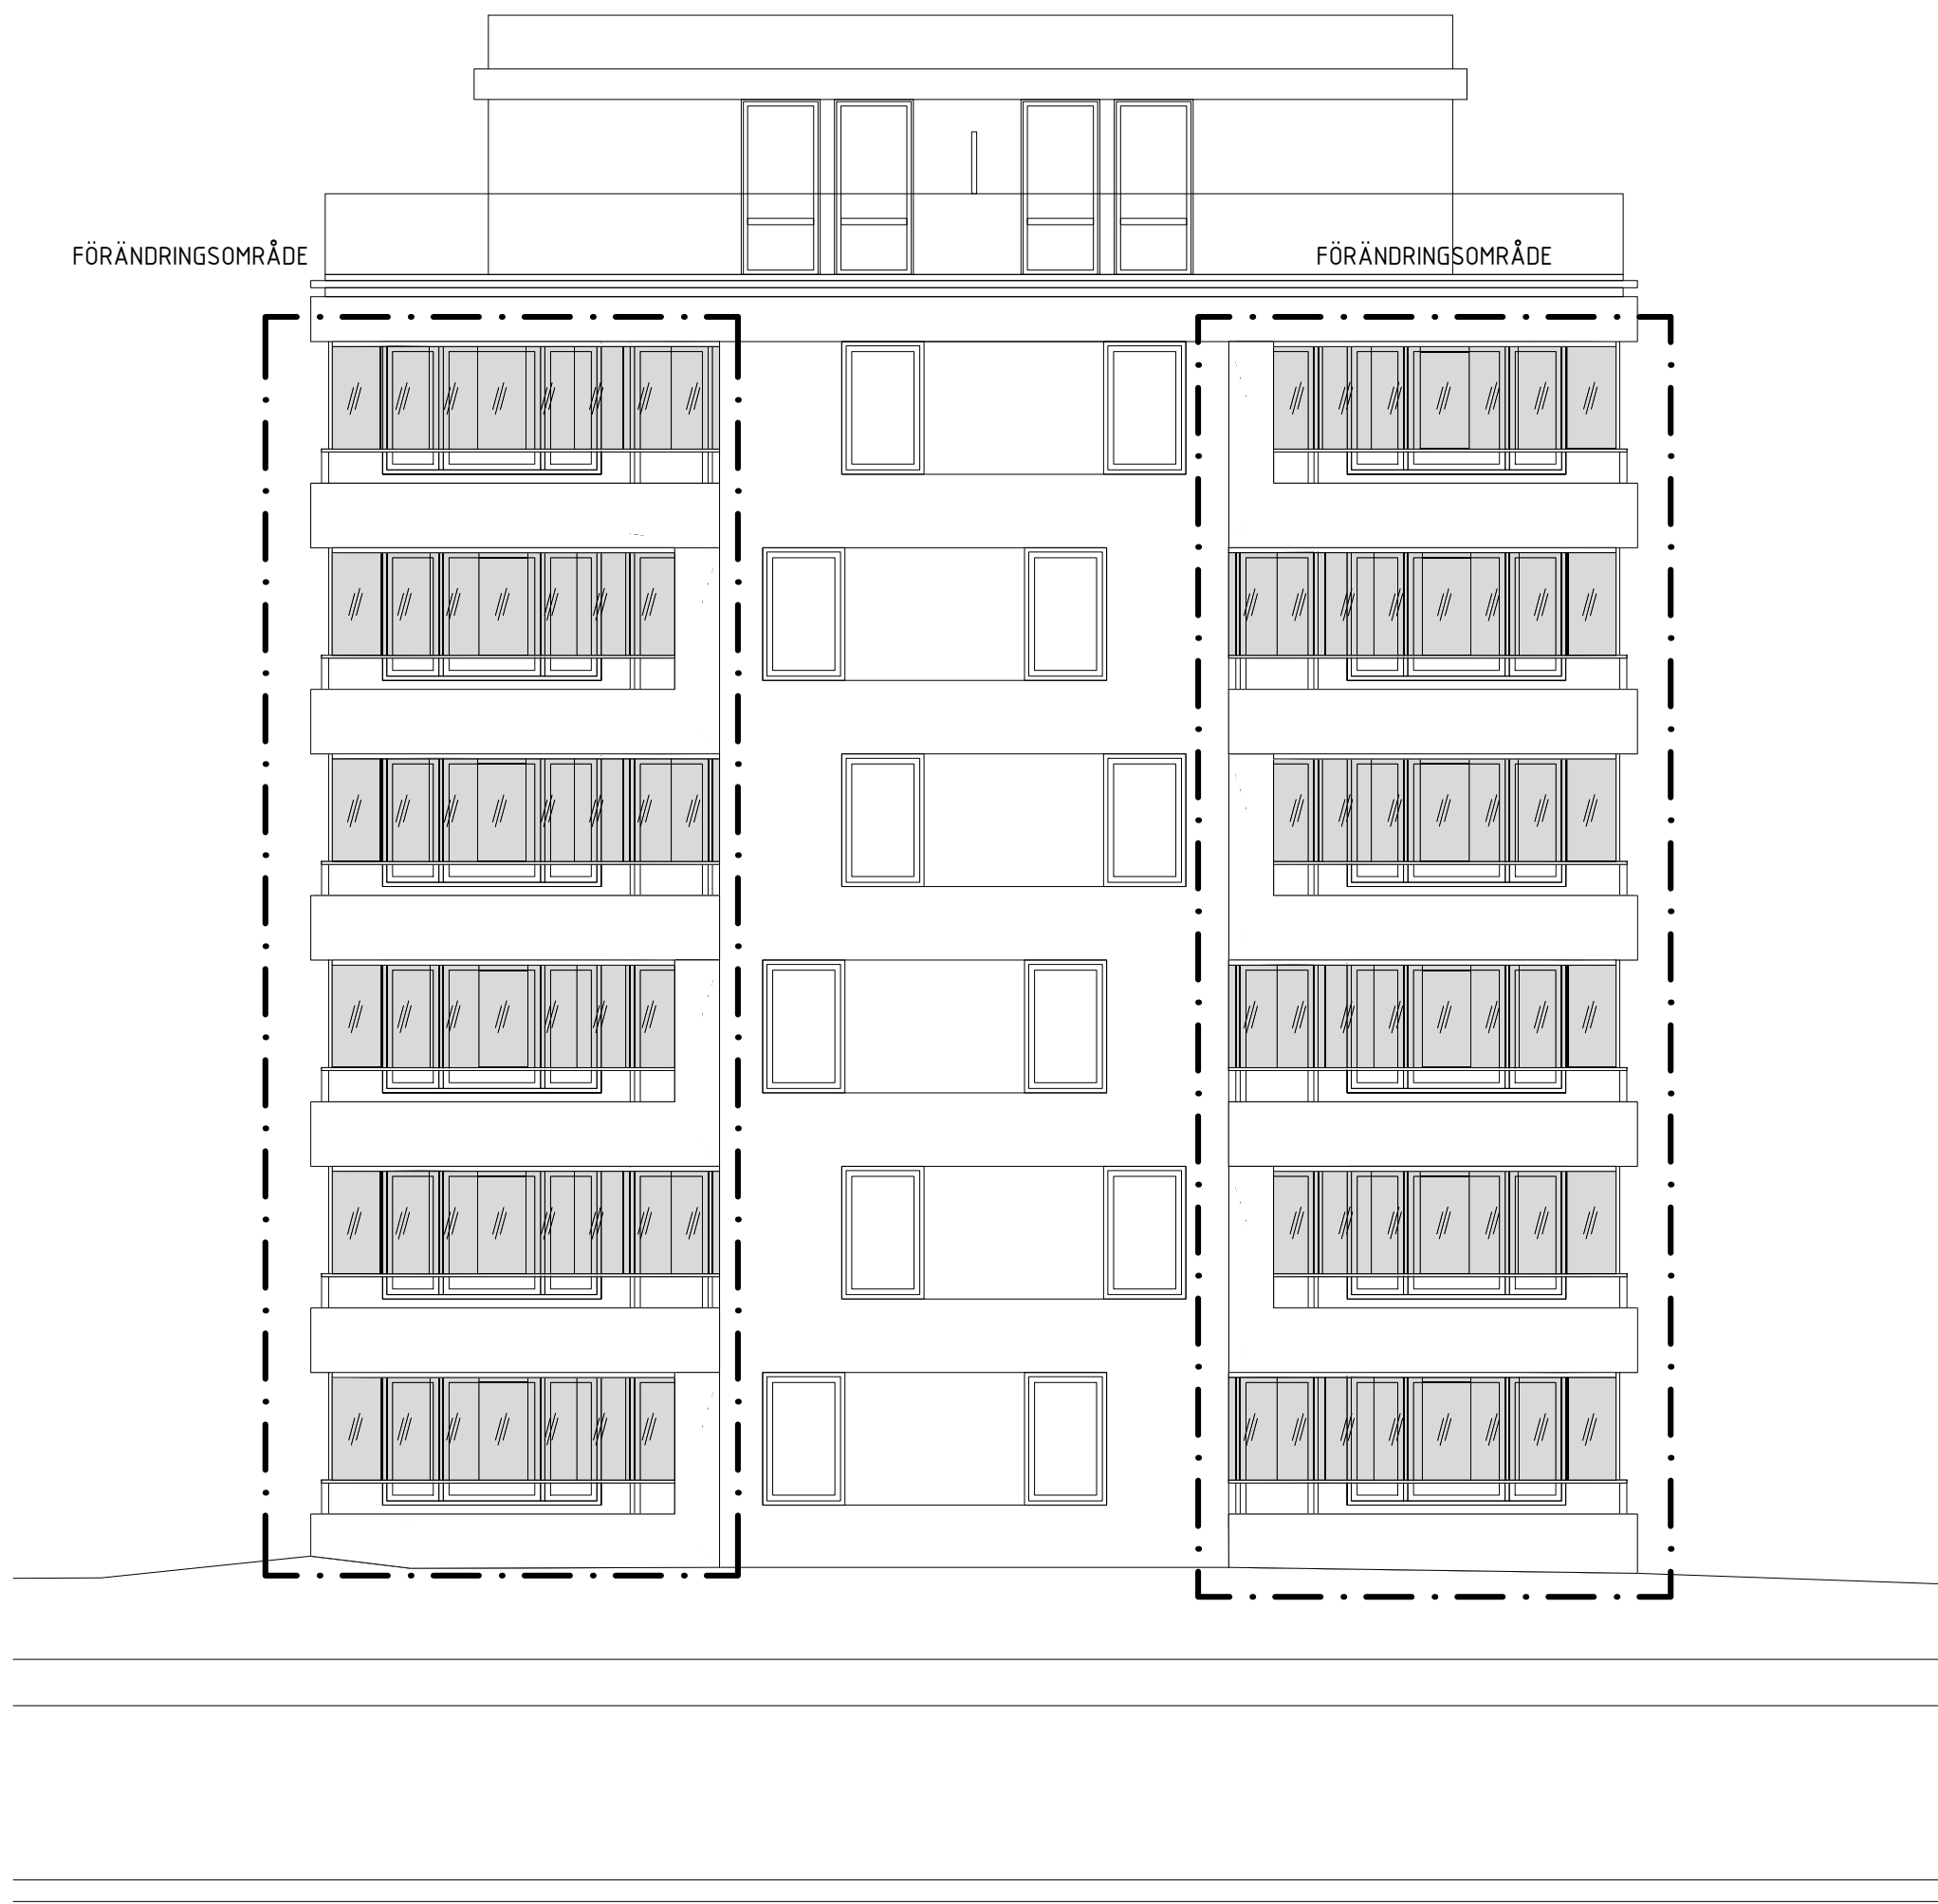

Fasad mot Norr T1

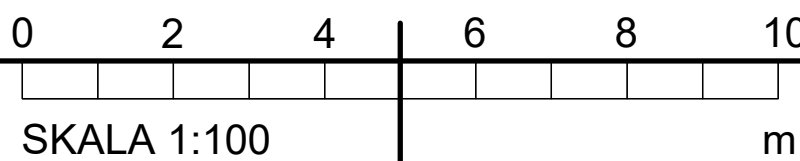

Fasad mot Söder T1

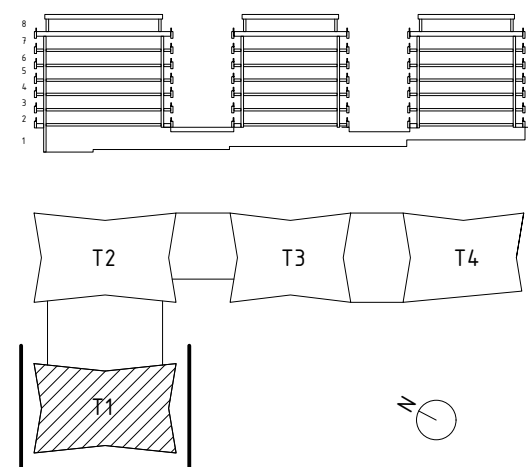

BYGGLOVSHANDLING		
FASTIGHETSBETECKNING FREDRIKSDAL 12		
ÄTGÅRD INGLÄSNING AV BALKONGER		
RITNINGSGRÄNS m.st.		
E-PROJ ulf.beckman@lumon.com		
A SVENSKA LUMON AB tel. 08-522 77 300		
RITNINGSTYP Hus T1	SKALA 1/100 (A1) 1/200 (A3)	
Fasader mot norr och söder		
DATUM 2024-07-02	RITNINGSGRÄNS A-40-3-102	