




FASAD MOT VÄSTER

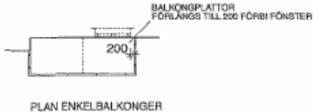

PLAN ENKELBALKONGER



FASAD MOT SÖDER



PLAN DUBBELBALKONGER

Bygglövens omfattning

NO	NO	ANSLAG	NO	SÄTAN
PENNTTECKNINGEN 4				
GULLMARSVÄGEN 2 JOHANNESHOV				
STOCKHOLM				
ADRESS				
A ARKITEKTER AB				
18-057 786 00				
ÅWL				
Arkitekter				
RELATIONSHANDLING				
BYGGNADSGRUPP				
OMBYGGNAD AV BALKONGER,				
RENOVERING AV PUTSFASAD				
FASADER MOT VÄSTER OCH SÖDER				
SKALA	1:200	AS	BEKÄNN	ARSTYCKT
KONTROLLERAD AV	ANSLAGS	RS	KONTROLLERAD AV	PW
RS	RS	RS	PW	PW
2014-11-26				
SVED0001				
A-40.3-102				