


FÖRKLARINGAR  
Alla mått i mm om ej annat anges.

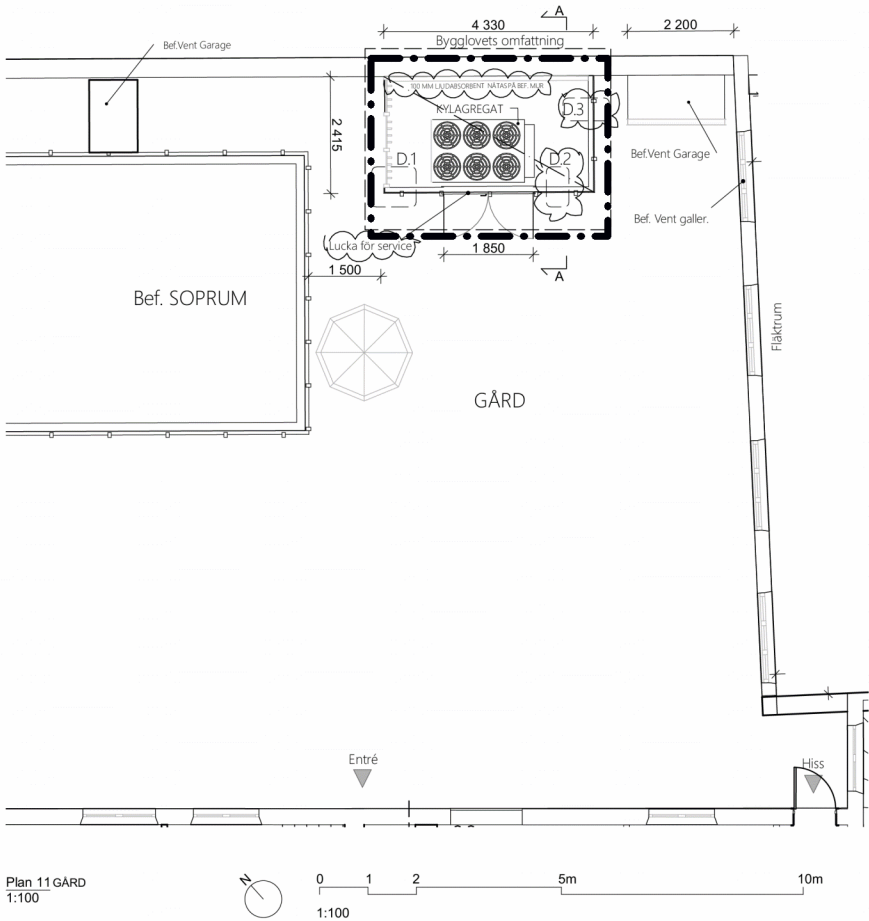

HÄNVISNINGAR:  
Situationsplan ,Fasad

A Färdigställt teck och rita teckningarna. 2024-03-13 GR  
BET Ljuddisposition för skärning  
ANDERS JOHANSSON DATUM SKIN

Ateljé Nord

BYGGLOV  
Plan

Nybyggnad av Spaljé inhängnad

Sjökatten 17, 18  
Sveavägen 84-86

Ritad av TN  
2023-11-17  
Skala 1:100 (A3)

Bygglövs omfattning

BET A A2